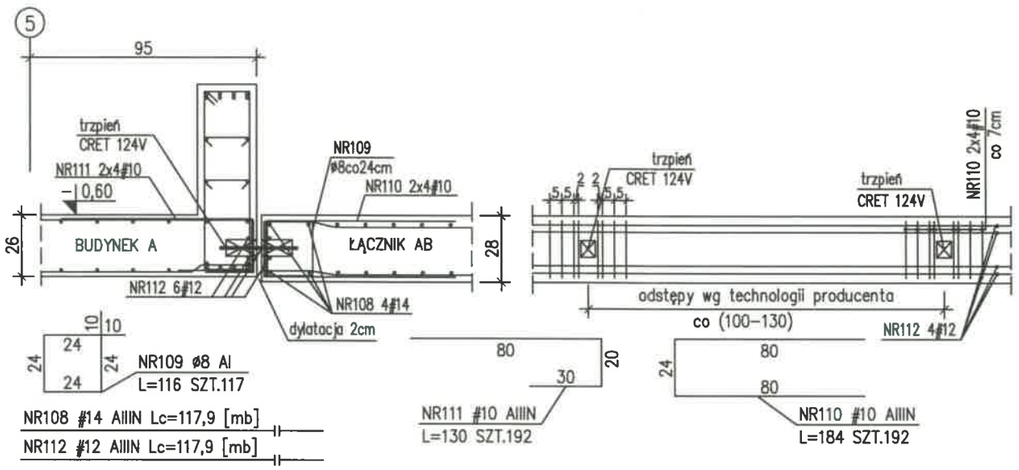

SCHEMAT DOZBROJENIA STROPU W MIEJSCU MOCOWANIA TRZPIENI DYLATACYJNYCH

DYLATACJA: BUD. A – ŁĄCZNIK AB, Lc=26,8[mb]

WIENIEC WS.AB–2 Lc=26,8[mb]

BETON C30/37W8 (B37W8)
Stal zbrojeniowa: A–IIIN – BSt500S (oznczono: "# średnica pręta")
A–I – St3SX (oznczono: "ø średnica pręta")
grubość otulenia: c_{nom}=2,5cm – płyta żelbetowa garażu
grubość otulenia: c_{nom}=3,0cm – podciągi
WYKAZ ZBROJENIA NR 81

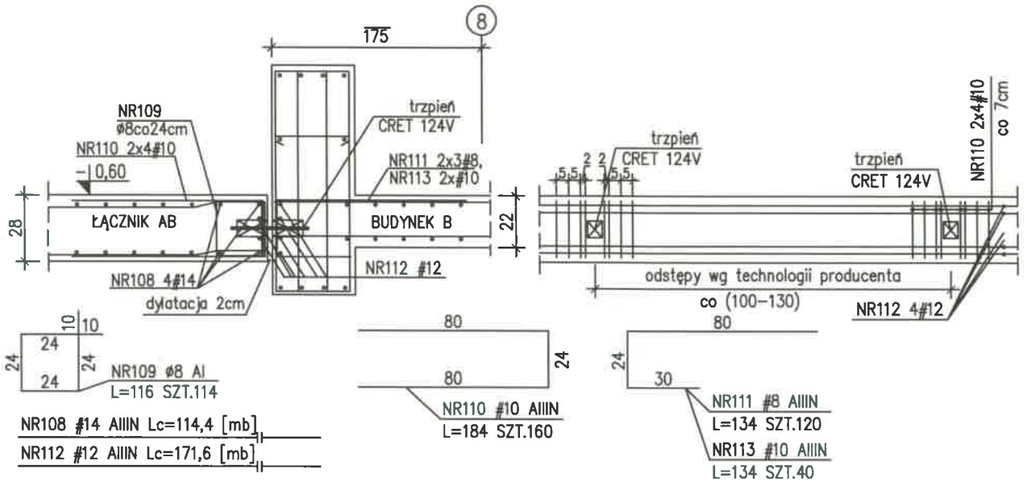

SCHEMAT DOZBROJENIA STROPU W MIEJSCU MOCOWANIA TRZPIENI DYLATACYJNYCH

DYLATACJA: ŁĄCZNIK AB – BUD. B, Lc=26,8[mb]

WIENIEC WS.AB–2 Lc=26,0[mb]

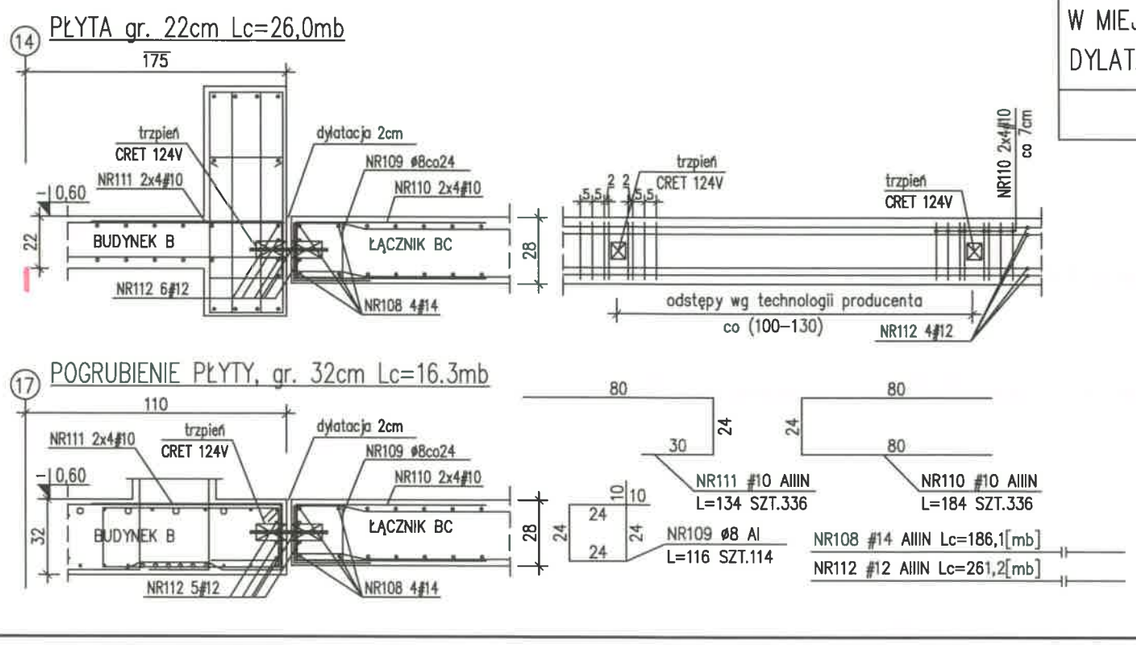

SCHEMAT DOZBROJENIA STROPU W MIEJSCU MOCOWANIA TRZPIENI DYLATACYJNYCH

DYLATACJA: BUD. B – ŁĄCZNIK BC, Lc=42,3[mb]

WIENIEC WS.BC–2 Lc=42,3[mb]

DOKUMENTACJA POWYKONAWCZA

WYKONANO ZGODNIE Z PROJEKTEM ZANIESIONYMI ZMIANAMI

KIEROWNIK BUDOWY
upr. nr ZAP/OO75/POOK/04

UWAGA:
ZMIANA SCHEMATU DOZBROJENIA STROPU W MIEJSCU MOCOWANIA TRZPIENI DYLATACYJNYCH Z RYS. NR 81, 84 (VII 2010)

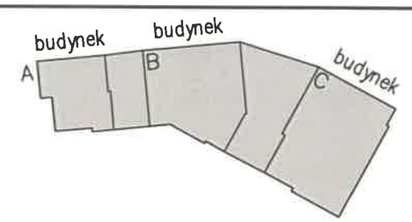

portal | pracownia projektowa
profesjonalnie zmieniamy marzenia w rzeczywistosc

Portal Sp. z o.o. Spółka Komandytowa
02-641 Warszawa, ul.Lekarska 8, tel./fax 022 8251432, portal@pp-portal.pl
71-604 Szczecin, ul. Szarotki 9, tel: 695 15 15 42, 091 81 22 199, biuro@pp-portal.pl

www.pp-portal.pl

PRACOWNIA PROJEKTOWA
KONSTRUKTOR S.C.
Krzysztof Walczak, Artur Urbański

ul.Królowej Korony Polskiej 24 / 203A
70-486 Szczecin
tel. 509-644-117

PROJEKTOWAŁ
mgr inż. Krzysztof Walczak
upr. nr ZAP/OO75/POOK/04
spec. konstr. bez ogr.

OPRACOWAŁ
mgr inż. Anna Kozłowska
mgr inż. Agnieszka Kamińska
mgr inż. Anna Kłosowska

SPRAWDZIŁ
inż. Artur Urbański
upr. nr ZAP/OO74/POOK/04
spec. konstr. bez ogr.

temat: **PROJEKT WYKONAWCZY KOMPLEKSU BUDYNKÓW BIUROWYCH NA POTRZEBY SZCZECIŃSKIEGO PARKU NAUKOWO - TECHNOLOGICZNEGO PRZY UL. NIEMIERZYŃSKIEJ W SZCZECINIE**

adres: Szczecin, ul. Niemierzyńska, dz. nr 5/7

inwestor: Szczeciński Park Naukowo - Technologiczny, ul.Kolumba, Szczecin

rysunek: DOTYCZY CAŁOŚCI OBIEKTU NA POZIOMIE STROPU NAD GARAŻEM

KOREKTA SPOSOBU DOZBR. KRAWĘDZI PŁYTY PRZY TRZPIENIACH DYLATACYJNYCH (DO BIEŻĄCEJ APROBATY TECH.)

faza:	branża:	
P.W.	KONSTRUKCJA	
skala: 1:25	miejsce i data: Szczecin, 17.02.2012r.	Nr rys: 142 /KW