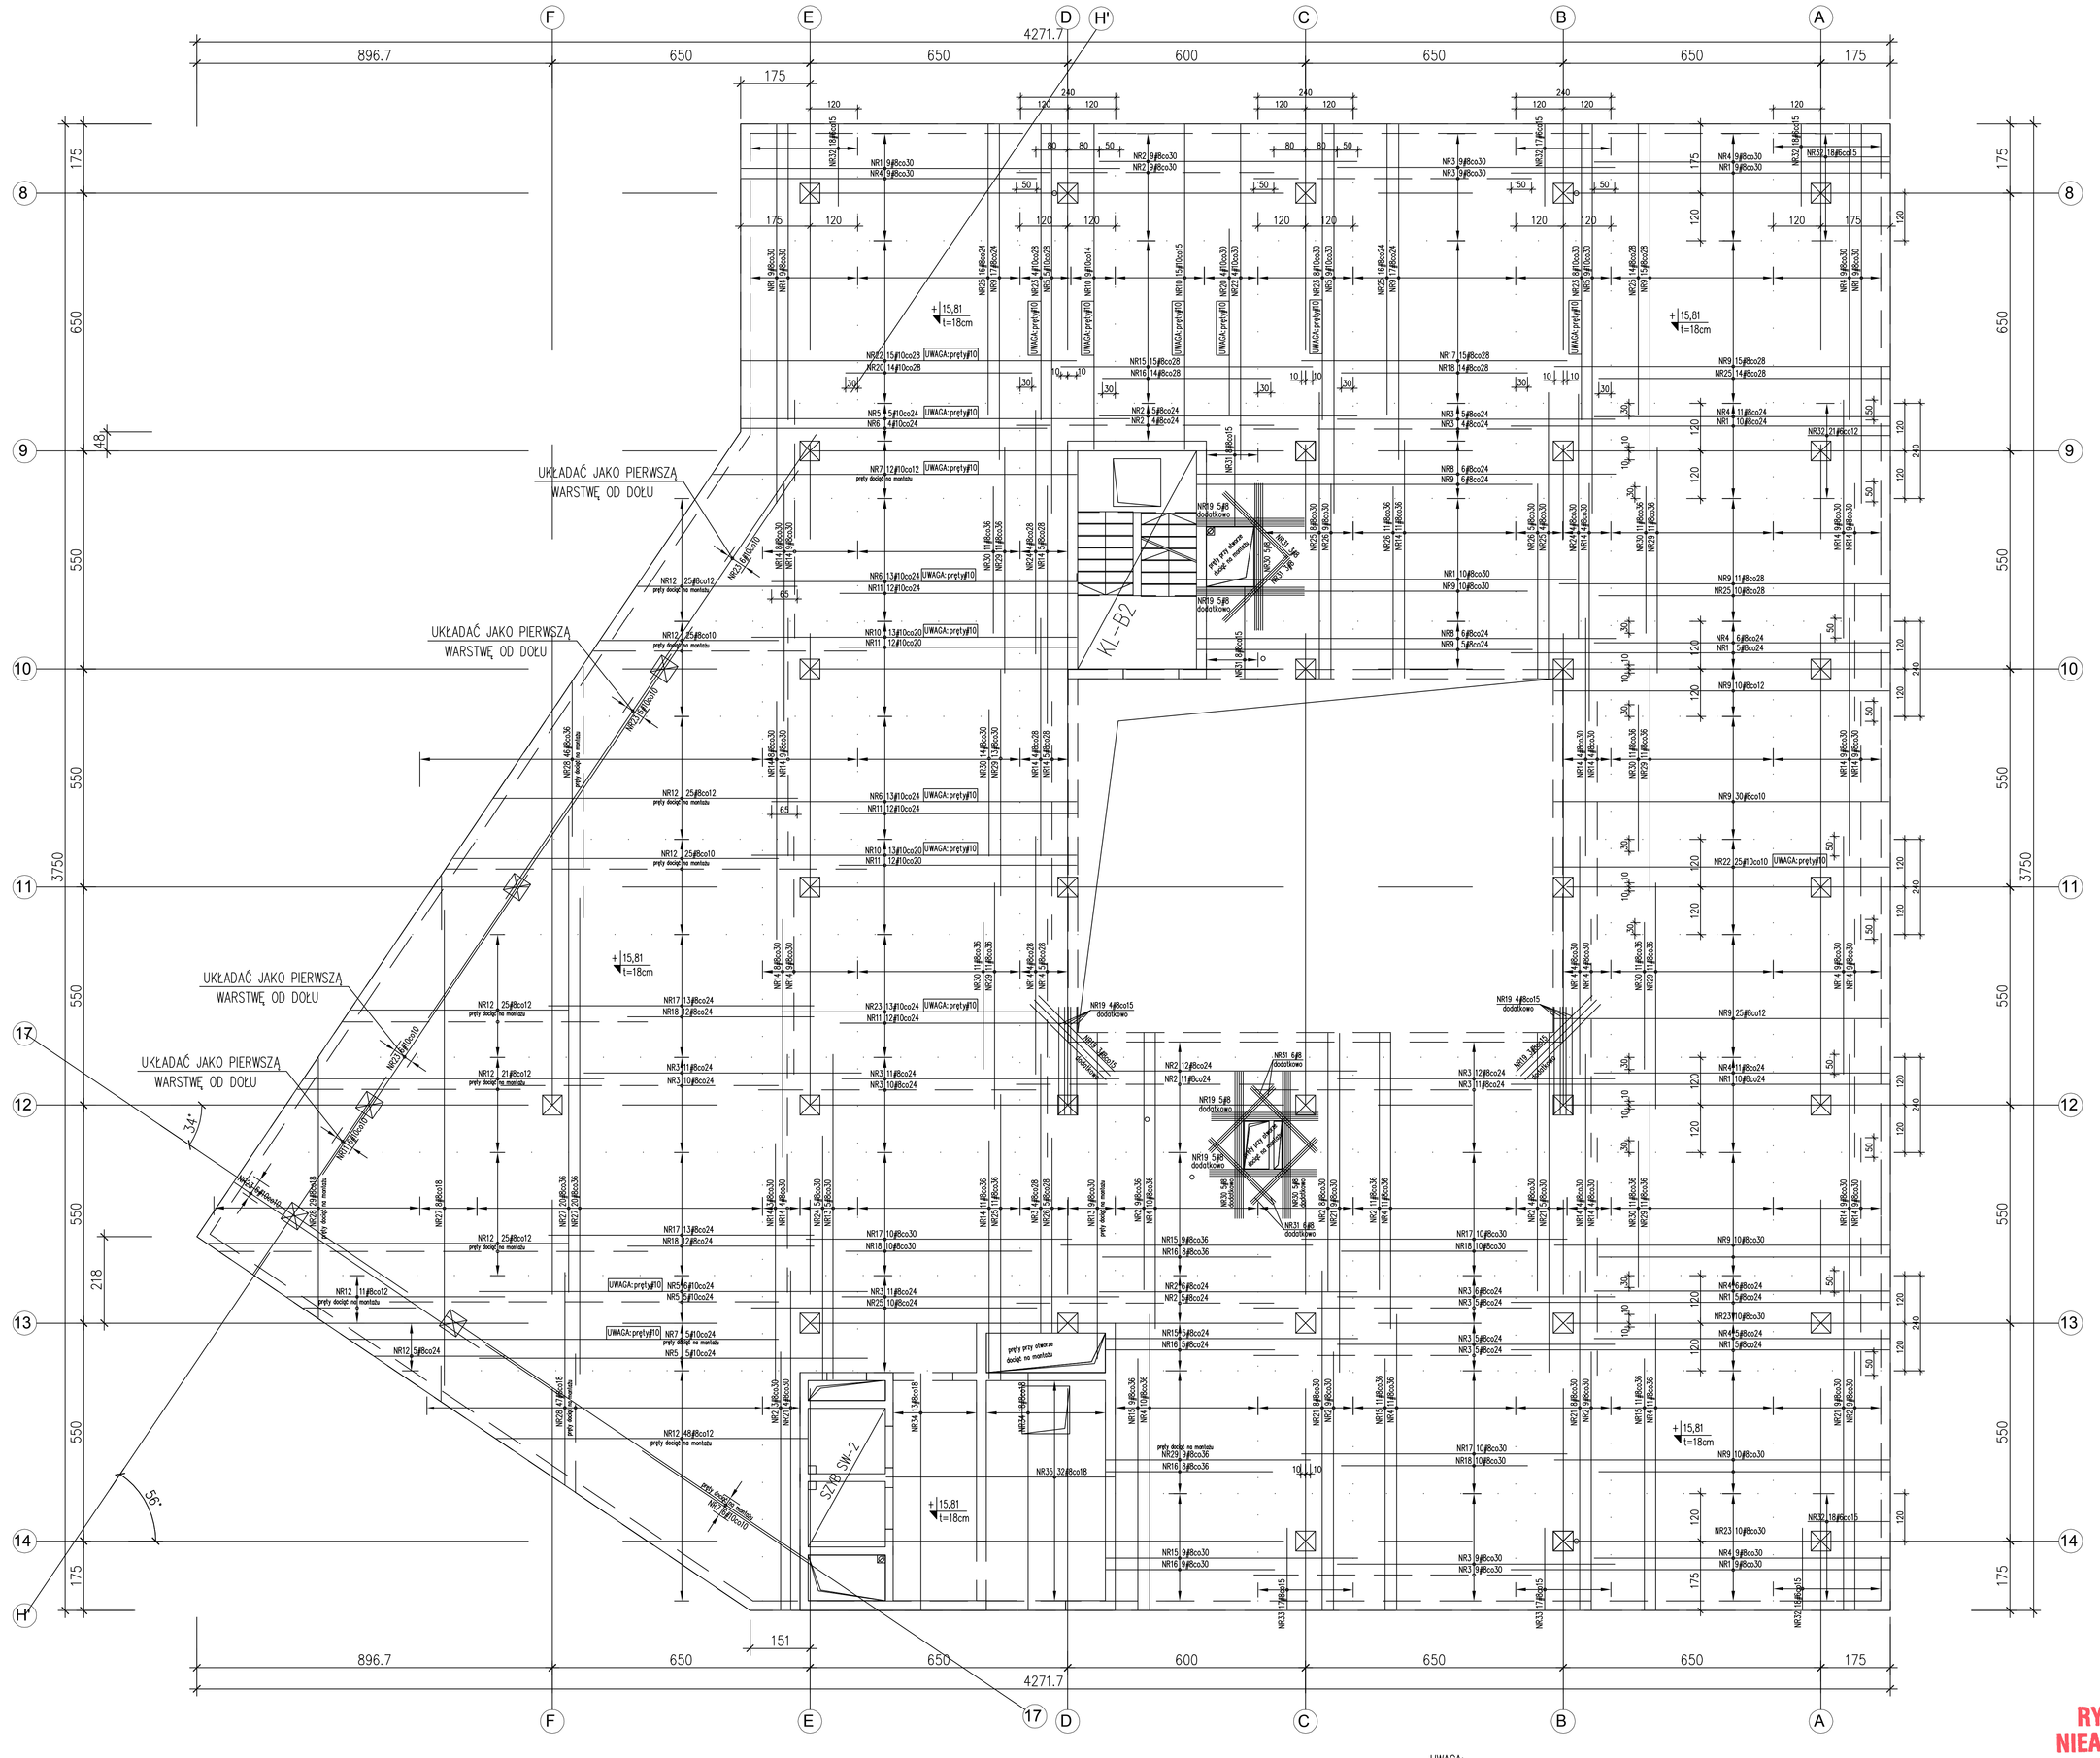

WYKAZ PRĘTÓW:

- NR1 ⌀8 (A–IIN) L=955 szt.90
- NR2 ⌀8 (A–IIN) L=650 szt.123
- NR3 ⌀8 (A–IIN) L=700 szt.146
- NR4 ⌀8 (A–IIN) L=745 szt.137
- NR5 ⌀10 (A–IIN) L=980 szt.44
- NR6 ⌀10 (A–IIN) L=770 szt.30
- NR7 ⌀10 (A–IIN) Lc=230,0[mb]
- NR8 ⌀8 (A–IIN) L=1055 szt.12
- NR9 ⌀8 (A–IIN) L=845 szt.181
- NR10 ⌀10 (A–IIN) L=820 szt.50
- NR11 ⌀10 (A–IIN) L=600 szt.66
- NR12 ⌀8 (A–IIN) Lc=1664,0[mb]
- NR13 ⌀8 (A–IIN) L=820 szt.14
- NR14 ⌀8 (A–IIN) L=600 szt.211
- NR15 ⌀8 (A–IIN) L=635 szt.65
- NR16 ⌀8 (A–IIN) L=425 szt.44
- NR17 ⌀8 (A–IIN) L=670 szt.71
- NR18 ⌀8 (A–IIN) L=470 szt.68
- NR19 ⌀8 (A–IIN) L=270 szt.34
- NR20 ⌀10 (A–IIN) L=470 szt.18
- NR21 ⌀8 (A–IIN) L=855 szt.43
- NR22 ⌀10 (A–IIN) L=845 szt.44
- NR23 ⌀10 (A–IIN) L=745 szt.57
- NR24 ⌀8 (A–IIN) L=615 szt.5
- NR25 ⌀8 (A–IIN) L=720 szt.113
- NR26 ⌀8 (A–IIN) L=490 szt.30
- NR27 ⌀8 (A–IIN) L=1200 szt.48
- NR28 ⌀8 (A–IIN) Lc=750,0[mb]
- NR29 ⌀8 (A–IIN) L=570 szt.88
- NR30 ⌀8 (A–IIN) L=370 szt.92
- NR31 ⌀8 (A–IIN) L=230 szt.34
- NR32 ⌀6 (A–IIN) L=240 szt.107 (206 / 80)
- NR33 ⌀8 (A–IIN) L=240 szt.34 (206 / 80)
- NR34 ⌀8 (A–IIN) L=596 szt.31
- NR35 ⌀8 (A–IIN) L=576 szt.32

UWAGA:
- POZA OTWORAMI I PRZEPUSTAMI OZNACZONYMI NA PROJEKCIE KONSTR. ZABRANIA SIĘ WYKONANIA PRZEJŚĆ W REJONIE GŁOWIC SŁUPOWYCH
- GRUBOŚĆ PŁYTY – 18cm
- OTWORY W PŁYCIE SPRAWDZIĆ Z RYS. ZESTAWIENIOWYMI ORAZ RYS. POZOSTAŁYCH BRANŻ
- PRZEJŚCIA WIĘKSZYCH GABARYTÓW NIŻ ⌀160mm LUB GRUPY MNIEJSZYCH OTWORÓW NIE OPISANYCH NA RYS. KAŻDORAZOWO UZGODNIĆ Z PROJEKTANTEM KONSTRUKCJI
- DOZBRAJAJĄC PŁYTĘ PRZY OTWORACH PRĘTY ZBROJENIA DOPAOWAĆ DO GABARYTÓW OTWORU WG DETALU: "SCHEMAT DOZBROJENIA STROPU WOKÓŁ OTWORU W STROPIE"
- POD RURY SPUSTOWE PRZEWIDZIANE W PROJEKCIE INSTALACJI SANITARNYCH W STROPACH OSADZIĆ (LUB WYKONAĆ PRZEWIERTY):
- POD RURĘ ⌀75 OTWÓR ⌀125
- POD RURĘ ⌀110 OTWÓR ⌀150
- POD RURĘ ⌀160 OTWÓR ⌀200
- OTWORY NANIEŚĆ WG PROJEKTÓW BRANŻOWYCH
- RYS. ROZPATRYWAĆ ŁĄCZNIE Z RYS. ZESTAWIENIOWYMI ORAZ RYS. POSZCZEGÓLNYCH ELEMENTÓW
- NA RYS. PODANO MIN. WARTŚCI ZAKŁADU PRĘTÓW SIATKI
- OSTATECZNE USYTUOWANIE ŚCIAN WYPEŁNIAJĄCYCH ORAZ ELEMENTÓW WITRYN WG P.T.ARCH.

RYSUNEK NIEAKTUALNY

DOKUMENTACJA POWYKONAWCZA

KIEROWNIK BUDOWY
nr upr. ...
upr. nr ZAP/OO75/POOK/04

BETON C20/25 (B25)
Stal zbrojeniowa: A–IIN – BSt500S (zamiennie "y średnica pręta")
A–I – St3SX (zamiennie "g średnica pręta")
A–0 – St0S (zamiennie "g średnica pręta")
grubość otulenia: 2,0cm – płyta żelbetowa
grubość otulenia: 2,5cm – ściany żelbetowe
grubość otulenia: 4,0cm – słupy
grubość otulenia: 3,0cm – podciągi
WYKAZ ZBROJENIA NR 63

budynek A | budynek B | budynek C

portal | pracownia projektowa
projektowanie zmieniamy marzenia w rzeczywistość
Portal Sp. z o.o. Spółka Komandytowa
02-641 Warszawa, ul.Lewarska 8, tel./fax 022 8251432, portal@poportal.pl
71-604 Szczecin, ul. Szarotki 9, tel. 091 15 15 42, 091 81 22 195, biuro@poportal.pl
www.pp.portal.pl

PRACOWNIA PROJEKTOWA
KONSTRUKTOR S.C.
Krzysztof Walczak, Artur Urbański
ul.Królowej Korony Polskiej 24 / 203A
70-486 Szczecin
tel. 509-644-117

PROJEKTOWAŁ
mgr inż. Krzysztof Walczak
upr. nr ZAP/OO75/POOK/04
spec. konstr. bez ogr.

OPRACOWAŁ
mgr inż. Anna Kozłowska
mgr inż. Agnieszka Kamińska
mgr inż. Anna Klosowska

SPRAWDZIŁ
inż. Artur Urbański
upr. nr ZAP/OO74/POOK/04
spec. konstr. bez ogr.

temat: **PROJEKT WYKONAWCZY KOMPLEKSU BUDYNKÓW BIUROWYCH NA POTRZEBY SZCZECIŃSKIEGO PARKU NAUKOWO - TECHNOLOGICZNEGO PRZY UL. NIEMIERZYŃSKIEJ W SZCZECINIE**

adres: Szczecin, ul. Niemierzyńska, dz. nr 57

inwestor: Szczeciński Park Naukowo - Technologiczny, ul.Kolumba, Szczecin

rysunek: budynek "B"

ZBROJENIE STROPU NAD III PIĘTREM
– ZBROJENIE DOLNE

faza:	branża:	
P.W.	KONSTRUKCJA	
skala: 1:75	miejsce i data: Szczecin VII.2010	Nr rys. 112 /KW