


ZMIANA:
Zieloną linią zaznaczono osie profili RD.B-1 i RD.B-2
Zmniejszono kolorem niebieskim

UWAGA:
– PRZED WYKONANIEM WARSZTATOWYM KONSTRUKCJI STALOWEJ ŚWIELIKA SPRAWDZIĆ ZGODNOŚĆ WYŁANYCH KONSTRUKCJI ŻELBETOWYCH W STOSUNKU DO PROJEKTU
– SPOINY NIEOPISANE NA RYSUNKACH WYKONAĆ GRUBOŚCI 3mm
– ELEMENTY ŚLUSARKI MOCOWAĆ ZGODNIE Z WYTYCZNYMI DOSTAWCY ŚWIELIKÓW SZKLANYCH

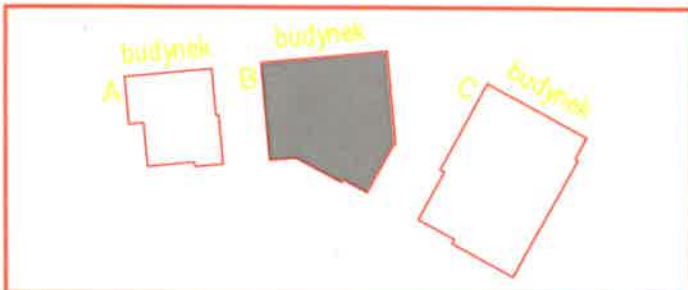

portal | pracownia projektowa
profesjonalnie zmieniamy marzenia w rzeczywistość
Portal Sp. z o.o. Spółka Komandytowa
02-641 Warszawa, ul. Lekarska 8, tel./fax 022 8251432, portal@pp-portal.pl
71-604 Szczecin, ul. Szarotki 9, tel: 695 15 15 42, 091 81 22 199, biuro@pp-portal.pl
www.pp-portal.pl

PRACOWNIA PROJEKTOWA
KONSTRUKTOR S.C.
Krzysztof Walczak, Artur Urbański
ul. Królowej Korony Polskiej 24 / 203A
70-486 Szczecin
tel. 509-644-117

PROJEKTOWAŁ
mgr inż. Krzysztof Walczak
upr. nr ZAP/OO75/POOK/04
spec. konstr. bez ogr.

OPRACOWAŁ
mgr inż. Anna Kozłowska
mgr inż. Agnieszka Kamińska
mgr inż. Anna Kłosowska

SPRAWDZIŁ
inż. Artur Urbański
upr. nr ZAP/OO74/POOK/04
spec. konstr. bez ogr.

temat: **PROJEKT WYKONAWCZY**
KOMPLEKSU BUDYNKÓW BIUROWYCH
NA POTRZEBY SZCZECIŃSKIEGO PARKU NAUKOWO-TECHNOLOGICZNEGO PRZY UL. NIEMIERZYŃSKIEJ W SZCZECINIE

adres: Szczecin, ul. Niemierzyńska, dz. nr 5/7

inwestor: Szczeciński Park Naukowo - Technologiczny, ul. Kolumbia, Szczecin

rysunek: budynek "B"

KONSTRUKCJA ŚWIELIKA – RZUT

faza:	P.W.	branża:	KONSTRUKCJA
skala:	1:50	miejsce i data:	Szczecin VII.2010
		Nr rys:	12/1/KW