INKUBATOR PRZEDSIĘBIORCZOŚCI

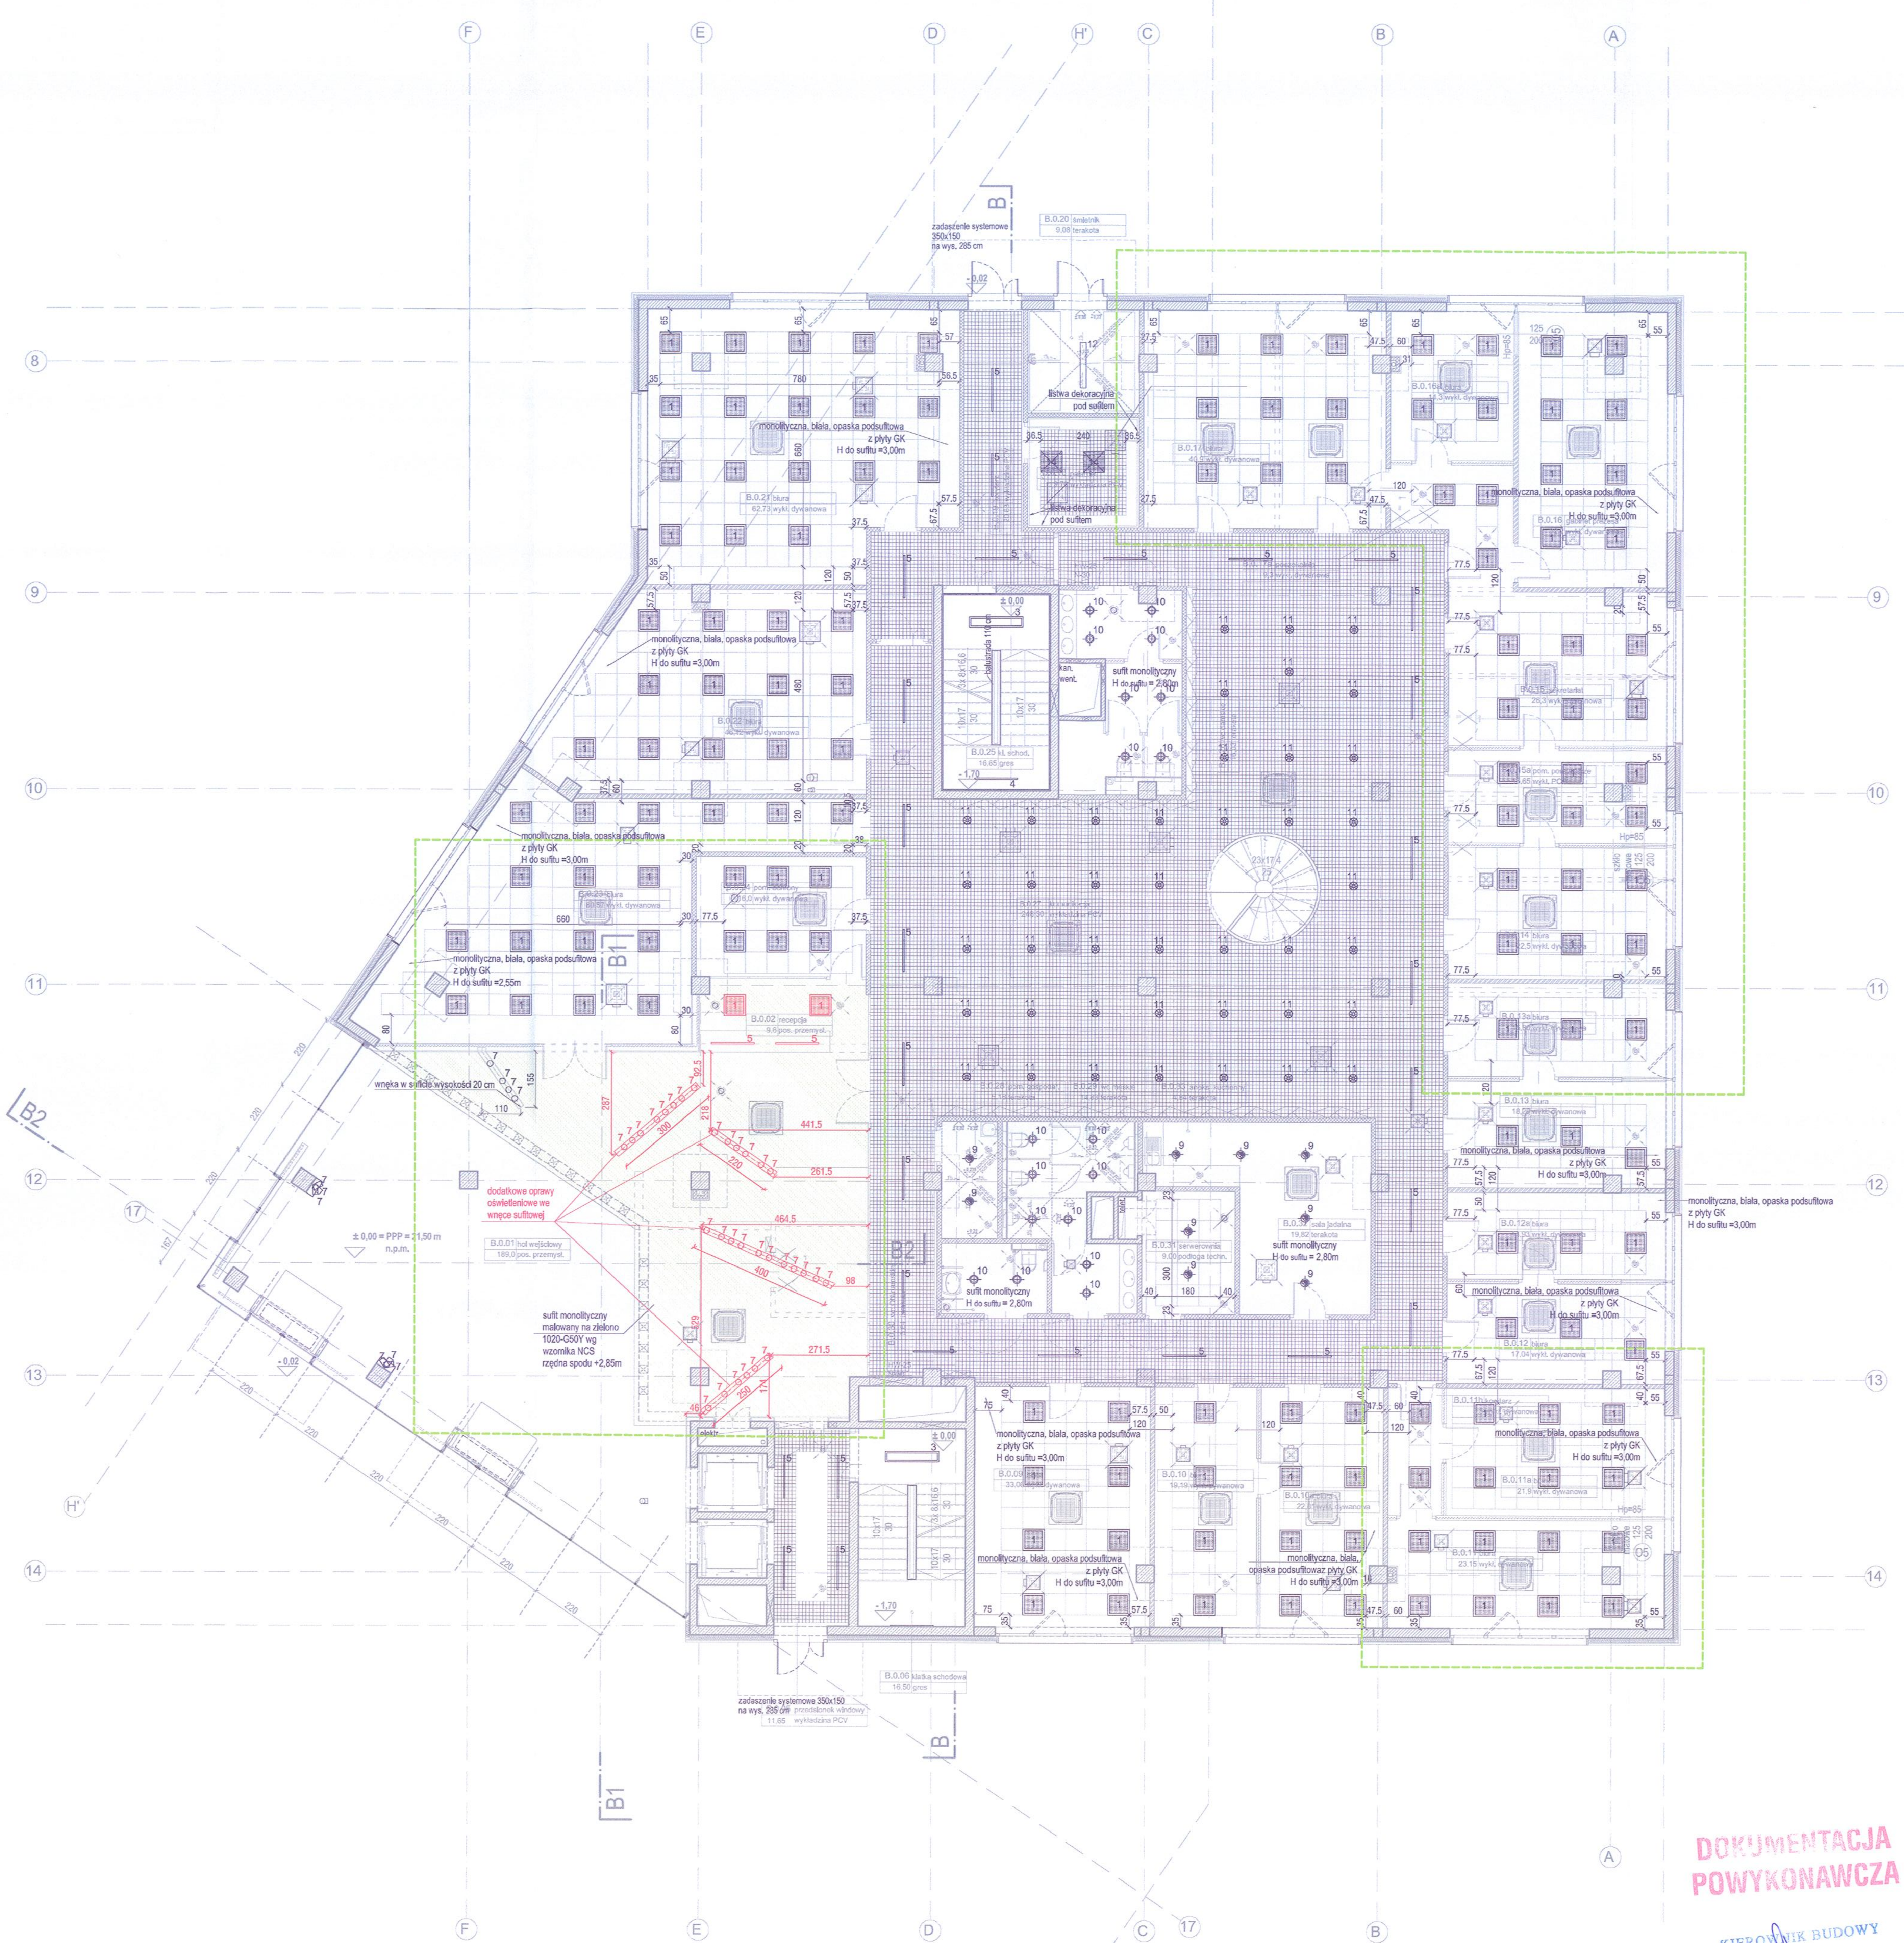

(legend swatch)	sufit metalowy, otworowy, modułowy w kolorze grafitowym (sufit podwieszany, systemowy w module 60 x 60 cm, konstrukcja niewidoczna lub półzakryta, płyty otworowe, metalowe, np. sufit firmy ARMSTRONG typ CELLIO C36, otwory o wymiarach 10x10 cm lub inny równoważny)
(legend swatch)	sufit mineralny, podwieszany, systemowy w module 60 x 60 cm, konstrukcja niewidoczna lub półzakryta, płyty gładkie, demontowane od dołu, np. sufit firmy Rockfon lub równoważny
(legend swatch)	sufit monolityczny z płyt GK 12,5 mm, malowany na zielono 2080-G30Y wg wzornika NCS
(legend swatch)	sufit monolityczny z płyt GK 12,5 mm, malowany na zielono 1060-G60Y wg wzornika NCS
(legend swatch)	sufit monolityczny z płyt GK 12,5 mm, malowany na zielono 1020-G50Y wg wzornika NCS
(legend swatch)	monolityczna biała opaska podsufitowa z płyt GK 12,5 mm na jednopoziomowej konstrukcji nośnej, profile 60 x 27, np. Rockfon

-zakres zmian zleconych przez Inwestora 02.2013

- Rezygnacja z pom. przy recepcji oraz lady recepcyjnej w holu
- Wydzielenie holu od pozostałej części budynku (w parterze) systemową ścianą szklaną EI30 w konstrukcji aluminiowej z ~~dwiema parami~~ drzwi D37b szer. 180 i wys. 250cm)
- Wydzielenie w miejsce salki konferencyjnej (B.0.24) pomieszczenia ochrony oraz recepcji z ladą recepcyjną + przesunięcie drzwi D1 prowadzących z korytarza do pom. ochrony oraz otwarcie recepcji na hol
- Dodatkowe drzwi z holu do pom. B.0.23
- Korekta układu pomieszczeń i drzwi (pom. od B.0.13a do B.0.17)
- Wprowadzenie dodatkowego pionu wody i kanalizacji przy słupie w osi A10
- Podział pom. B.0.11 na dwa pokoje z korytarzem (B.0.11, B.0.11a i B.0.11b)

* W ZWIĄZKU Z POWYŻSZYMI ZMIANAMI W UKŁADZIE POMIESZCZEŃ WPROWADZONO KOREKTĘ UKŁADU SUFITÓW PODWIESZANYCH I ICH USYTUOWANIA

budynek A | budynek B | budynek C

Wielobranżowy projekt budowlany i wykonawczy opracowany w okresie 2008-2010 przez pracownię Portal - pp spółka z ograniczoną odpowiedzialnością sp.k. Zmiany w zakresie opisanym na rysunkach i w opisie wprowadzone w lutym 2013.

DOKUMENTACJA POWYKONAWCZA

KIEROWNIK BUDOWY
upr. nr ZAP/.../OWOK/04

KOMPLEKS ZABUDOWY USŁUGOWEJ NA POTRZEBY SZCZECIŃSKIEGO PARKU NAUKOWO-TECHNOLOGICZNEGO PRZY UL. NIEMIERZYŃSKIEJ W SZCZECINIE
temat:

Szczecin, ul. Niemierzyńska, dz. nr 48, 49, 50
adres inwestycji:

Szczeciński Park Naukowo - Technologiczny, ul.Niemierzyńska 17a, 71-441 Szczecin
inwestor:

mgr inż. arch. Agnieszka Witkowska, upr. nr 28/ZPOIA/2005
projektant / autor projektu:

mgr inż. arch. Krzysztof Jankiewicz, upr. 5/ZPOIA/OKK/2008
sprawdzający:

KOLORYSTYKA SUFITÓW
RZUT PARTERU bud. B - zmiany
rys.

architektura (branża:)	1:100 (skala:)	~~W 15~~ W 15z
P.W. (faza:)	~~Szczecin, lipiec 2010r~~ zmiany, luty 2013r (data:)	nr rys.