CENTRUM INNOWACYJNOŚCI

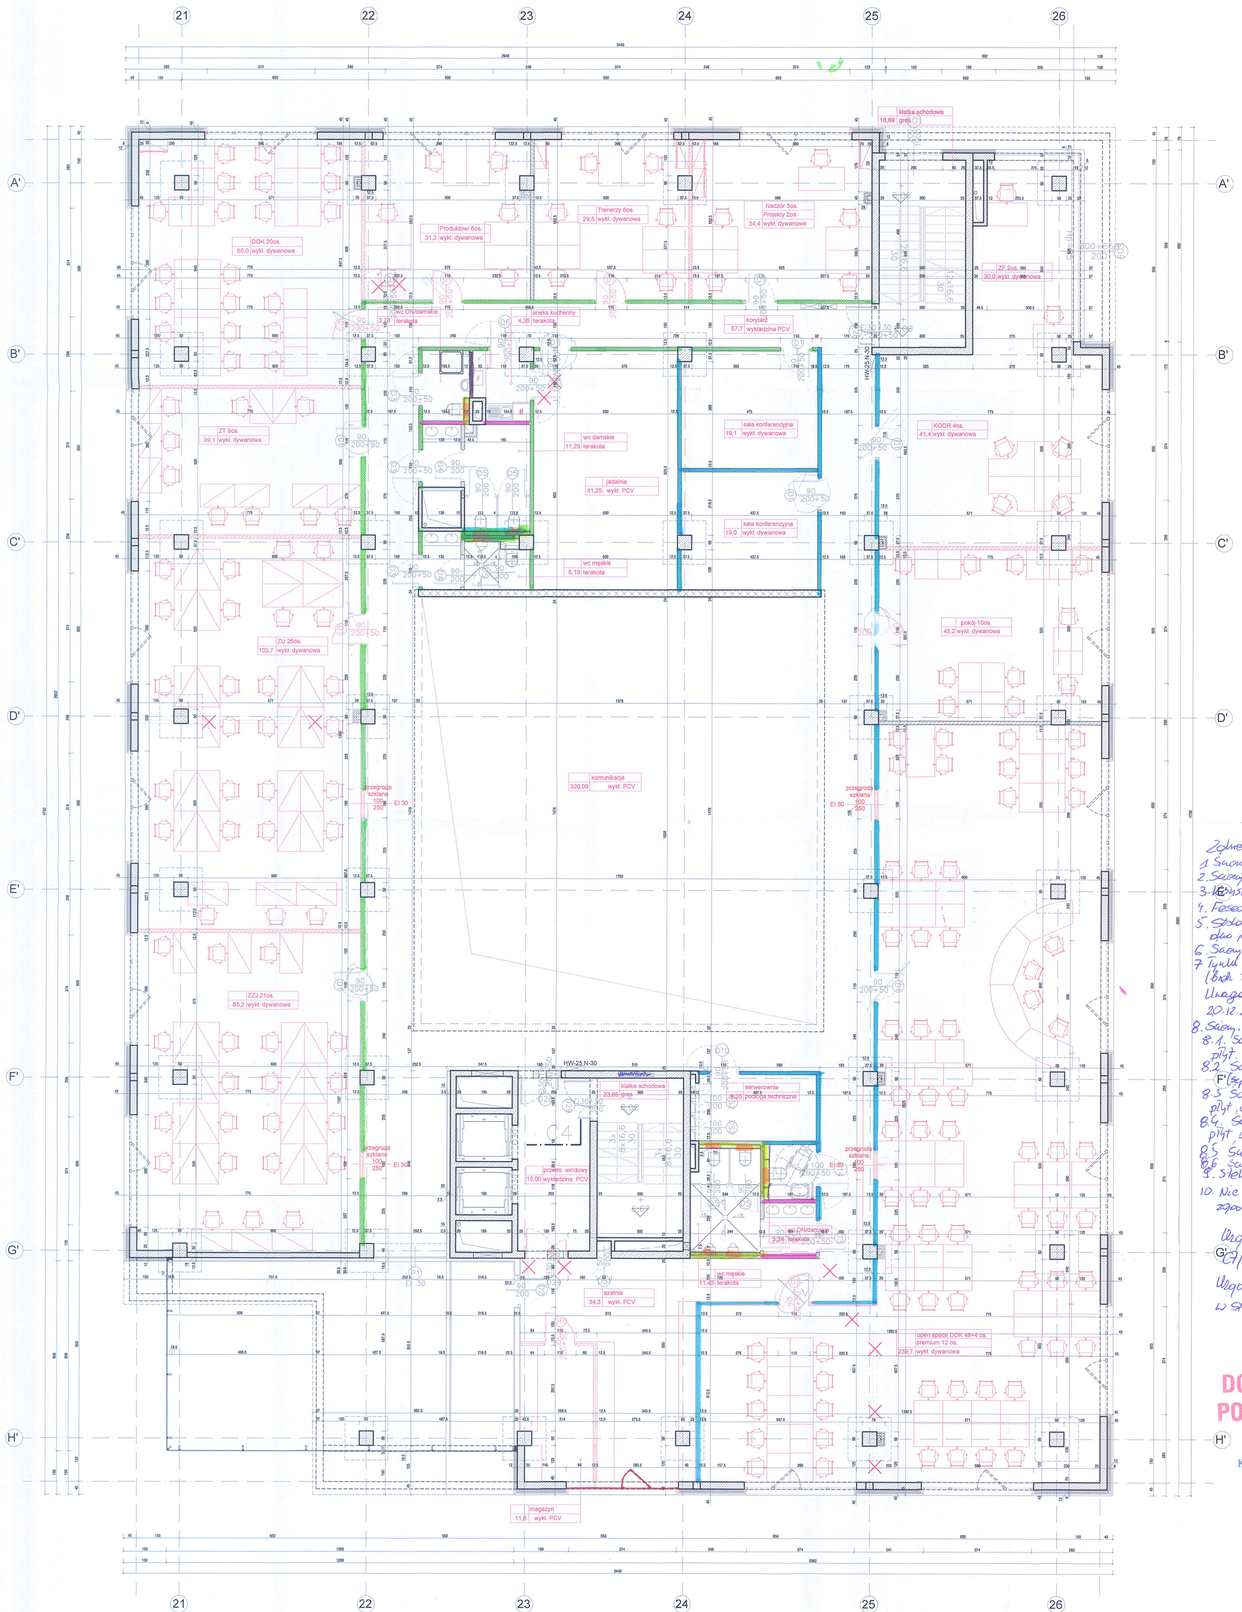

ELEMENTY DODATKOWE LUB ZMIENIONE OZNACZONO NA RYSUNKACH KOLOREM CZERWONYM

Zakres robót wykonanych
1. Ściany, słupy, podciągi, nadproża, stropy żelbetowe zrealizowane w całości
2. Ściany murowane wymurowane w całości
3. Kominki wykonane w całości
4. Fasada wykonana pod fasadę wentylowaną w całości
5. Stolarka okienna zamontowana (poza oknami PCV niezamontowanymi do jest na budowie)
6. Ściany murowane wewnętrzne w całości
7. Tynki gipsowe na ścianach murowanych i żelbetowych do wysokości 3,05-3,90m (brak tynków na ścianach murowanych szachtów instalacyjnych i słupach)
Uwaga! Liczne braki w ścianach powstały po otrzymaniu dokumentacji zamiennej 20.12.2012 poz.nr RP/DB/38/1202
8. Ściany z płyt GK (ściany działowe istniejące do zdjęcia zaświadczeń)
8.1. Ściany działowe z dwustronnym poszyciem 2xGK wykonane na łączonych płyt otor w miejscu montażu ściany
8.2. Ściany działowe z dwustronnym poszyciem 1 jednej strony 2xGK, z drugiej strony 1xGK (wykonane na łączonych płyt otor w miejscu montażu ściany)
8.3. Ściana działowa z jednostronnym poszyciem 2xGK wykonane na łączonych płyt otor w miejscu montażu ściany
8.4. Ściana i ustawiona z jednostronnym poszyciem 2xGK (wykonane na łączonych płyt otor w miejscu montażu ściany)
8.5. Ściana i ustawiona bez poszycia płytami GK
8.6. Ściana działowa żelbetowa bez poszycia
9. Stolarka systemowa firmy „ROKO" pod LC i Rekuperacja
10. Nie wykonano ściągi w ścianach zaznaczonych, ściany mogą w stanie surowym zostać z PK

Urządzenie
G1/UG; C8/UG; C8/UG, C10/UG

Urządzenie z Zamawiającym odrębne szafy w stanie dużej zmiany

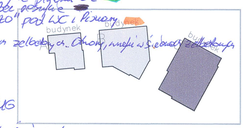

Wielobranżowy projekt budowlany i wykonawczy opracowany w okresie 2008-2010 przez pracownię Portal - pp sp. z ograniczoną odpowiedzialnością spk. Projekt aranżacji sporządzono w grudniu 2012.

DOKUMENTACJA POWYKONAWCZA

KIEROWNIK BUDOWY
upr. nr ZAR/0081/OKOK/04

KOMPLEKS ZABUDOWY USŁUGOWEJ NA POTRZEBY SZCZECIŃSKIEGO PARKU NAUKOWO-TECHNOLOGICZNEGO PRZY UL. NIEMIERZYŃSKIEJ W SZCZECINIE

temat:
Szczecin, ul. Niemierzyńska, dz. nr 48, 49, 50

adres inwestycji:

Szczeciński Park Naukowo - Technologiczny, ul.Niemierzyńska 17a, 71-441 Szczecin
inwestor:

mgr inż. arch. Agnieszka Witkowska, upr. nr 26/ZPOIA/2005
projektant / autor projektu:

mgr inż. arch. Maciej Zombirt, upr. nr 41/Sz/99
architekt sprawdzający:

RZUT II PIĘTRA - aranżacja HOME
rys.

branża: architektura
faza: P.B.
skala: 1:100
data: Szczecin, maj 2012r - zmiany, grudzień 2012r
nr rys. C3za2