
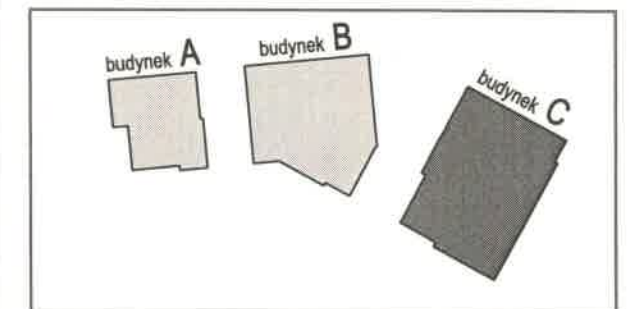




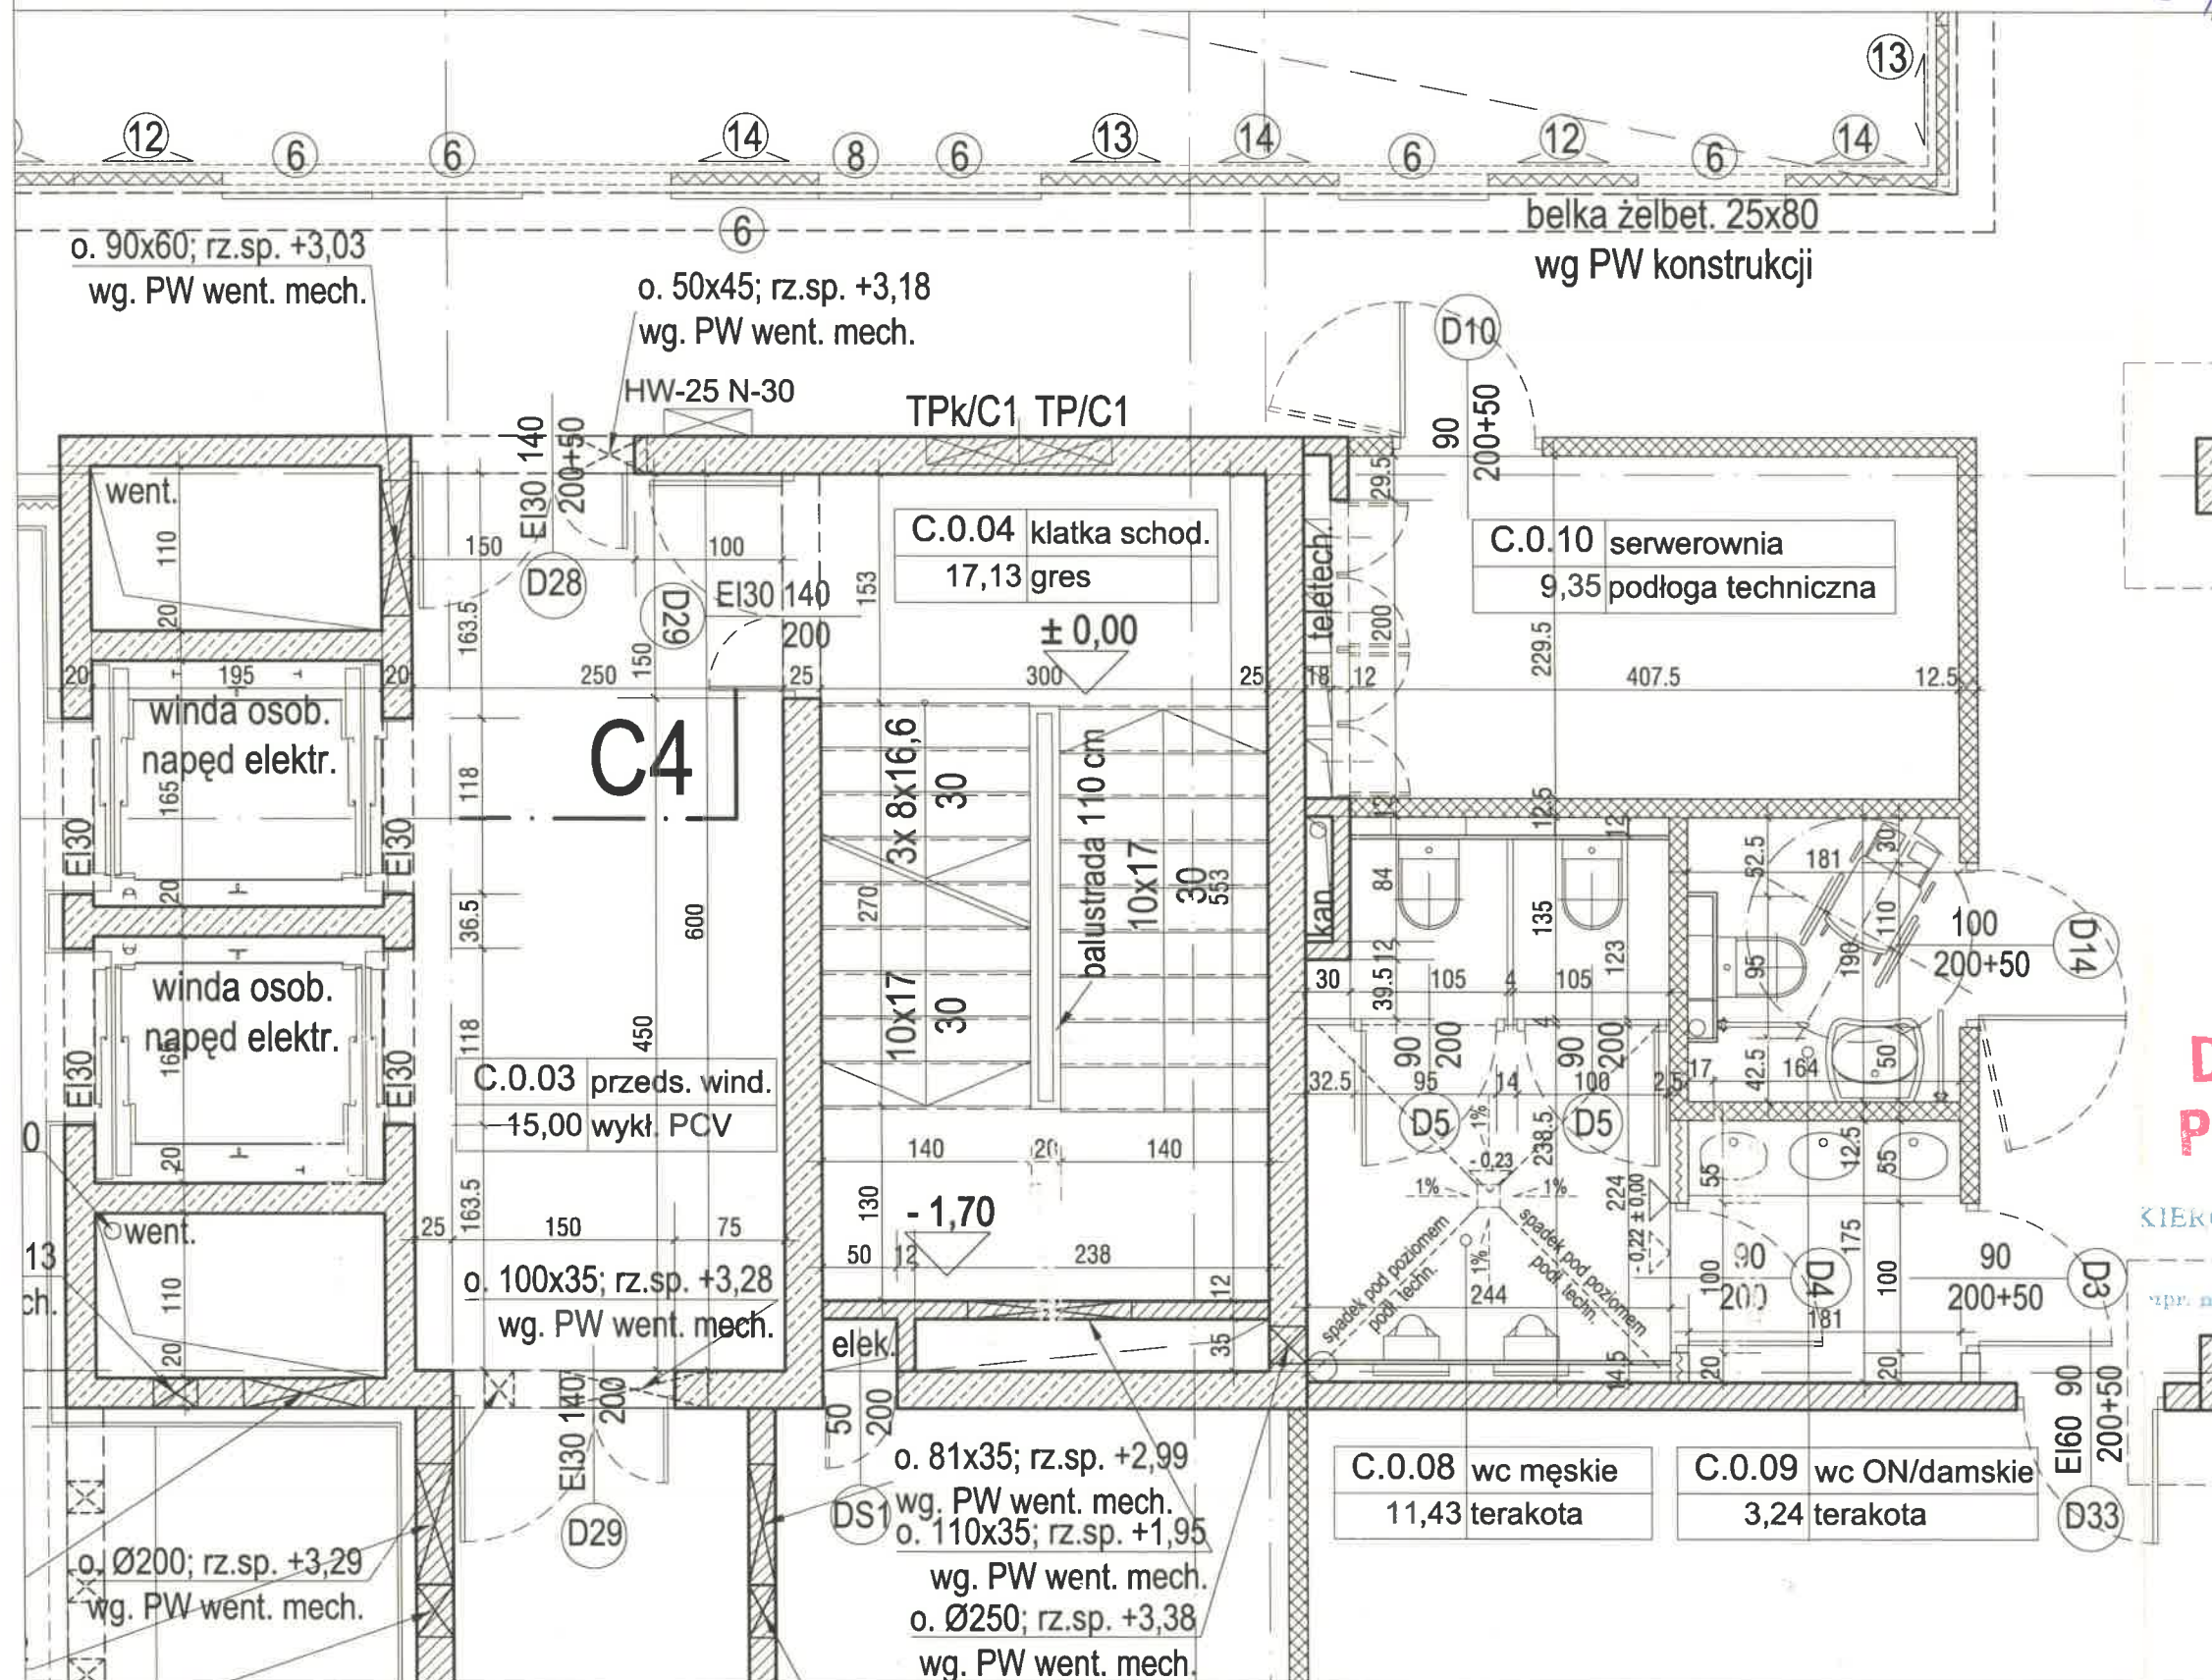

portal | pracownia projektowa

profesjonalnie zmieniamy marzenia w rzeczywistość

Portał-PP Sp. z o.o. Spółka Komandytowa

71-604 Szczecin, ul. Szarotki 9, tel: 695 15 15 42, 091 81 22 199, biuro@pp-portal.pl
www.pp-portal.pl

**KOMPLEKSU BUDYNKÓW BIUROWYCH NA
POTRZEBY SZCZECIŃSKIEGO PARKU NAUKOWO -
TECHNOLOGICZNEGO PRZY UL. NIEMIERZYŃSKIEJ
W SZCZECINIE
ETAP III- BUDYNEK C**

DOKUMENTACJA
Szczecin, ul. Niemierzyńska, dz. nr 5/7
adres inwestycji

Szczecin, ul. Niemierzyńska, dz. nr 5/7

adres inwestycji:

Szczeciński Park Halkowo - Technologiczny, ul.Kolumba, Szczecin

investor.

KIEROWNIK BUDOWY

mgr inż. arch. Agnieszka Witkowska, upr. nr 28/ZPOIA/2005

projektant

mgr inż. arch. Agnieszka Geller

mgr inż. arch. Arkadiusz Nowakowski

mgr inż. arch. Bartosz Klinicki

architekti asistenti


mgr inż. arch. Maciej Zombirt, upr. nr 41/Sz/99

architekt sprawdzający:
DZIEKLA

**RZUT KLATKI SCHODOWEJ
I PIONU SANITARNO-TECHNICZNEGO**

rys.

architektura

Oranza®

P.W.
10/20/2011

1:50

skala:

Szczecin, lipiec 2010r

data:

C15

IVS

UWAGA:

Kopiewanie, publikacje oraz wszelkie inne formy wykorzystania projektu bez zgody autorów będą naruszeniem przepisów wynikających z Ustawy z dnia 4.02.1994 r. o prawie autorskim i prawach pokrewnych.