| RODZAJ | | SAMODZIELNE PRZEGRODY SZKLANE WYDZIELAJĄCE SALĘ WYSTAWOWĄ | | | ELEMENTY ŚCIANY SZKLANEJ WYDZIELAJĄCEJ GASTRONOMIĘ | | |
|---|---|---|---|---|---|---|---|
| SYMBOL NA RYSUNKU | | 6 | 7 | 8 | 9 | 10 | 11 |
| ELEMENT ŚCIANY SZKLANEJ | | 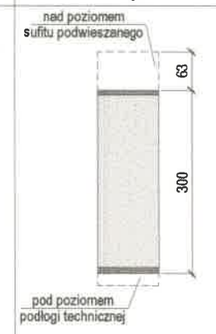 | 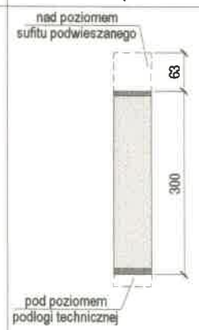 | 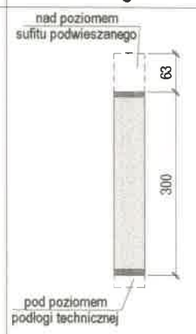 | 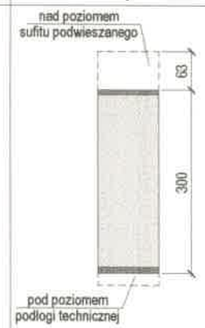 | 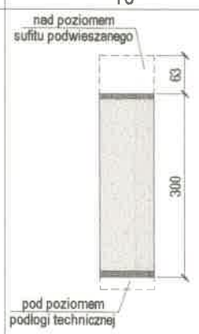 | 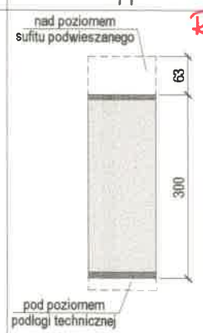 |
| wymiary w świetle ościeżnicy | szerokość | 100 | 62 | 50 | 100 | 90 | 110 |
| | wysokość | 300 | 300 | 300 | 300 | 300 | 300 |
| klasa odporności P.POŻ. | | - | - | - | - | - | - |
| ilość parter | | 20 | 2 | 1 | 6 | 1 | 1 |
| ilość 1 piętro | | 14 | 2 | - | - | - | - |
| UWAGI | | - przegrody szklane wydzielające salę wystawową<br>- szyba bezpieczna | - przegrody szklane wydzielające salę wystawową<br>- szyba bezpieczna | - przegrody szklane wydzielające salę wystawową<br>- szyba bezpieczna | - element ściany szklanej wydzielającej gastronomię<br>- szyba bezpieczna | - element ściany szklanej wydzielającej gastronomię<br>- szyba bezpieczna | - element ściany szklanej wydzielającej gastronomię<br>- szyba bezpieczna |

| RODZAJ | | ELEMENTY ŚCIANY PRZESUWNEJ WYDZIELAJĄCEJ SALĘ WYSTAWOWĄ | | | ELEMENTY ŚCIANY PRZESUWNEJ WYDZIELAJĄCEJ GASTRONOMIĘ | | |
|---|---|---|---|---|---|---|---|
| SYMBOL NA RYSUNKU | | 12 | 13 | 14 | 15 | 16 | 17 |
| ELEMENT ŚCIANY SZKLANEJ | | | | | | | |
| wymiary w świetle ościeżnicy | szerokość | 100 | 100 | 100 | 110 | 110 | 110 |
| | wysokość | 300 | 300 | 300 | 300 | 300 | 300 |
| klasa odporności P.POŻ. | | - | - | - | - | - | - |
| ilość parter | | 6 | 7 | 8 | 1 | 2 | 2 |
| ilość 1 piętro | | 4 | 5 | 5 | - | - | - |
| UWAGI | | - ściany przesuwne wydzielające salę wystawową<br>- ściany pełne z wykończeniem w kolorze NCS 1020-G60Y | - ściany przesuwne wydzielające salę wystawową<br>- ściany pełne z wykończeniem w kolorze NCS S1060-G60Y | - ściany przesuwne wydzielające salę wystawową<br>- ściany pełne z wykończeniem w kolorze NCS S2075-G30Y | - ściany przesuwne wydzielające gastronomię<br>- ściany pełne z wykończeniem w kolorze NCS 1020-G60Y | - ściany przesuwne wydzielające gastronomię<br>- ściany pełne z wykończeniem w kolorze NCS S1060-G60Y | - ściany przesuwne wydzielające gastronomię<br>- ściany pełne z wykończeniem w kolorze NCS S2075-G30Y |

Roboty niezrealizowane

1. Wszystkie wymiary sprawdzić na budowie.
2. Przed zamówieniem stolarki, ślusarki okiennej i drzwiowej sprawdzić wymiary otworów.
3. Szczegółowa charakterystyka stolarki okiennej i drzwiowej znajduje się w opisie technicznym PW ARCHITEKTURY.
4. Szerokość otworu w murze większa o 1-2 cm od szerokości okna, wysokość otworu w murze większa o 1 cm od wysokości okna.
5. Okna pokazane w widoku od strony elewacji.
6. Stolarka okienna powinna być objęta min. 5- letnią gwarancją.
7. Kontraktony według PW teletechniki.

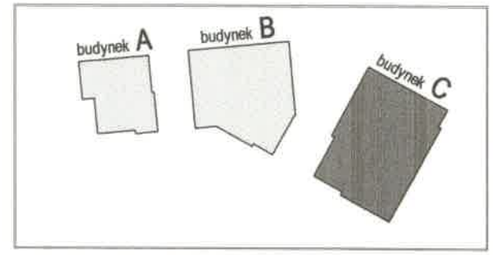


RYSUNEK NIEAKTUALNY

DOKUMENTACJA POWYKONAWCZA

KIEROWNIK BUDOWY
Rafał [illegible]
upr. nr ZAP/0091/O/WOK/04

portal | pracownia projektowa
profesjonalnie zmieniamy marzenia w rzeczywistosc

Portal-PP Sp z o o Spółka Komandytowa
71-604 Szczecin, ul. Szarotki 9, tel: 695 15 15 42, 091 81 22 199, biuro@pp-portal.pl

www.pp-portal.pl

KOMPLEKS ZABUDOWY USŁUGOWEJ NA POTRZEBY SZCZECIŃSKIEGO PARKU NAUKOWO-TECHNOLOGICZNEGO PRZY UL. NIEMIERZYŃSKIEJ W SZCZECINIE
ETAP III - BUDYNEK C
temat

Szczecin, ul. Niemierzyńska, dz. nr 3/7, 3/5 i 1/8
adres inwestycji

Szczeciński Park Naukowo - Technologiczny, ul.Kolumba, Szczecin
inwestor

mgr inż. arch. Agnieszka Witkowska, upr. nr 28/ZPOIA/2005
projektant

mgr inż. arch. Agnieszka Geller
mgr inż. arch. Arkadiusz Nowakowski
architekt asystent

mgr inż. arch. Maciej Zombirt, upr. nr 41/Sz/99
architekt sprawdzający

# ZESTAWIENIE STOLARKI I ŚLUSARKI DRZWIOWEJ

rys.

| branża | skala | nr rys |
|---|---|---|
| architektura | 1:100 | C12A |
| faza: P.W. | data: Szczecin, lipiec 2010r | |

UWAGA:
Kopiowanie, publikacje oraz wszelkie inne formy wykorzystania projektu bez zgody autorów będą naruszeniem przepisówwynikających z Ustawy z dnia 4.02.1994 r. o prawie autorskim i prawach pokrewnych .