BUDYNEK "C"
C'/21
SZT.1

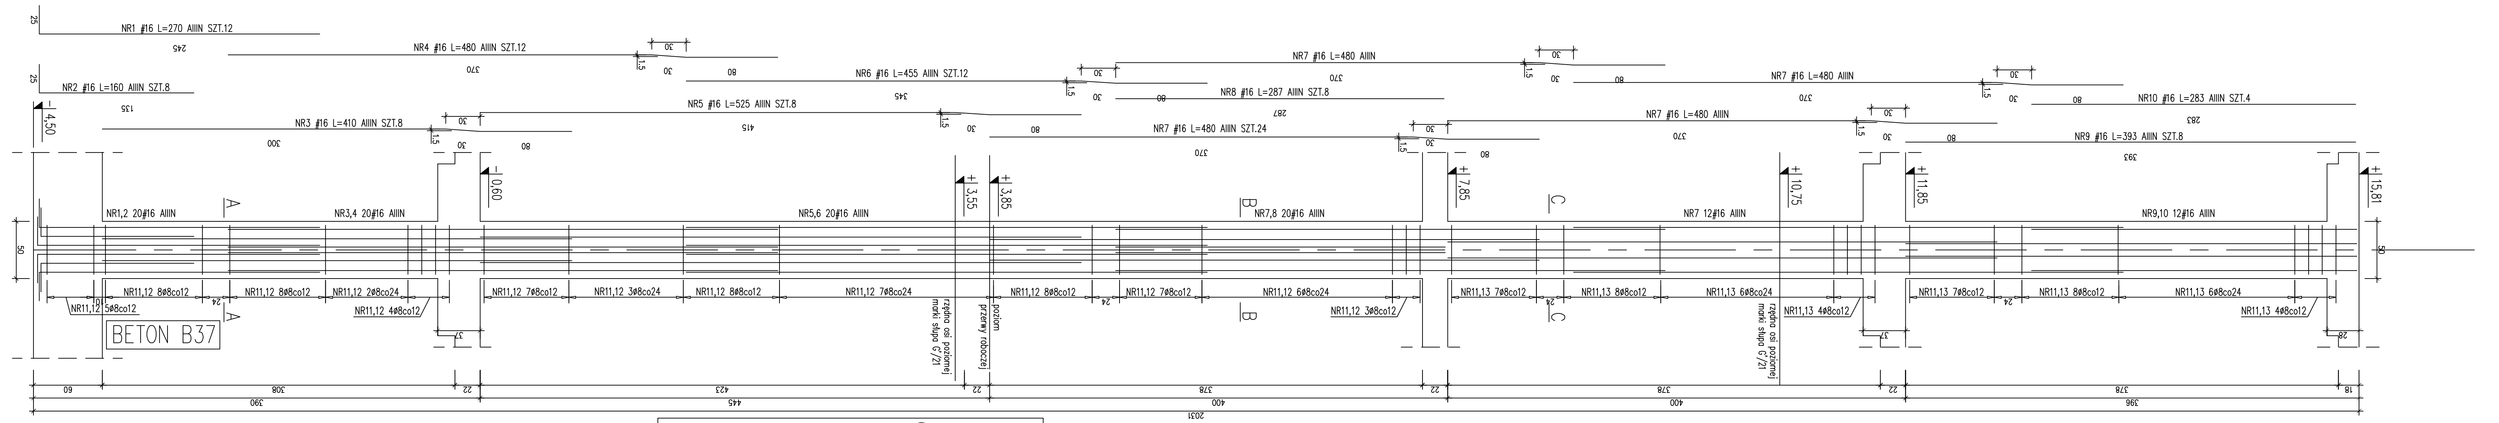

BUDYNEK "C"
H'/22
SZT.1

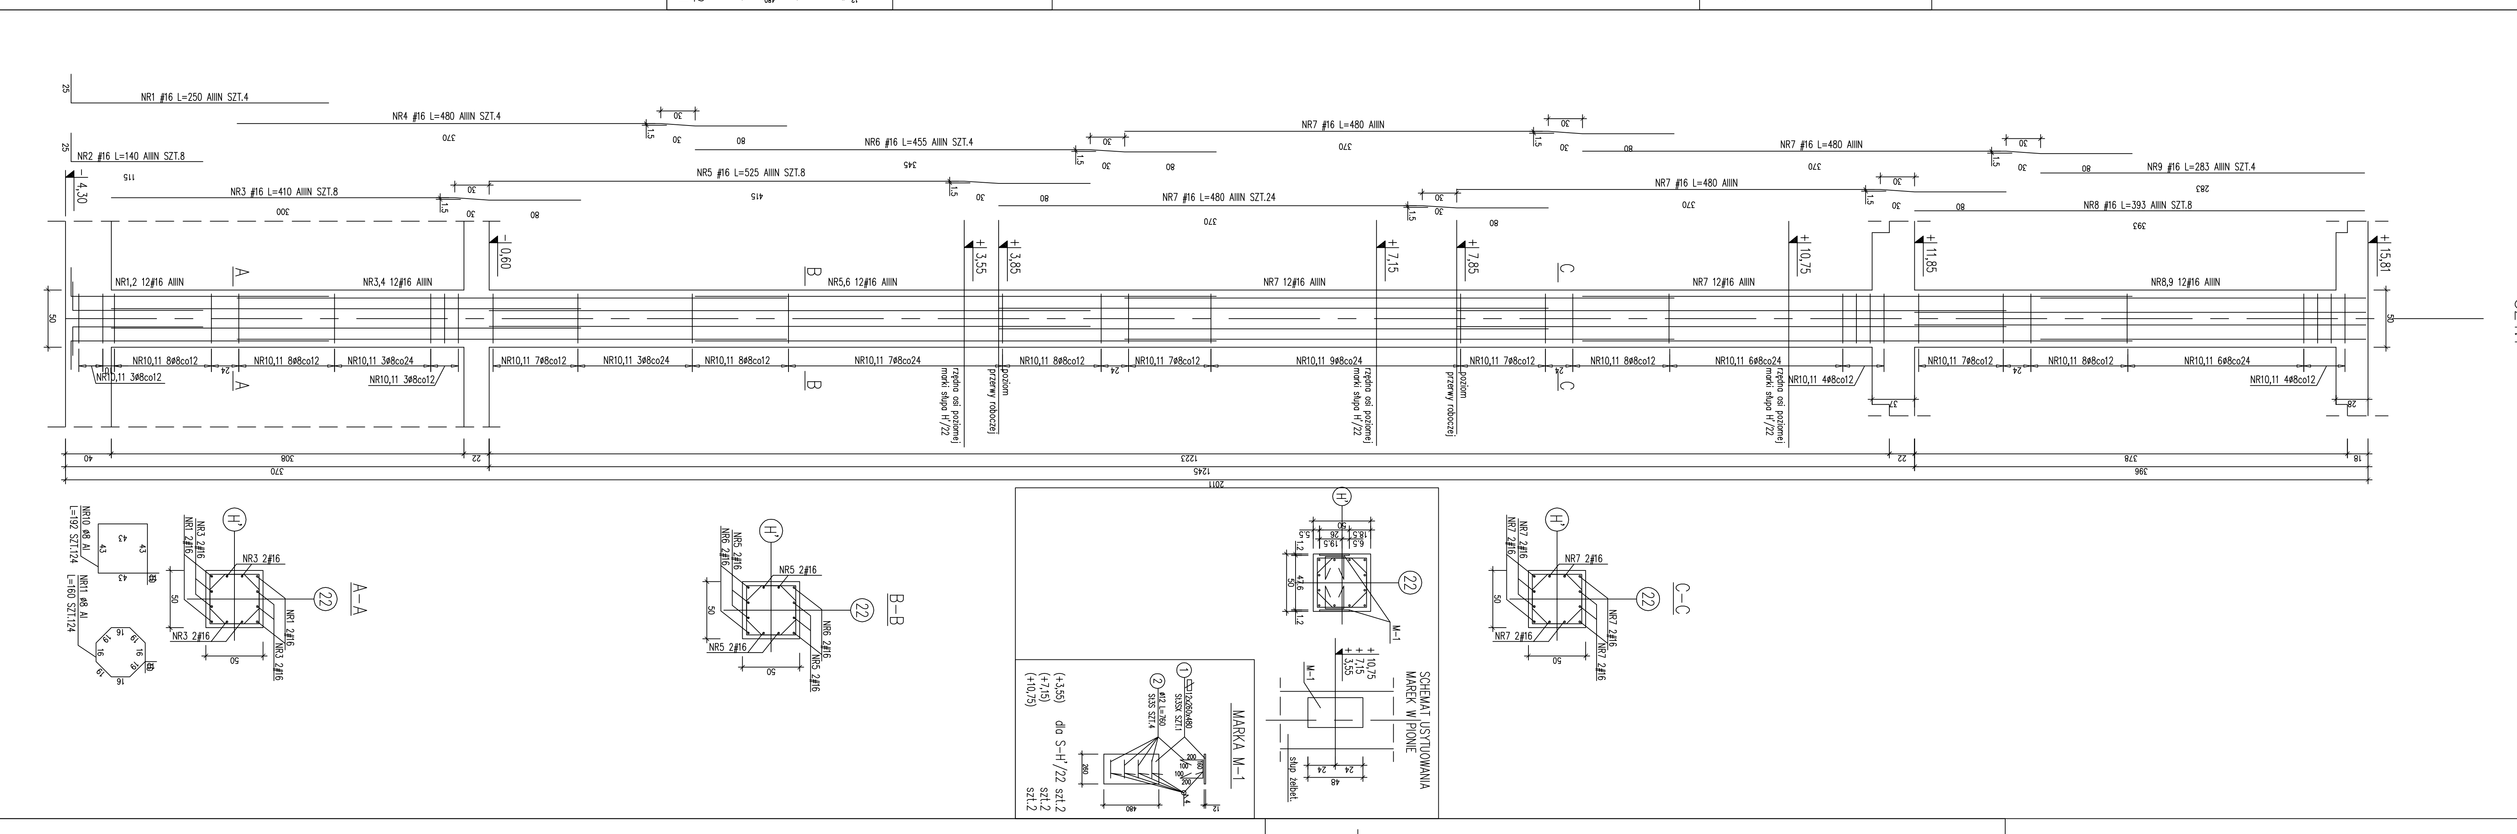

BUDYNEK "C"
H'/22a
SZT.1

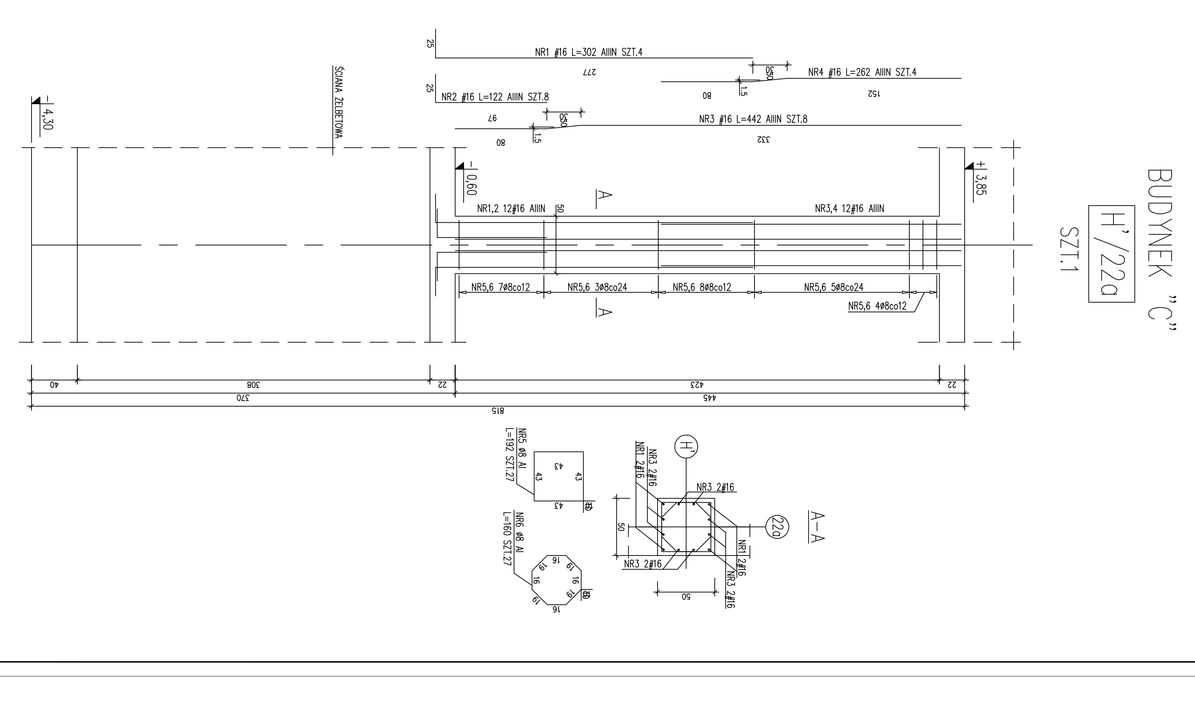

BUDYNEK "C"
H'/21
SZT.1

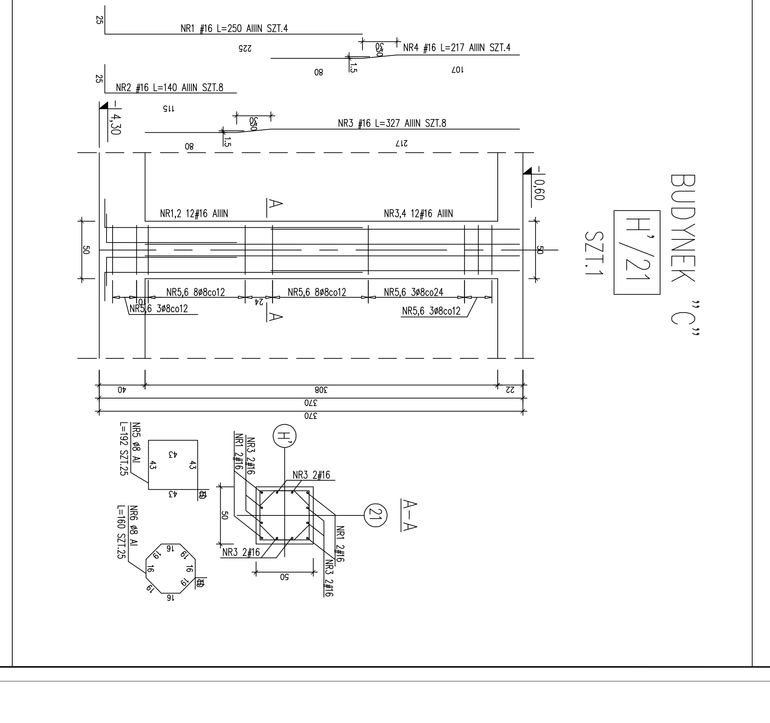

BUDYNEK "C"
C'/20, D'/20, E'/20, F'/20
SZT.1.4

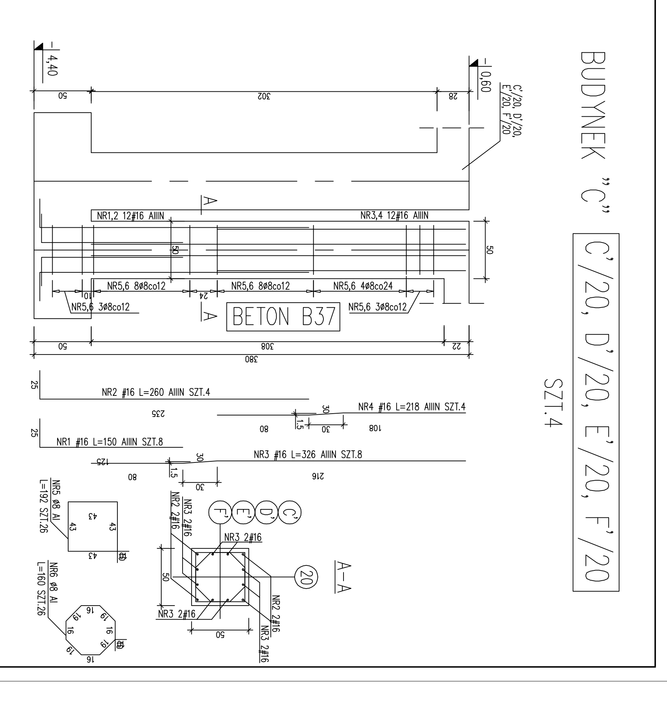

DOKUMENTACJA POWYKONAWCZA

WYKONANO ZGODNIE Z PROJEKTEM I ANIESIONYMI ZMIANAMI

ZBIGNIEW WIDOWSKI
upr. nr 123/DOŚ/2002

ŁĄCZNIE:
87 PRĘTÓW Ø20 PRZY MAKS. MASZ.
2 PRĘTY Ø16 PRZY MAKS. MASZ.
ORAZ 2 PRĘTY Ø16 DŁUGOŚCIOWE

BETON C30/37 (B37), C20/25 (B25)
Stal zbrojeniowa:
A-IIIN – RB500W (wg BS8500S) (wzmocnienie 7 kwiecień)
A-I – St3SX (wzmocnienie 7 kwiecień)
Otulenie zbrojenia: C45m – fundamenty ujęte
C35m – fundamenty pozostałe
C45m – ściany
C35m – płyta pomostowa
C35m – poręcze, wieńce
Wpływ stali zbrojeniowej na ZAS

Budynek A, Budynek B, Budynek C

Biuro Projektowe

projektowała

KONSTRUKTOR S.C.
Krzysztof Nowicki, Artur Ubertański
ul. Krzemieniecka Agnieszka 24 / 202A
20-466 Szczecin
tel. 509-666-117

PROJEKTOWAŁ
mgr inż. Krzysztof Wróblewski
upr. nr 123/DOŚ/2002

SPRAWDZIŁ
mgr inż. Agnieszka Kamińska
mgr inż. Anna Kozłowska

OPRACOWAŁ
spec. konstr. bet. ogr.

SPRAWDZIŁ
mgr inż. Artur Ubertański
upr. nr ZAP/0072/POOK/04

PROJEKT WYKONAWCZY
NA PODSTAWIE SZCZEGÓŁOWEGO PROJ. WYKONAWC. - TECHNOLOGICZNEGO PRZY UL. NIEMIERZYŃSKIEJ W SZCZECINIE

spec. konstr. bet. ogr.

Zakład Inżynierii Rolnej i Technologii w Ochronie Środowiska
ul. Papieża Pawła VI 3, 71-459 Szczecin

projektował

budynek C'

KONSTRUKCJA

C'/20, D'/20, E'/20, F'/20
H'/21, H'/22, H'/22a

SŁUPY ŻELBETOWE.

data		1:25	
projektował / data		Szczecin VII 2010	
sprawdził			
nr rys			
44			

skala