ŚCIANA OPOROWA SOP.B-1.. W ROZWINIĘCIU

SKALA 1:50

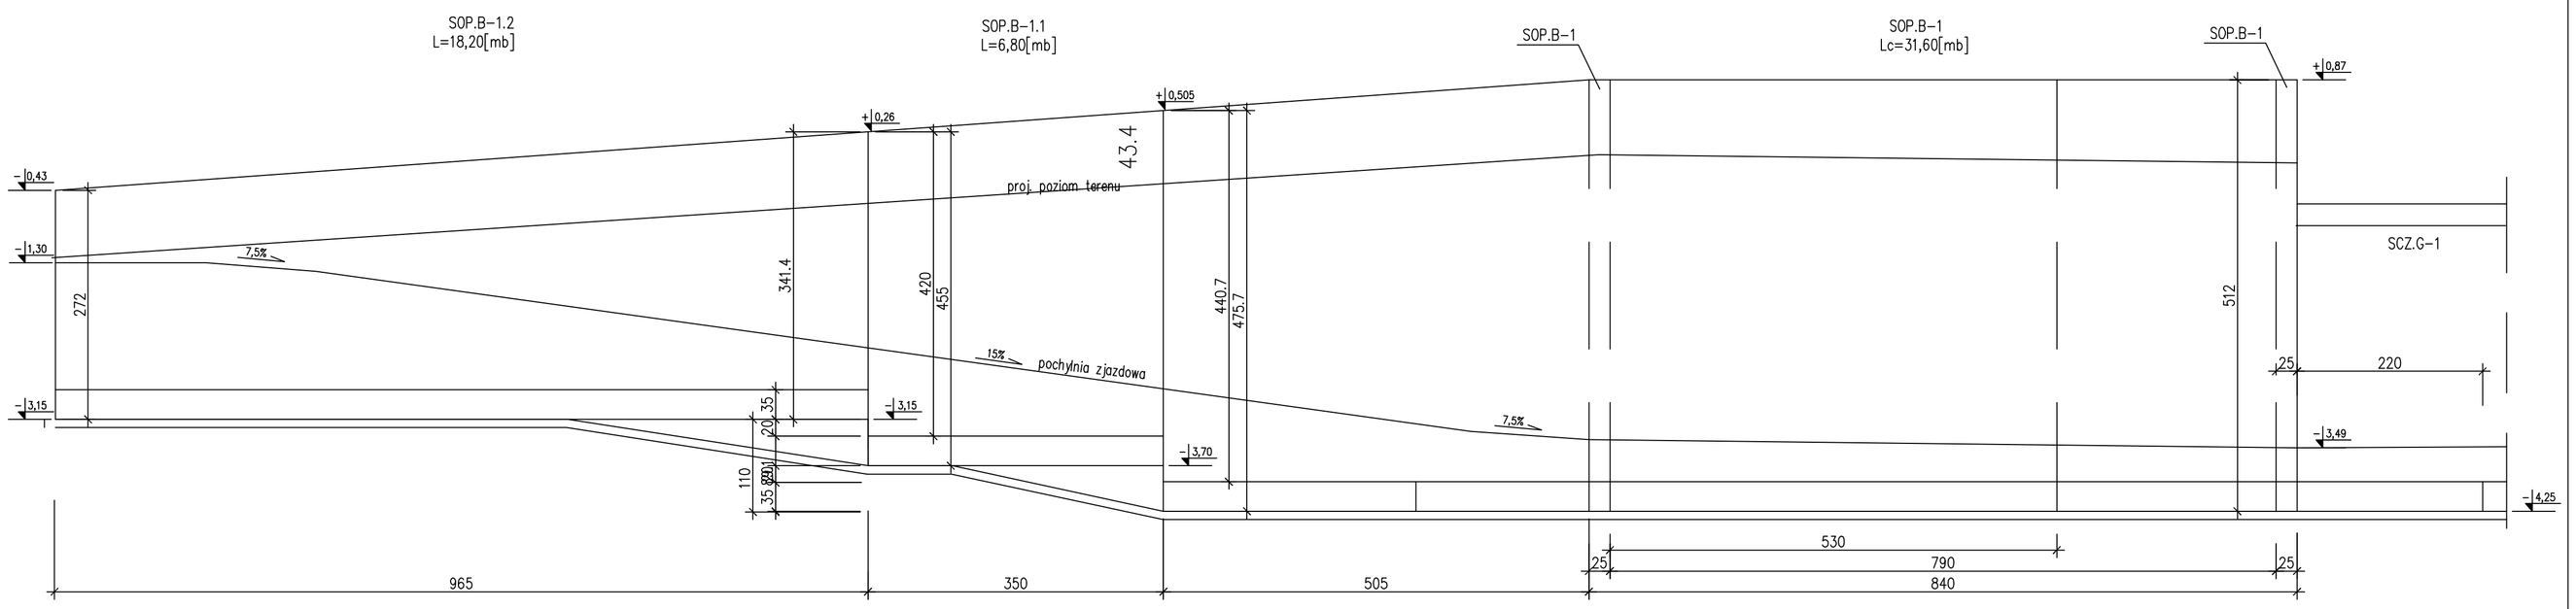

SOP.B-1 Lc=31,60[mb]
1:25

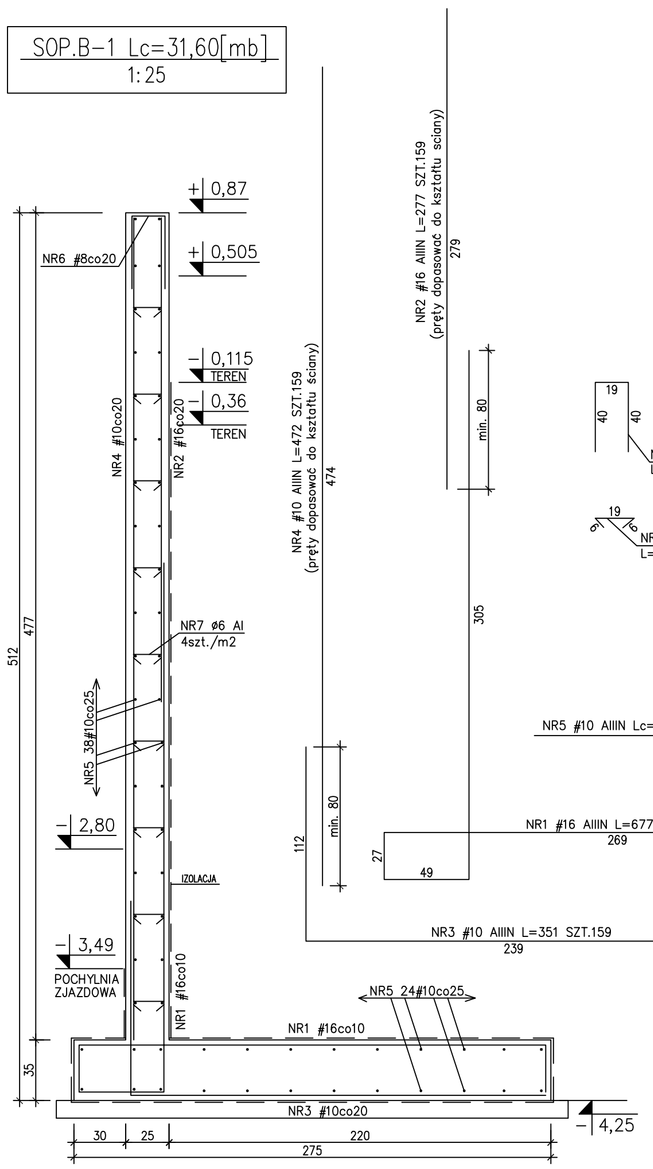

SOP.B-1.1 Lc=6,80[mb]
1:25

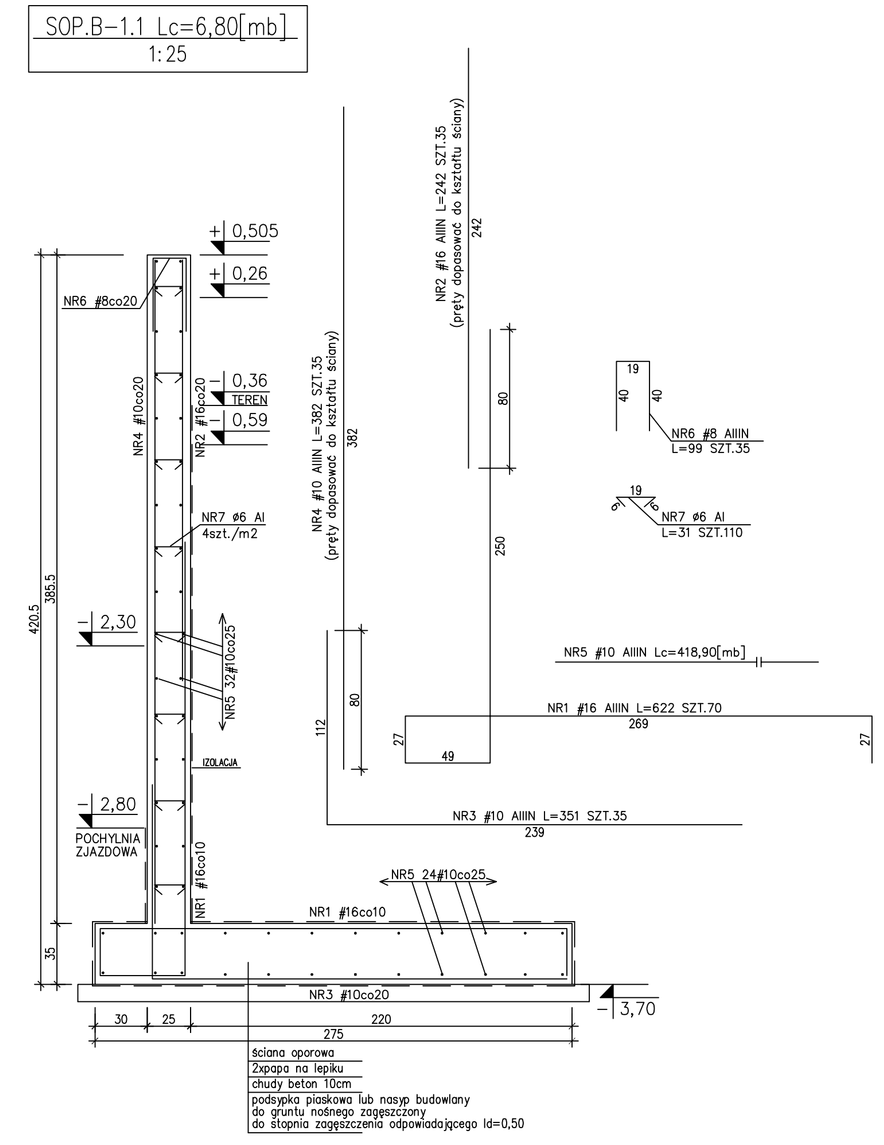

SOP.B-1.2 Lc=18,20[mb]
1:25

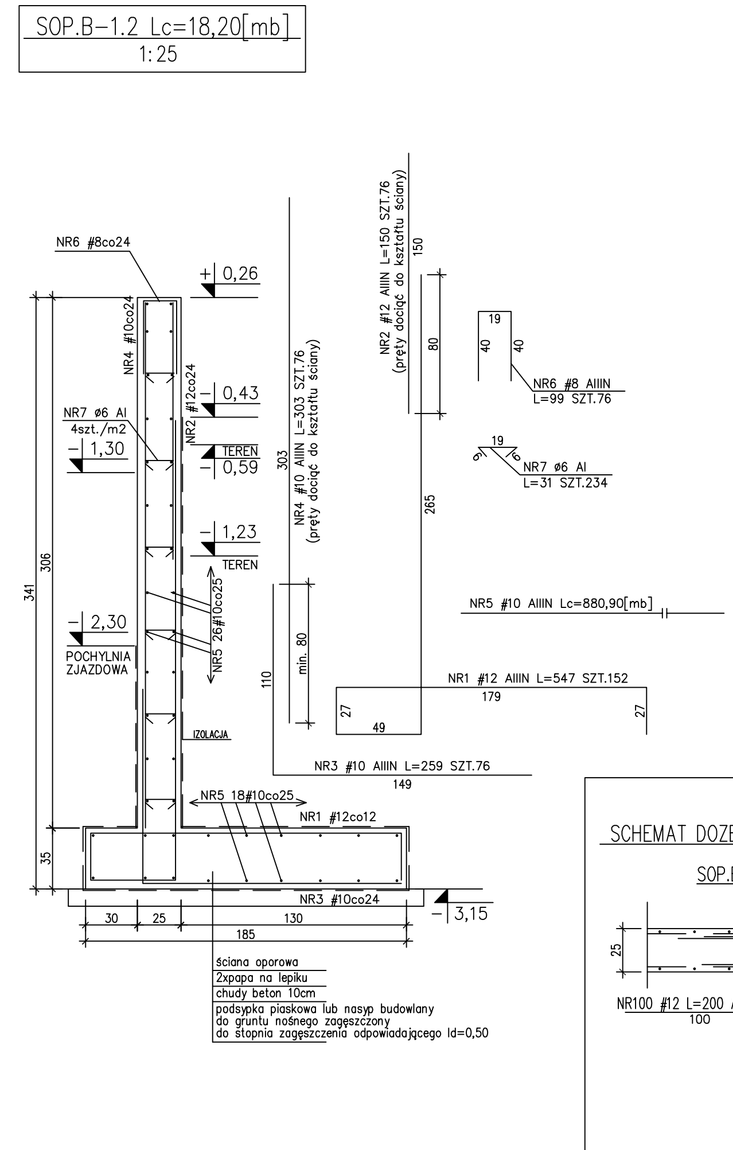

SCHEMAT DOZBROJENIA NAROŻY ŚCIAN

SOP.B-1 SZT.3

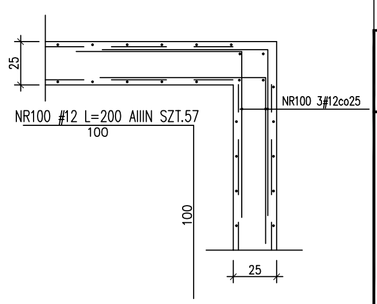

DOKUMENTACJA
POWYKONAWCZA

WYKONANO ZGODNIE
Z PROJEKTEM
~~I NANIESIONYMI ZMIANAMI~~

Szczegół dozbrojenia dylatacji ściany oporowej.
max. co 15,0m

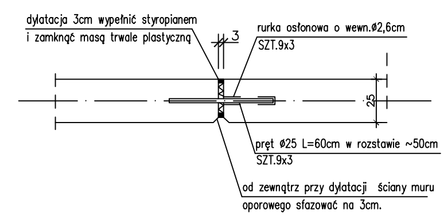

UWAGA:

RYS. ROZPATRYWAĆ ŁĄCZNIE Z RYS. ZESTAWIENIOWYMI ORAZ RYS. POSZCZEGÓLNYCH ELEMENTÓW

PRZED WYKONANIEM SPRAWDZIĆ GEOMETRIĘ, RZĘDNE ORAZ NACHYLENIE ŚCIAN Z P.T.ARCH.

POD MOCOWANIA BALUSTRAD OSADZIĆ MARKI WG P.T.ARCH.

Stal kształtowa: St3SX
Elektrody EA 146 (ER146)
zabezpieczenie antykorozyjne wg opisu technicznego.
Wykaz stali kształtowej Nr 1

BETON C20/25 (B25)
Stal zbrojeniowa:
A-IIIN – RB500W (lub BSt500S) (oznaczona: "ø średnica pręta")
A-I – St3SX (oznaczona: "ø średnica pręta")
A-0 – St0S (oznaczona: "ø średnica pręta")
grubość otulenia: c_{nom}=4,0cm – słupy
grubość otulenia: c_{nom}=2,5cm – ściany
grubość otulenia: c_{nom}=2,0cm – płyta żelbetowa
grubość otulenia: c_{nom}=3,0cm – podciągi, wieńce
Wykaz stali zbrojeniowej Nr 6

budynek A | budynek B | budynek C

portal | pracownia projektowa
profesjonalnie zmieniamy marzenia w rzeczywistość
Portal Sp. z o.o. Spółka Komandytowa
02-641 Warszawa, ul. Lekarska 8, tel./fax 022 8251432, portal@pp-portal.pl
71-604 Szczecin, ul. Szarotki 9, tel: 695 15 15 42, 091 81 22 199, biuro@pp-portal.pl
www.pp-portal.pl

PRACOWNIA PROJEKTOWA
KONSTRUKTOR S.C.
Krzysztof Walczak, Artur Urbański
ul.Królowej Korony Polskiej 24 / 203A
70-486 Szczecin
tel. 509-644-117

PROJEKTOWAŁ	mgr inż. Krzysztof Walczak upr. nr ZAP/OO75/POOK/04 spec. konstr. bez ogr.
OPRACOWAŁ	mgr inż. Anna Kozłowska mgr inż. Agnieszka Kamińska mgr inż. Anna Kłosowska
SPRAWDZIŁ	inż. Artur Urbański upr. nr ZAP/OO74/POOK/04 spec. konstr. bez ogr.

temat: **PROJEKT WYKONAWCZY KOMPLEKSU BUDYNKÓW BIUROWYCH NA POTRZEBY SZCZECIŃSKIEGO PARKU NAUKOWO - TECHNOLOGICZNEGO PRZY UL. NIEMIERZYŃSKIEJ W SZCZECINIE**

adres: Szczecin, ul. Niemierzyńska, dz. nr 5/7

inwestor: Szczeciński Park Naukowo - Technologiczny, ul.Kolumba, Szczecin

rysunek: budynek "B"

ŚCIANY OPOROWE PRZY WJAZDACH:
SC.B-1, SC.B-1.1, SC.B-1.2

faza:	branża:	
P.W.	KONSTRUKCJA	
skala: 1:25/50	miejsce i data: Szczecin VII.2010	Nr rys: 26 /KW