BUDYNEK "A"

A/2, A/3, A/4

SZT.3

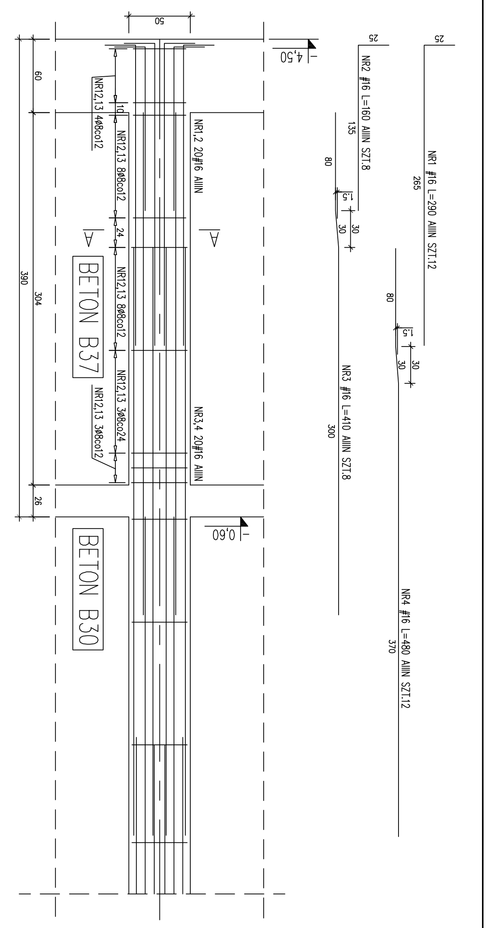

BUDYNEK "A"

(A/5), C/5

SZT.(1)+1

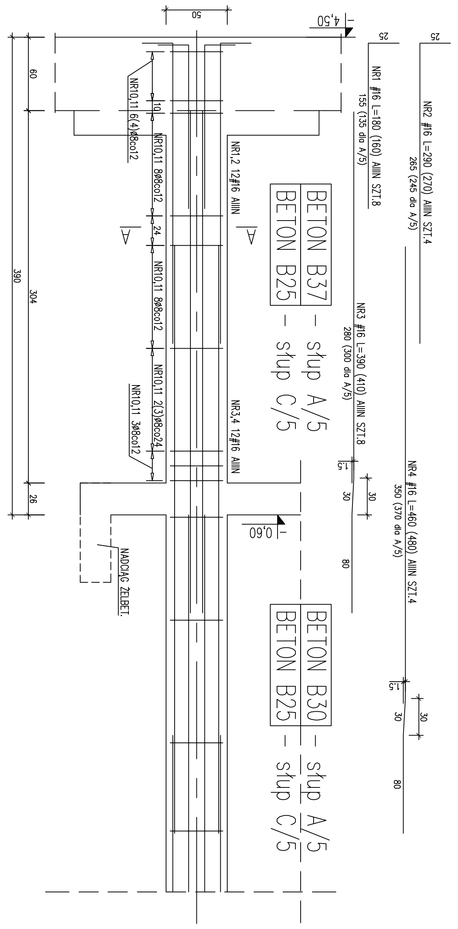

BUDYNEK "A"

(A/1), B/1, C/1

SZT.(1)+2

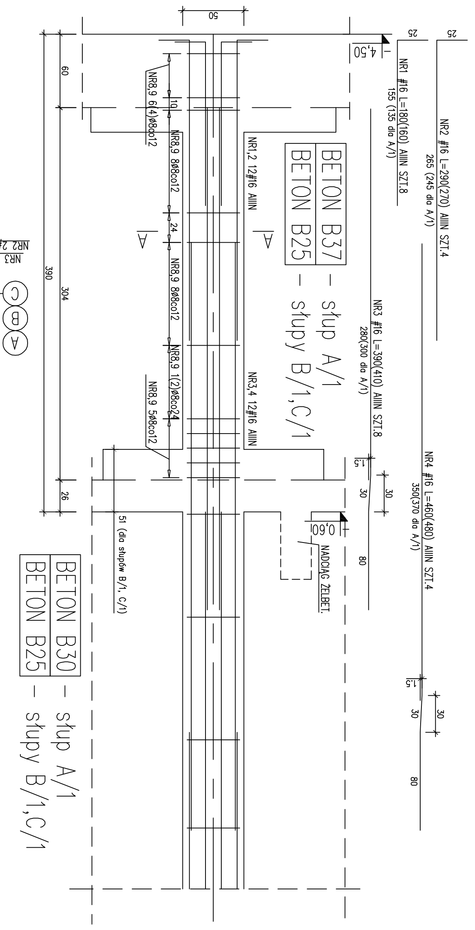

DOKUMENTACJA POWYKONAWCZA

WYKONANO ZGODNIE Z PROJEKTEM NANIESIONYMI ZMIANAMI

ZMIANA SPOSOBU POSADOWIENIA BUD.A
Z ŁAW/STóP NA PŁYTĘ ŻELBETOWĄ
–SKORYGOWANO RZĘDNĄ POSADOWIENIA OBRĄCZ DŁUGOŚĆ PRĘTÓW ZBROJENIA

Rysunek:	Budynek "A"
Nazwa:	PROJEKT WYKONAWCZY KONSTRUKCYJNO-BUDOWLANY NA PODSTAWIE SZCZEGÓŁOWEGO PARKU MAMOWEGO TECHNOLOGICZNEGO PRZY UL. NIEMIERZYŃSKIEJ W SZCZECINIE
Branża:	konstrukcyjno-budowlana
Faza:	P.W.
Rysunek:	KONSTRUKCJA
Skala:	1:25
Nr rys.	34/U

Budynek A
Budynek B
Budynek C

Budynek

Szczecin, ul. Bohaterów Warszawy 1
Tel. 605 15 16 62, 091 81 07 705, biuro@b-portal.pl

Przedsiębiorstwo Produkcyjno Budowlane w Szczecinie
Sp. z o.o. Spółka Komandytowa
Oddział Gorzowski, ul. Łokietka 9, tel. 095 15 16 62, 091 81 07 705, biuro@b-portal.pl

b-portal | pracownia projektowa

Szczecin WM-2019 | XI 2011 | 34/U_wy

UWAGI
RYSUNEK UZUPEŁNIAJĄCY DO RYS.34
–RYSUNKI ROZPATRYWAĆ ŁĄCZNIE
–W POZIOMIE GARAŻU OBOWIĄZUJE KLASA BETONU ORAZ
PRĘTY ZESTAWIONE NA RYS.UZUPEŁNIAJĄCYM (RYS. 34/U)
–POZOSTAŁE PRĘTY ZESTAWIONE NA RYSUNKU GAŻOWYM (RYS. 34/KW)

BETON C30/37 (B37), C25/30 (C30), C20/25 (B25)
Stal zbrojeniowa:
A-IIIN – RB500W (lub BSt500S) (oznacza "ø średnica pręta")
A-I – St3SX (oznacza "ø średnica pręta")
Otulenie zbrojenia:
grubość otuliny: c=5,0cm – fundamenty wod
grubość otuliny: c=4,0cm – ściany
grubość otuliny: c=3,0cm – płyty żelbetowe
grubość otuliny: c=2,0cm – podciągi, wieńce
*wymiar stali zbrojeniowej w [cm]