ŚCIANA OPOROWA SOP.C-1.. W ROZWINIĘCIU

SKALA 1:50

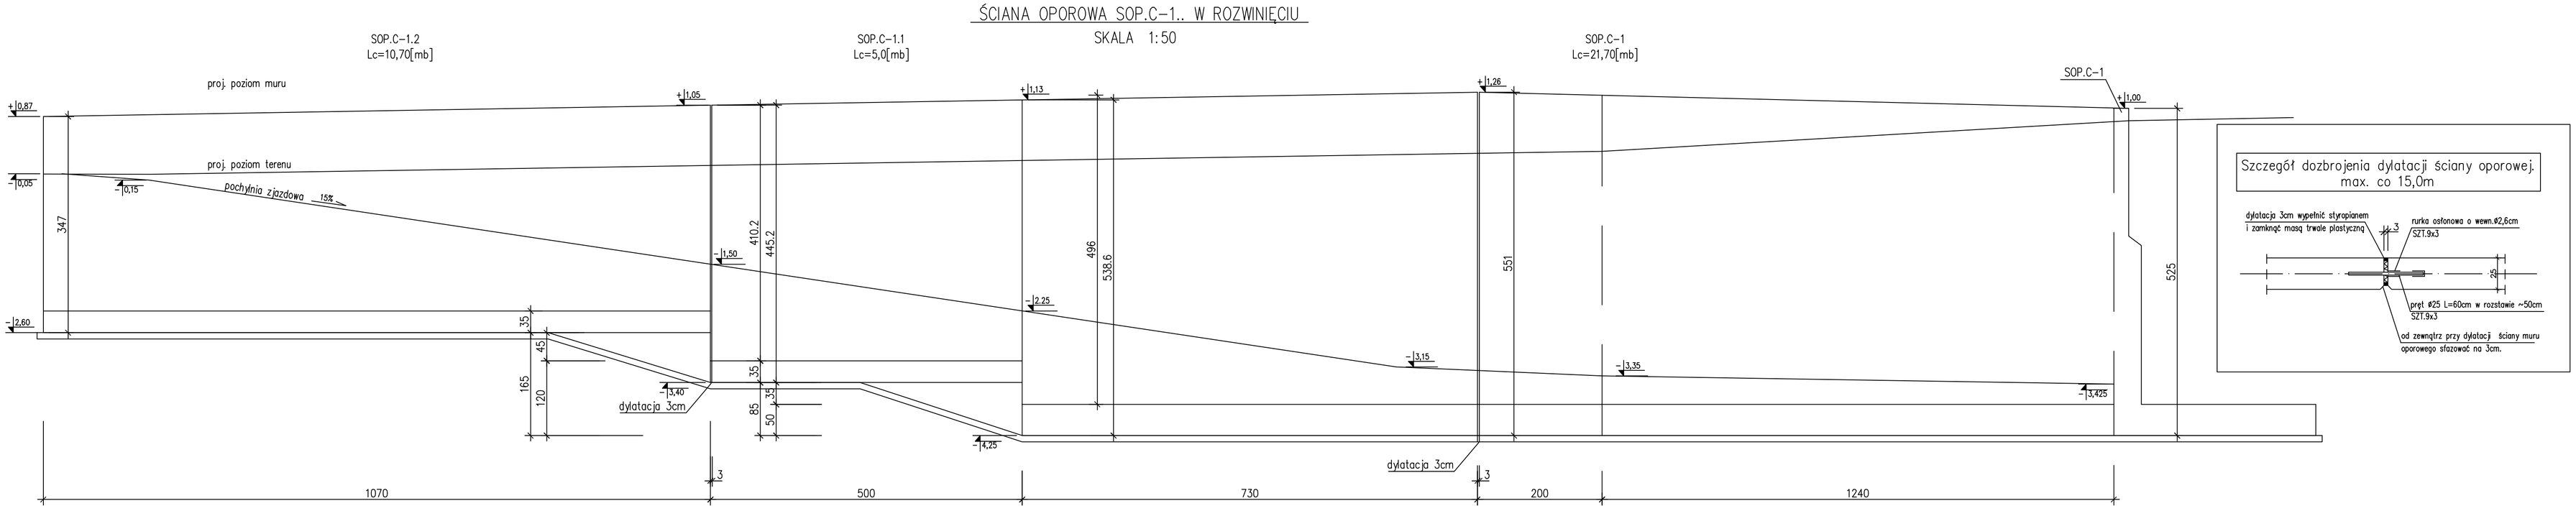

Szczegół dozbrojenia dylatacji ściany oporowej. max. co 15,0m

SOP.C-1.2 Lc=10,70[mb]
1:25

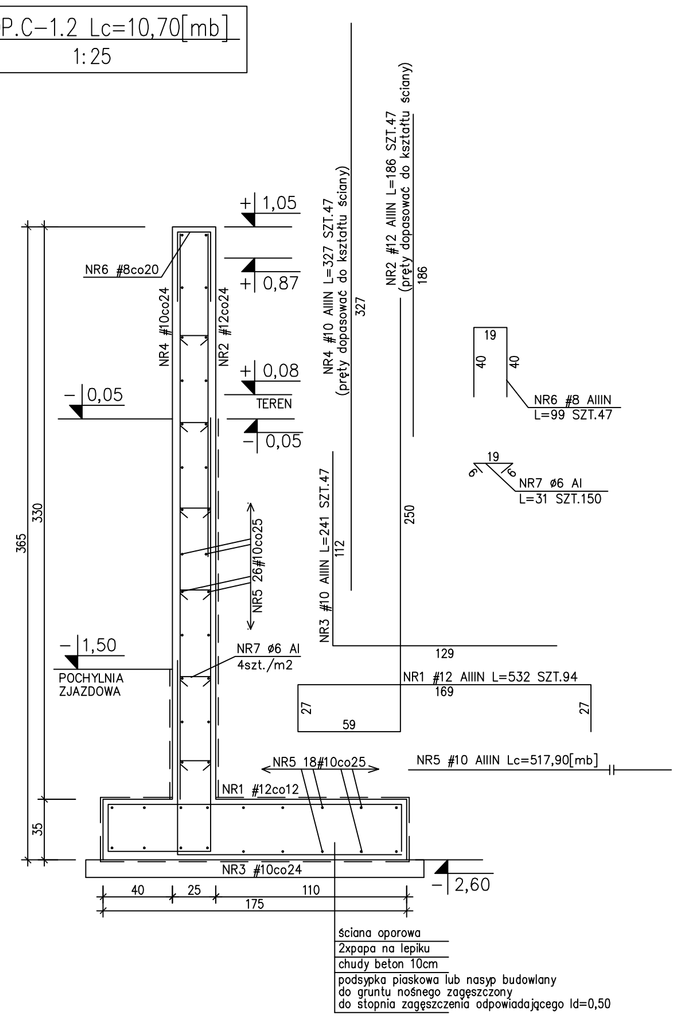

SOP.C-1.1 Lc=5,0[mb]
1:25

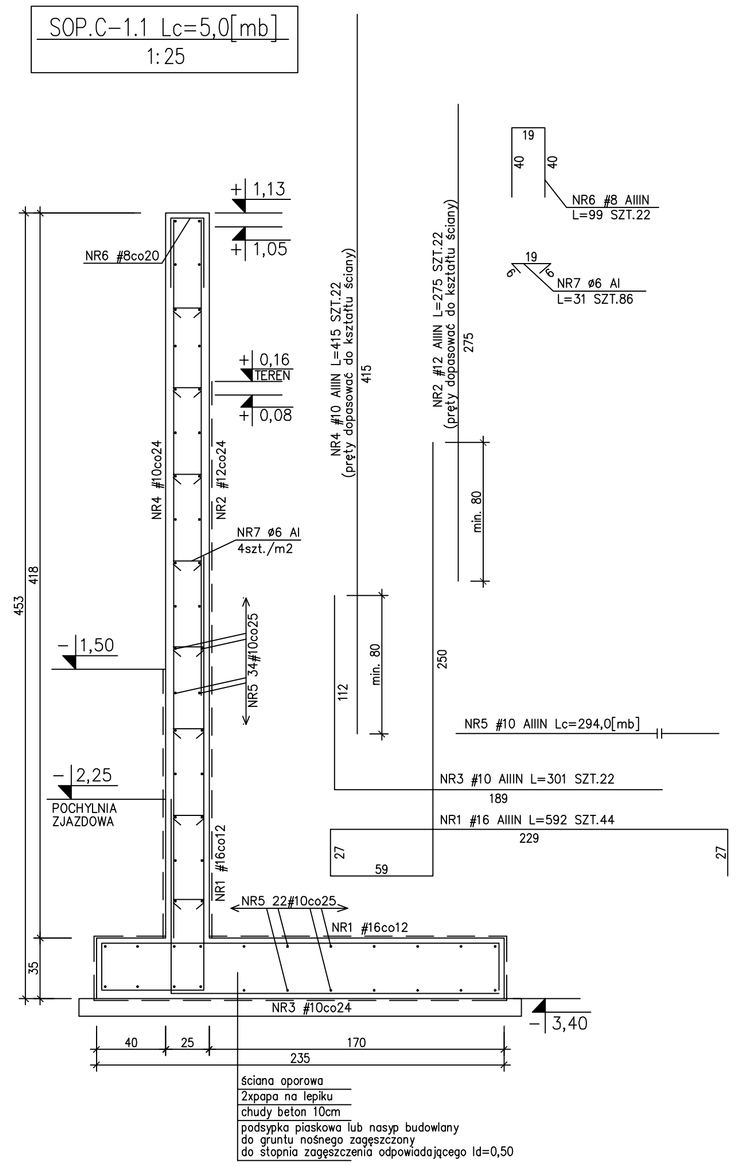

SOP.C-1 Lc=21,70[mb]
1:25

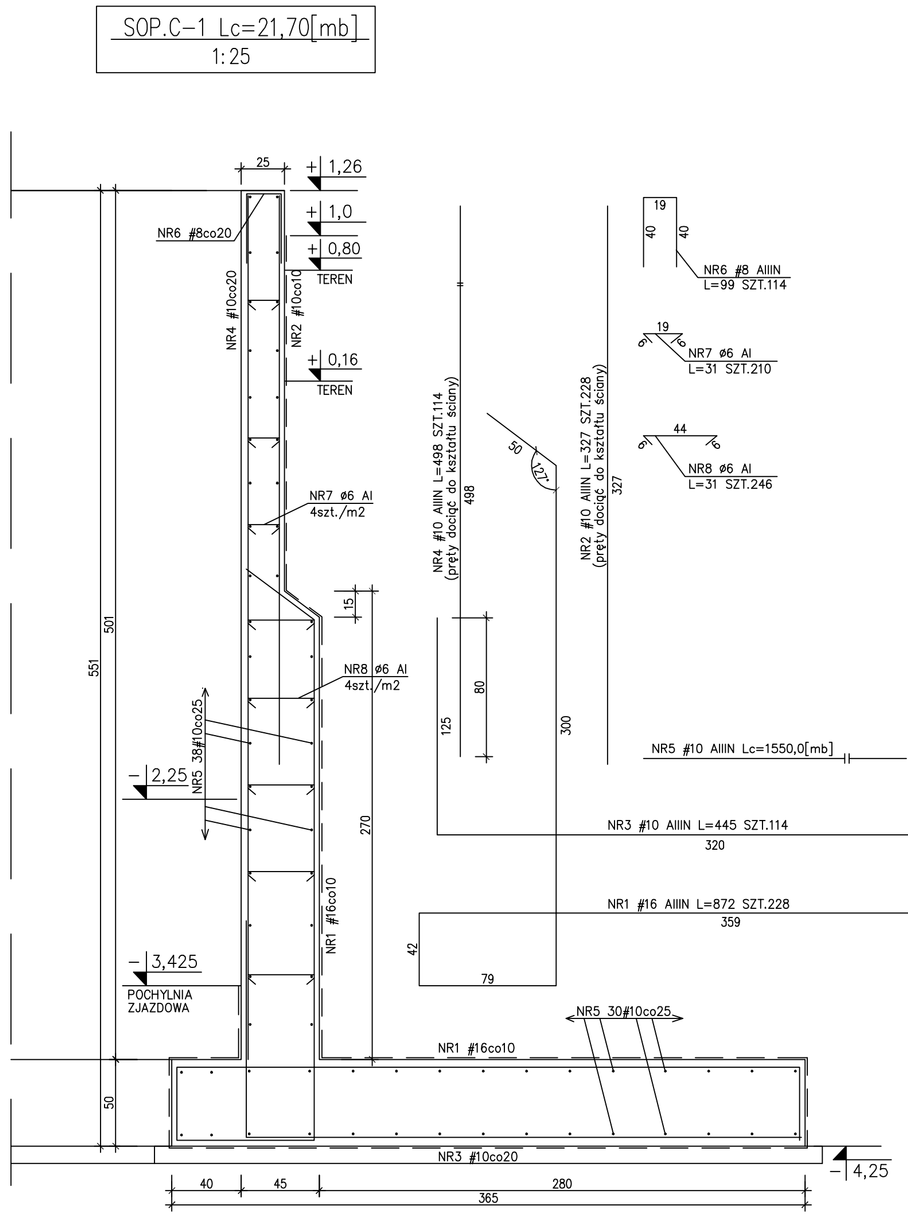

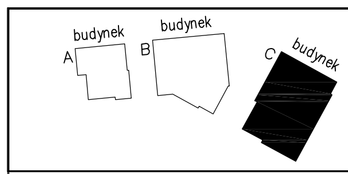

DOKUMENTACJA POWYKONAWCZA

WYKONANO ZGODNIE Z PROJEKTEM ~~I NANIESIONYMI ZMIANAMI~~

UWAGA:

RYS. ROZPATRYWAĆ ŁĄCZNIE Z RYS. ZESTAWIENIOWYMI ORAZ RYS. POSZCZEGÓLNYCH ELEMENTÓW

PRZED WYKONANIEM ŚCIAN RZĘDNE ORAZ NACHYLENIE SPRAWDZIĆ Z P.T.ARCH.

POD MOCOWANIA BALUSTRAD OSADZIĆ MARKI WG P.T.ARCH.

Stal kształtowa: St3SX
Elektrody EA 146 (ER146)
zabezpieczenie antykorozyjne wg opisu technicznego.
wykaz stali kształtowej Nr 2

BETON C20/25 (B25)
Stal zbrojeniowa:
A-IIIN – RB500W (lub BSt500S) (oznczona: "ø średnica pręta")
A-I – St3SX (oznczona: "ø średnica pręta")
A-0 – St0S (oznczona: "ø średnica pręta")
grubość otulenia: c_{nom}=4,0cm – słupy
grubość otulenia: c_{nom}=2,5cm – ściany
grubość otulenia: c_{nom}=2,0cm – płyta żelbetowa
grubość otulenia: c_{nom}=3,0cm – podciągi, wieńce
Wykaz stali zbrojeniowej Nr 7

portal | pracownia projektowa
profesjonalnie zmieniamy marzenia w rzeczywistość
Portal Sp. z o.o. Spółka Komandytowa
02-641 Warszawa, ul.Lekarska 8, tel./fax 022 8251432, portal@pp-portal.pl
71-604 Szczecin, ul. Szarotki 9, tel: 695 15 15 42, 091 81 22 199, biuro@pp-portal.pl
www.pp-portal.pl

PRACOWNIA PROJEKTOWA
KONSTRUKTOR S.C.
Krzysztof Walczak, Artur Urbański
ul.Królowej Korony Polskiej 24 / 203A
70-486 Szczecin
tel. 509-644-117

PROJEKTOWAŁ
mgr inż. Krzysztof Walczak
upr. nr ZAP/OO75/POOK/04
spec. konstr. bez ogr.

OPRACOWAŁ
mgr inż. Anna Kozłowska
mgr inż. Agnieszka Kamińska
mgr inż. Anna Kłosowska

SPRAWDZIŁ
inż. Artur Urbański
upr. nr ZAP/OO74/POOK/04
spec. konstr. bez ogr.

temat: **PROJEKT WYKONAWCZY KOMPLEKSU BUDYNKÓW BIUROWYCH NA POTRZEBY SZCZECIŃSKIEGO PARKU NAUKOWO TECHNOLOGICZNEGO PRZY UL. NIEMIERZYŃSKIEJ W SZCZECINIE**

adres: Szczecin, ul. Niemierzyńska, dz. nr 5/7

inwestor: Szczeciński Park Naukowo - Technologiczny, ul.Kolumba, Szczecin

rysunek: budynek "C"

ŚCIANY OPOROWE PRZY WJAZDACH: SC.C-1, SC.C-1.1, SC.C-1.2

faza:	branża:
P.W.	KONSTRUKCJA
skala: 1:25/50	miejsce i data: Szczecin VII.2010
	Nr rys: 27 /K