DOKUMENTACJA POWYKONAWCZA

WYKONANO ZGODNIE Z PROJEKTEM I NANIESIONYMI ZMIANAMI

BUDYNEK "B" (C/14), (E/12), H'/11 SZT.(2)+1

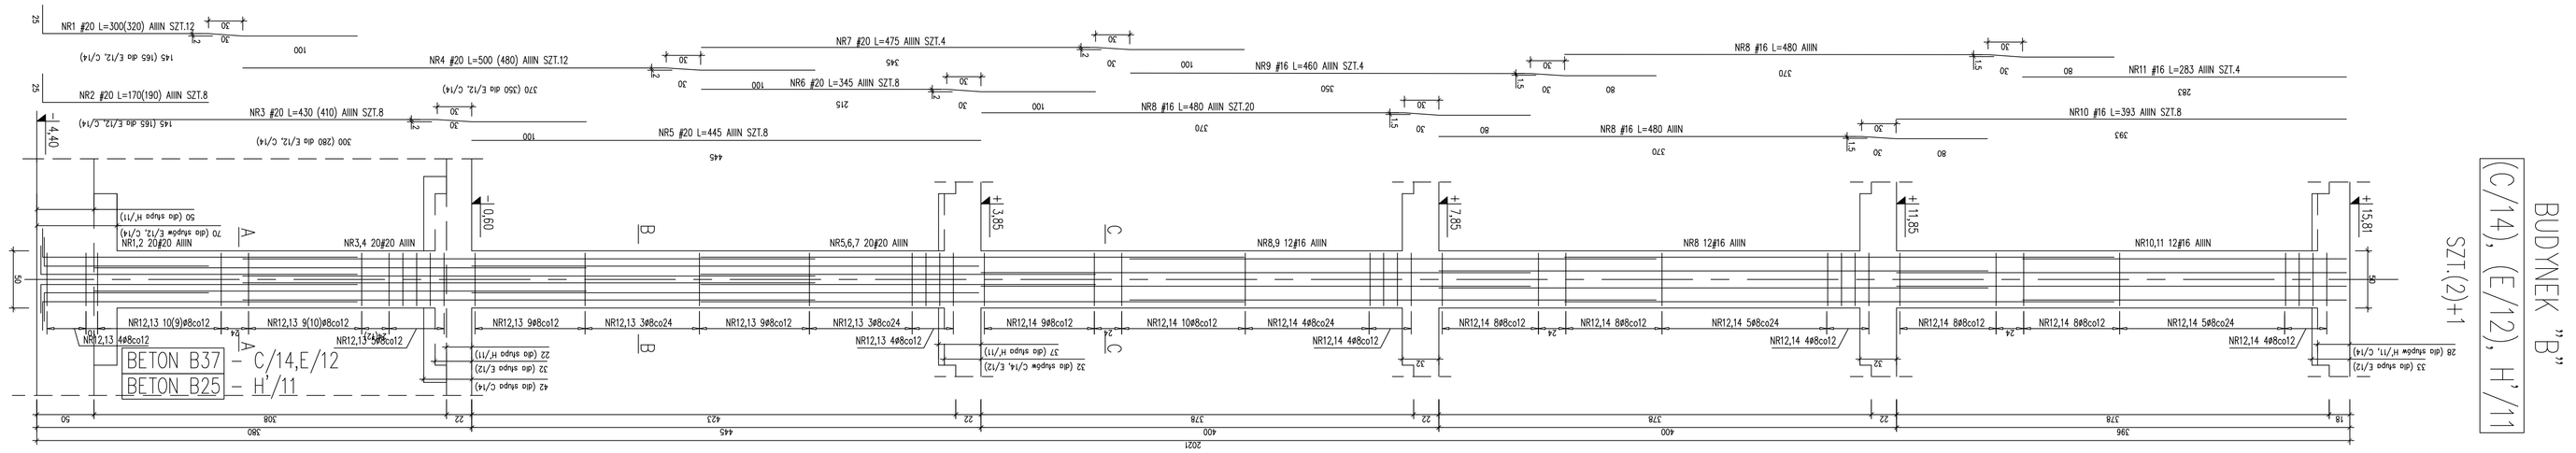

BUDYNEK "B" H'/10 SZT.1

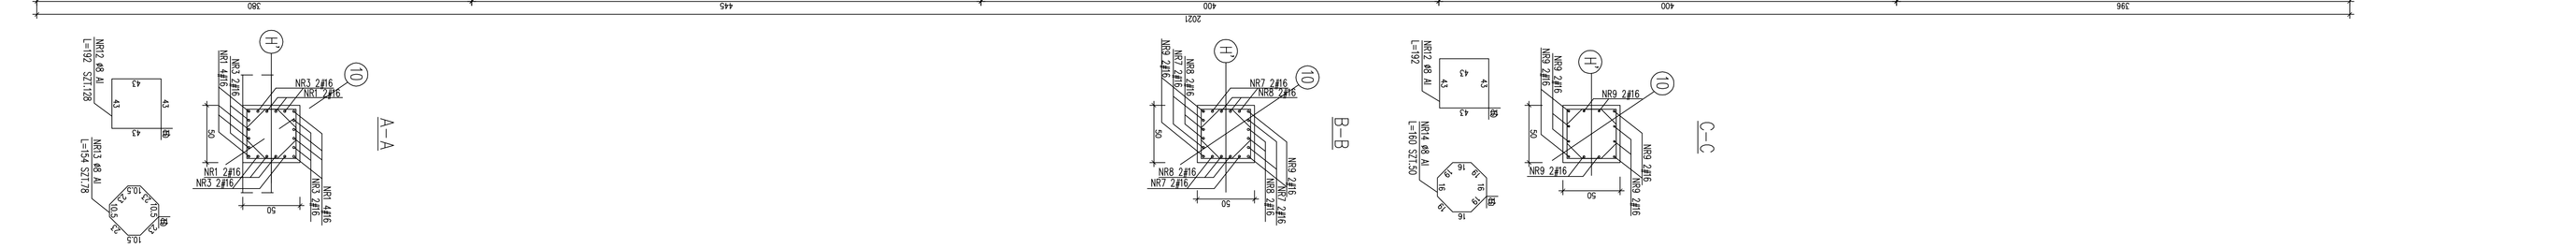

BUDYNEK "B" H'/12, (F/12) SZT.1+(1)

Tytuł:	PROJEKT WYKONAWCZY
	KOMPLEKSU BUDYNKÓW BIUROWYCH NA POTRZEBY SZCZECIŃSKIEGO PARKU NAUKOWO-TECHNOLOGICZNEGO PRZY UL. NIEMIERZYŃSKIEJ W SZCZECINIE
Inwestor:	Szczeciński Park Naukowo - Technologiczny ul. Kuznicka, Szczecin
Adres:	Szczecin, ul. Niemierzyńska, dz. nr 5/7
Rysunek:	budynek "B"
	SŁUPY ŻELBETOWE: C/14, E/12, H'/11, H'/10, H'/12, F/12
Skala:	1:25
Nr rys.	40
Branża:	KONSTRUKCJA
Projektował:	P.W.
Inspektor i data:	Szczecin VII.2016
	MOW

PROJEKTOWAŁ:	mgr inż. Krzysztof Wałczak upr. nr ZAP/KOD/74/POM/04 spec. konstr. bez ogr.
OPRACOWAŁ:	mgr inż. Anna Kozłowska mgr inż. Agnieszka Kamińska
SPRAWDZIŁ:	mgr inż. Anna Kozłowska inż. Artur Urbański upr. nr ZAP/KOD/74/POM/04 spec. konstr. bez ogr.

PRACOWNIA PROJEKTOWA
KONSTRUKTOR S.C.
Krzysztof Wałczak, Artur Urbański
ul. Krzywe Rzędy Posejdu 24 / 202A
70-486 SZCZECIN
tel. 509-666-117

prawa autorskie


budynek

A B C

budynek

Stal zbrojeniowa:	StOS zbrojeniowa: A-III N - RB500W (lub BSt500S) (gwiazdka '*' badania partii) A-I - St3SX (gwiazdka '*' badania partii)
	BETON C30/37 (B37), C20/25 (B25)
	grubość otuliny: ≥ 5,0cm – fundamenty ogólnie grubość otuliny: ≥ 3,0cm – fundamenty pozostałe grubość otuliny: ≥ 4,0cm – płyty grubość otuliny: ≥ 4,0cm – płyta żelbetowa grubość otuliny: ≥ 5,0cm – podciągi, wieńce
	wykaz stali zbrojeniowej Nr 200, 20
	Stal zbrojeniowa: St3SX Elektrody: EA 146 (ER146) zastosowanie otrzymanych wyników na opisu technicznego. wykaz stali zatwierdzonej Nr 6

UWAGI:
SCHEMAT ROZMIESZCZENIA ELEMENTÓW KONSTRUKCYJNYCH