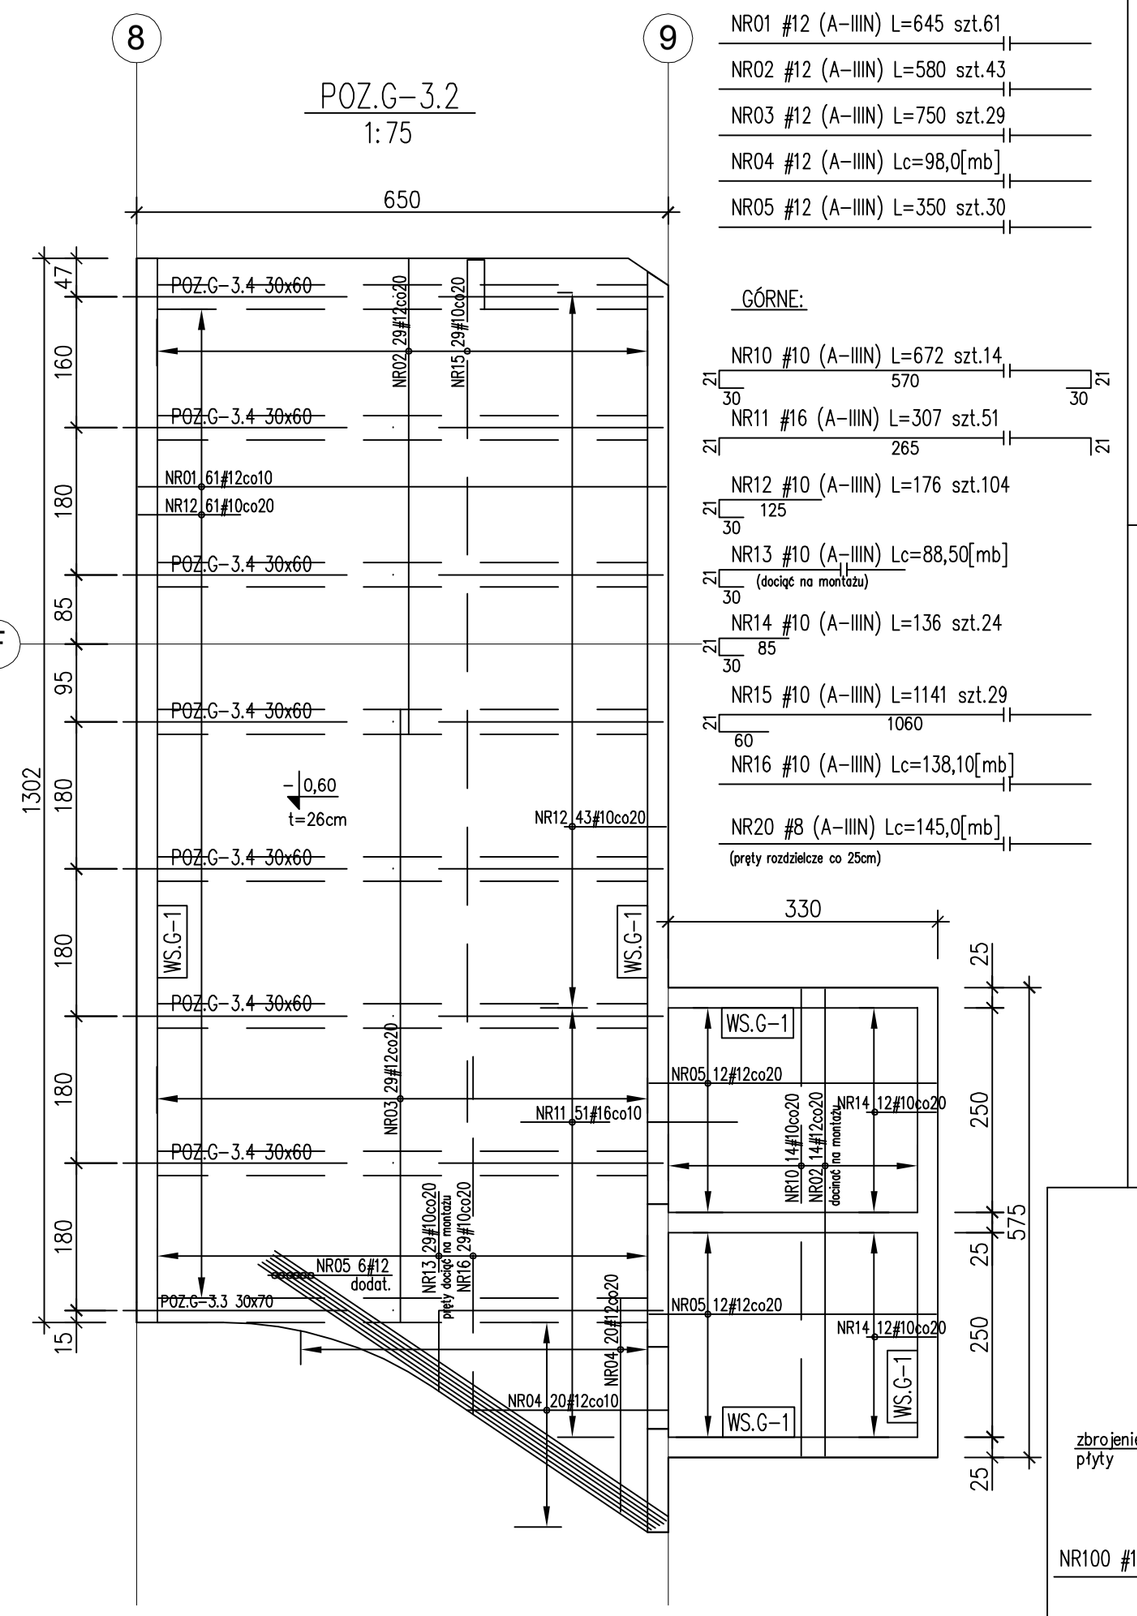

DOLNE:

NR01 #12 (A-IIIN) L=645 szt.61

NR02 #12 (A-IIIN) L=580 szt.43

NR03 #12 (A-IIIN) L=750 szt.29

NR04 #12 (A-IIIN) Lc=98,0[mb]

NR05 #12 (A-IIIN) L=350 szt.30

GÓRNE:

NR10 #10 (A-IIIN) L=672 szt.14

21 / 30 / 570 / 30 / 21

NR11 #16 (A-IIIN) L=307 szt.51

21 / 265 / 21

NR12 #10 (A-IIIN) L=176 szt.104

21 / 125 / 30

NR13 #10 (A-IIIN) Lc=88,50[mb]

21 / (dociąć na montażu) / 30

NR14 #10 (A-IIIN) L=136 szt.24

21 / 85 / 30

NR15 #10 (A-IIIN) L=1141 szt.29

21 / 60 / 1060

NR16 #10 (A-IIIN) Lc=138,10[mb]

NR20 #8 (A-IIIN) Lc=145,0[mb]

(pręty rozdzielcze co 25cm)

POZ.G-3.4
30x60 SZT.7
SKALA 1:25

UWAGA:
-STRZEMIONA UKŁADAĆ CO 20cm
-NA ODCINKU 150cm OD PODPÓR STRZEMIONA CO 15cm

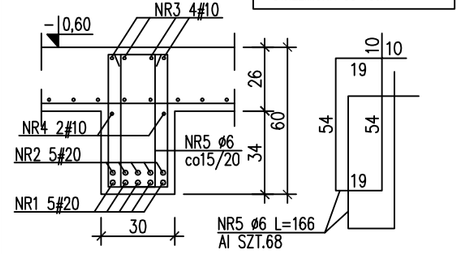

20 / NR1 #20 (A-IIIN) L=685 SZT.5 / 645 / 20

NR2 #20 (A-IIIN) L=645 SZT.5

NR3 #10 (A-IIIN) L=645 SZT.4

NR4 #10 (A-IIIN) Lc=13,60[mb]

POZ.G-3.3
30x70 SZT.1
SKALA 1:25

UWAGA:
-STRZEMIONA UKŁADAĆ CO 20cm
-NA ODCINKU 150cm OD PODPÓR STRZEMIONA CO

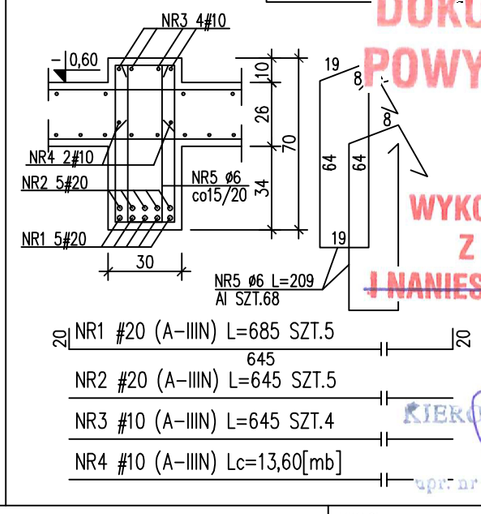

20 / NR1 #20 (A-IIIN) L=685 SZT.5 / 645 / 20

NR2 #20 (A-IIIN) L=645 SZT.5

NR3 #10 (A-IIIN) L=645 SZT.4

NR4 #10 (A-IIIN) Lc=13,60[mb]

WS.G-1
Lc=44,25[mb]
SKALA 1:25

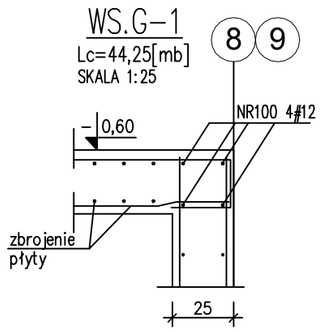

NR100 #12 (A-IIIN) Lc=185,90[mb]

UWAGI:
- GRUBOŚĆ PŁYTY - 26cm
- OTWORY W PŁYCIE SPRAWDZIĆ Z RYS. ZESTAWIENIOWYMI ORAZ RYS. POZOSTAŁYCH BRANŻ
- PRZEJŚCIA WIĘKSZYCH GABARYTÓW NIŻ ø160mm NIE OPISANE NA RYS. KAŻDORAZOWO UZGODNIĆ Z PROJEKTANTEM KONSTRUKCJI
- RYS. ROZPATRYWAĆ ŁĄCZNIE Z RYS. ZESTAWIENIOWYMI ORAZ RYS. POSZCZEGÓLNYCH ELEMENTÓW
- POD MOCOWANIA BALUSTRAD OSADZIĆ MARKI WG P.T.ARCH.
- NA RYS. PODANO MINIMALNE WARTOŚCI ZAKŁADÓW PRĘTÓW SIATKI

BETON C25/30 (B30)
Stal zbrojeniowa:
A-IIIN - RB500W (lub BSt500S) (oznczona: "ø średnica pręta")
A-I - St3SX (oznczona: "ø średnica pręta")
A-0 - StOS (oznczona: "ø średnica pręta")
grubość otulenia: C_{nom}=4,0cm - słupy
grubość otulenia: C_{nom}=2,5cm - ściany
grubość otulenia: C_{nom}=2,0cm - płyta żelbetowa
grubość otulenia: C_{nom}=3,0cm - podciągi, wieńce
Wykaz stali zbrojeniowej Nr 10

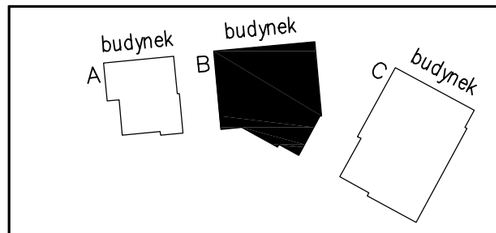

portal | pracownia projektowa
profesjonalnie zmieniamy marzenia w rzeczywistosc
Portal Sp. z o.o. Spółka Komandytowa
02-641 Warszawa, ul.Lekarska 8, tel./fax 022 8251432, portal@pp-portal.pl
71-604 Szczecin, ul. Szarotki 9, tel: 695 15 15 42, 091 81 22 199, biuro@pp-portal.pl
www.pp-portal.pl

PRACOWNIA PROJEKTOWA
KONSTRUKTOR S.C.
Krzysztof Walczak, Artur Urbański
ul.Królowej Korony Polskiej 24 / 203A
70-486 Szczecin
tel. 509-644-117

DOKUMENTACJA POWYKONAWCZA
WYKONANO ZGODNIE Z PROJEKTEM I NANIESIONYMI ZMIANAMI
KIEROWNIK BUDOWY
upr. nr ZAP/0075/POOK/04

PROJEKTOWAŁ
mgr inż. Krzysztof Walczak
upr. nr ZAP/OO75/POOK/04
spec. konstr. bez ogr.

OPRACOWAŁ
mgr inż. Anna Kozłowska
mgr inż. Agnieszka Kamińska
mgr inż. Anna Kłosowska

SPRAWDZIŁ
inż. Artur Urbański
upr. nr ZAP/OO74/POOK/04
spec. konstr. bez ogr.

temat: **PROJEKT WYKONAWCZY KOMPLEKSU BUDYNKÓW BIUROWYCH NA POTRZEBY SZCZECIŃSKIEGO PARKU NAUKOWO - TECHNOLOGICZNEGO PRZY UL. NIEMIERZYŃSKIEJ W SZCZECINIE**

adres: Szczecin, ul. Niemierzyńska, dz. nr 5/7

inwestor: Szczeciński Park Naukowo - Technologiczny, ul.Kolumba, Szczecin

rysunek: budynek "B"
ZADASZENIE WJAZDU
POZ.G-3.2, POZ.G-3.3, POZ.G-3.4
WS.G-1

faza:	branża:	
P.W.	KONSTRUKCJA	
skala: 1:75/25	miejsce i data: Szczecin VII.2010	Nr rys: 30 /KW