BUDYNEK "C"

B'/22, B'/23, B'/26, C'/22, C'/23
F'/22, G'/22

SZT.7

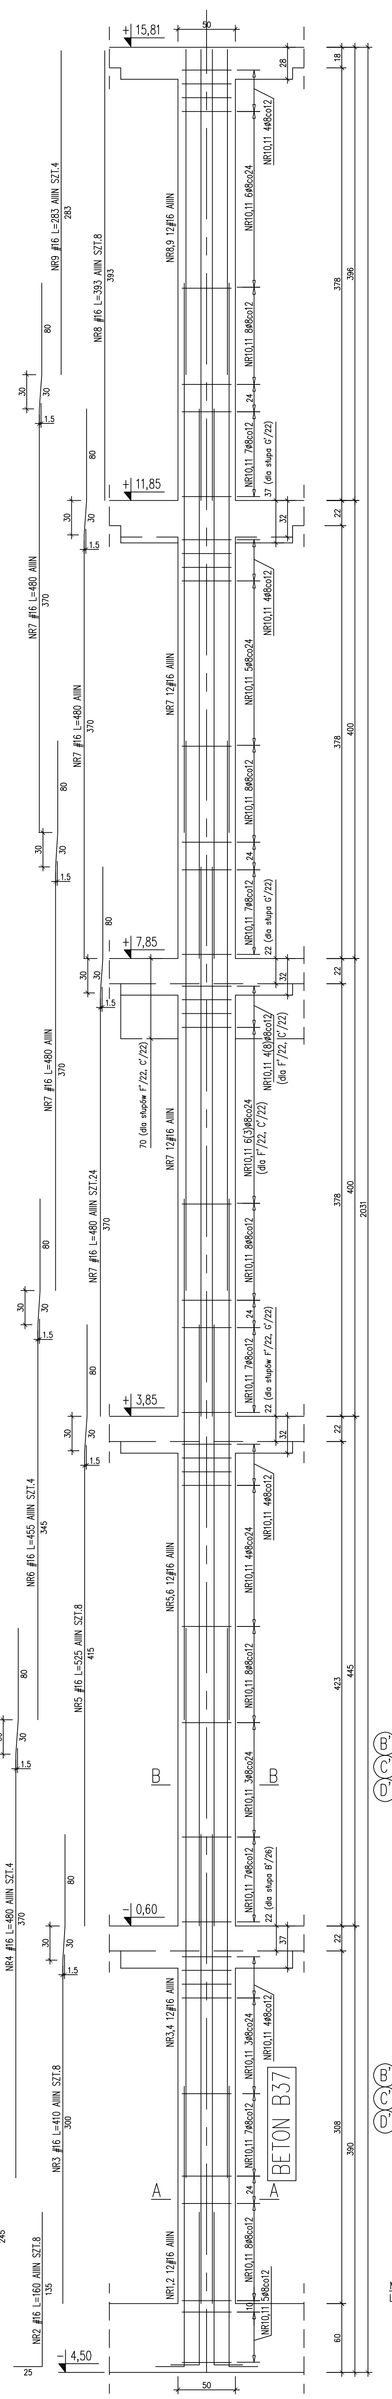

BUDYNEK "C"

D'/22, D'/25

SZT.2

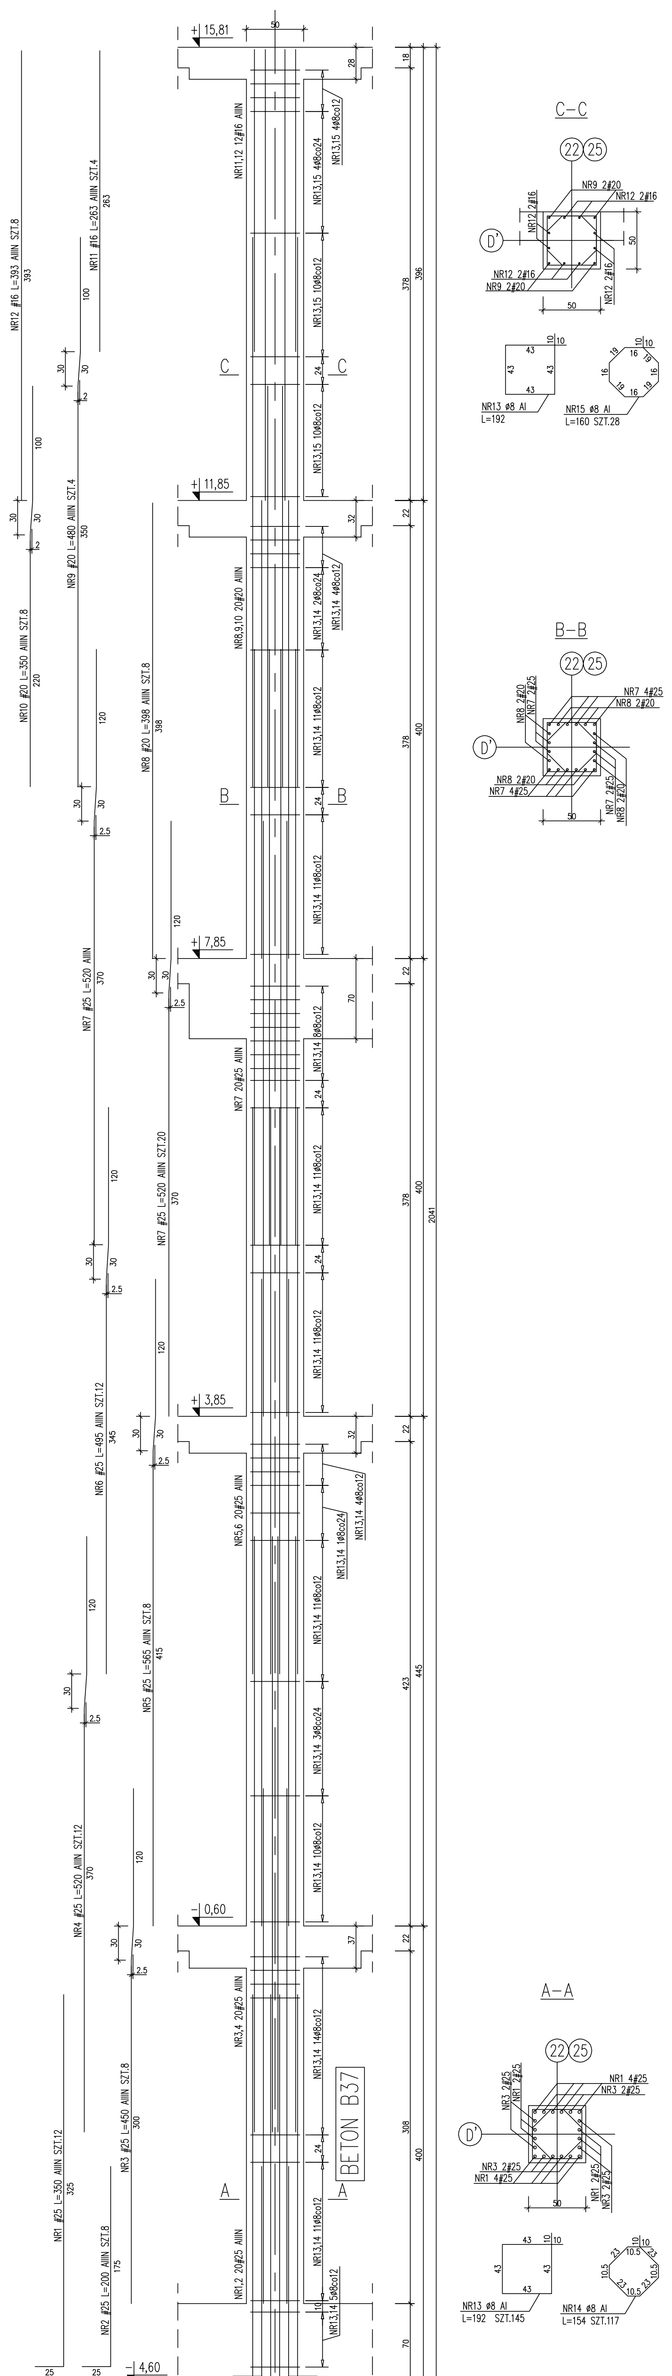

BUDYNEK "C"

A'/21, A'/22, A'/23, A'/24
H'/23, H'/24, H'/25, H'/26
G'/26, F'/26, E'/26, D'/26, C'/26, (A'/26)

SZT.13+(1)

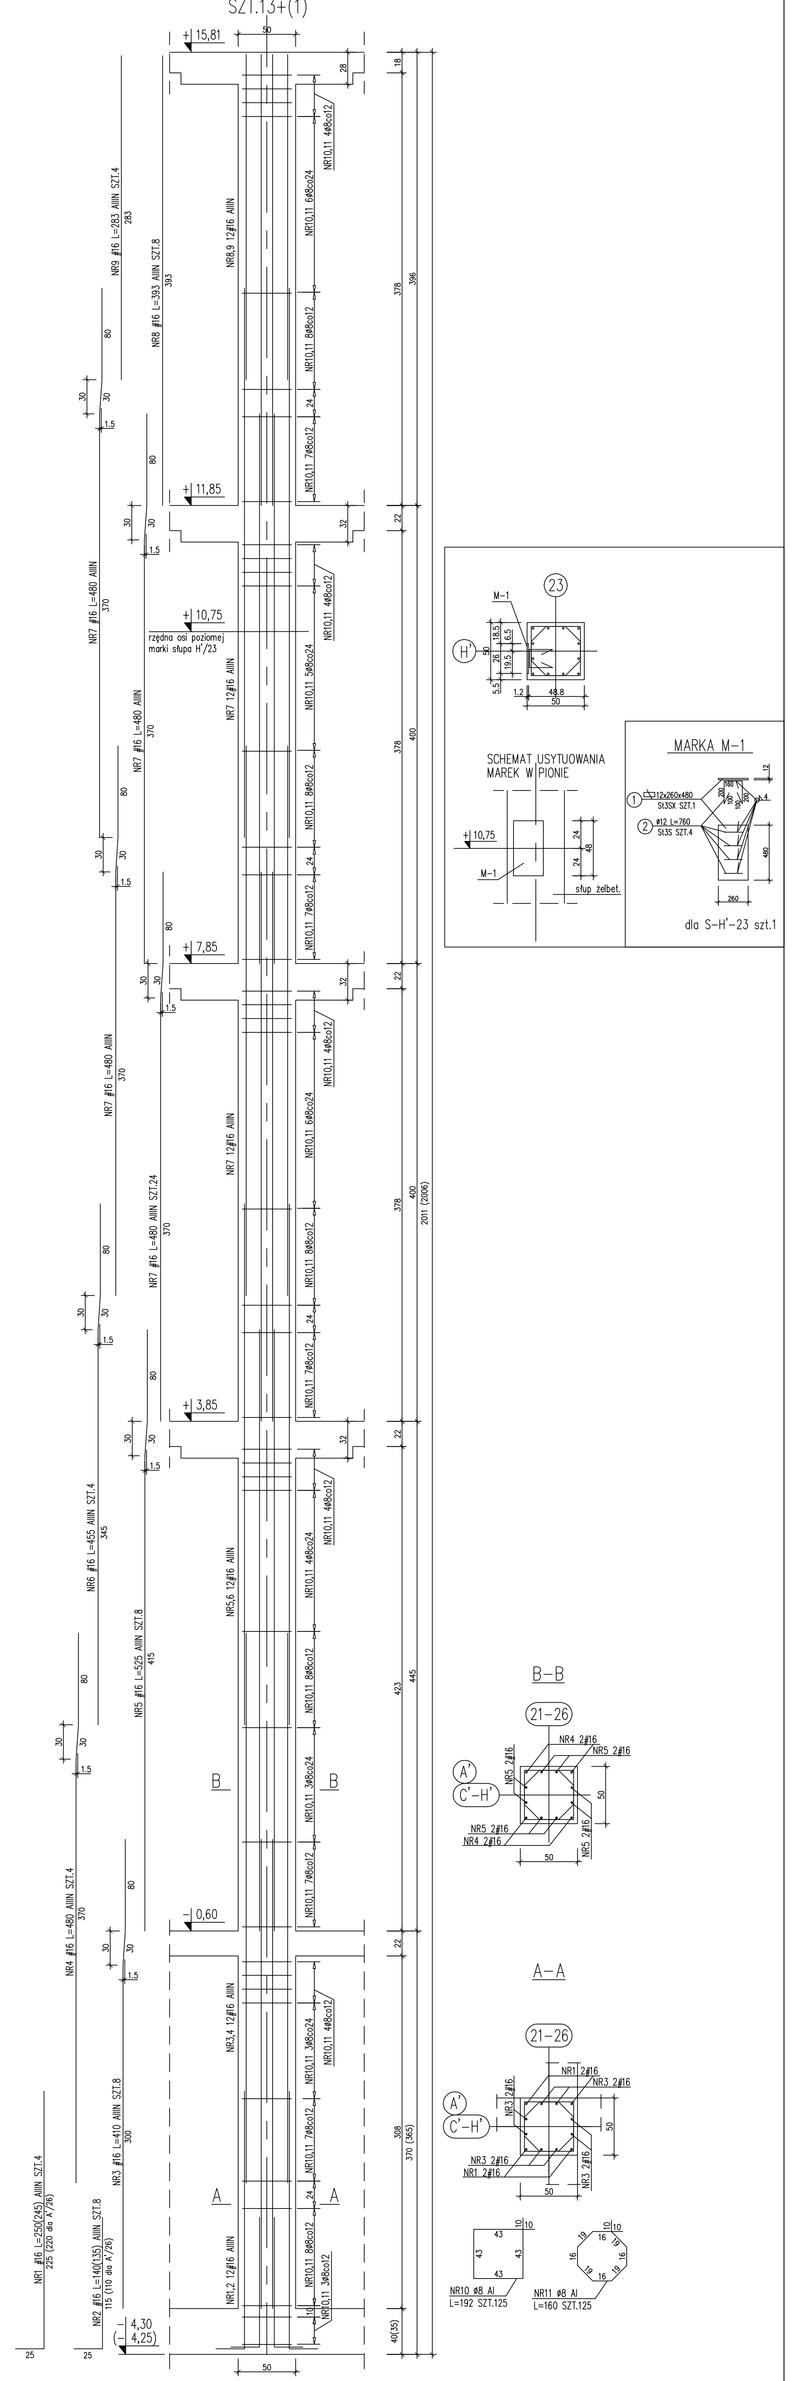

BUDYNEK "C"

C'/21, D'/21, E'/21, F'/21

SZT.4

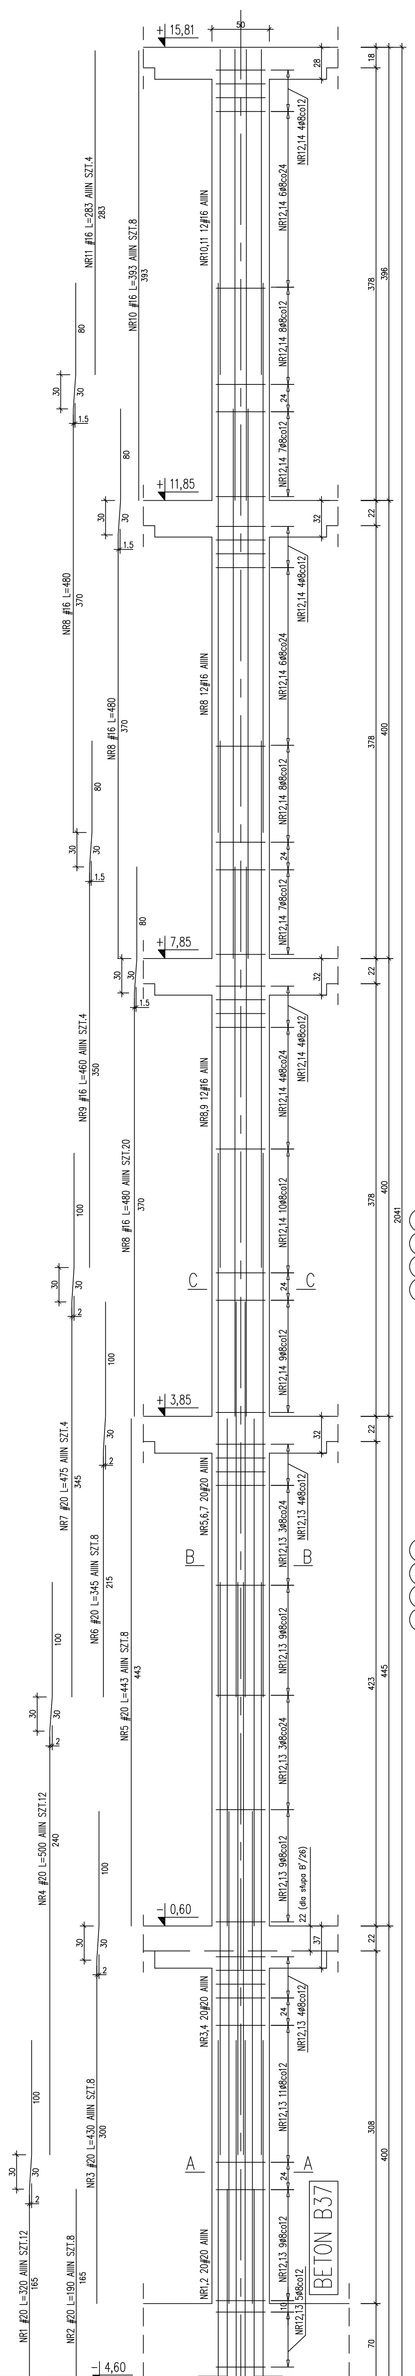

UWAGI:
RYSUNEK ROZPATRYWAĆ WRAZ
Z RYSUNKAMI ZESTAWIENIOWYMI
ORAZ Z RYSUNKAMI ELEMENTÓW
STYKAJĄCYCH SIĘ ZE ZBIJPAMI

ZBROJENIE FUNDAMENTÓW, PODCIĄGÓW,
ŚCIAN I STROPÓW – ODPOWIEDNIO
WEDŁUG RYSUNKÓW TYCHŻE
ELEMENTÓW KONSTRUKCYJNYCH

BETON C30/37 (B37), C20/25 (B25)
Stal zbrojeniowa:
A–IIIN – RB500W (lub BSt500S) (zamiennie "a" średnica prętów)
A–I – St3SX (zamiennie "a" średnica prętów)
grubość otulenia: c_nom = 5,0cm – fundamenty ogólne
grubość otulenia: c_nom = 3,0cm – fundamenty pozostałe
grubość otulenia: c_nom = 4,0cm – ściany
grubość otulenia: c_nom = 2,0cm – płyta żelbetowa
grubość otulenia: c_nom = 1,0cm – podciągi, wieńce
wykaz stali zbrojeniowej Nr 22G

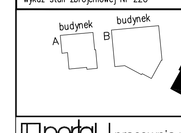

DOKUMENTACJA POWYKONAWCZA

WYKONANO ZGODNIE Z PROJEKTEM
~~I NANIESIONYMI ZMIANAMI~~

portal | pracownia projektowa
projektowanie, przetargi, nadzór, inwestycje
Portal Sp. z o.o. Spółka komandytowa
02-647 Warszawa, ul. Limanowskiego 5, tel./fax 022 853 4432, portal@portal.pl
71-004 Szczecin, ul. Szarotki 5, tel. 605 13 13 42, 091 81 22 150, biuro@portal.pl
www.portal.pl

PRACOWNIA PROJEKTOWA
KONSTRUKTOR S.C.
Krzysztof Wałczak, Artur Urbański
ul. Królowej Korony Polskiej 24 / 203A
70-486 Szczecin
tel. 509-644-117

PROJEKTOWAŁ
mgr inż. Krzysztof Wałczak
upr. nr ZAP/OOT/15/POOK/04
spec. konstr. bez ogr.

OPRACOWAŁ
mgr inż. Anna Kozłowska
mgr inż. Agnieszka Kamińska
mgr inż. Anna Klosowska

SPRAWDZIŁ
inż. Artur Urbański
upr. nr ZAP/OOT/74/POOK/04
spec. konstr. bez ogr.

temat: **PROJEKT WYKONAWCZY KOMPLEKSU BUDYNKÓW BIUROWYCH NA POTRZEBY SZCZECIŃSKIEGO PARKU NAUKOWO TECHNOLOGICZNEGO PRZY UL. NIEMIERZYŃSKIEJ W SZCZECINIE**

adres: Szczecin, ul. Niemierzyńska, dz. nr 9/7

inwestor: Szczeciński Park Naukowo - Technologiczny, ul.Kolumba, Szczecin

rysunek: budynek "C"

ZESTAWIENIE ELEMENTÓW:
B'/22, B'/23, B'/26, C'/22, C'/23, D'/22, D'/25
F'/22, G'/22, A'/21, A'/22, A'/23, A'/24, H'/23,
H'/24, H'/25, H'/26, G'/26, F'/26, E'/26, D'/26,
C'/26, A'/26, C'/21, D'/21, E'/21, F'/21

faza	branża		
	P.W.	KONSTRUKCJA	
skala: 1:25	miejsce i data: Szczecin VII.2010	Nr rys: 42 /KO	