BUDYNEK "C"

E'/22, E'/25

SZT.2

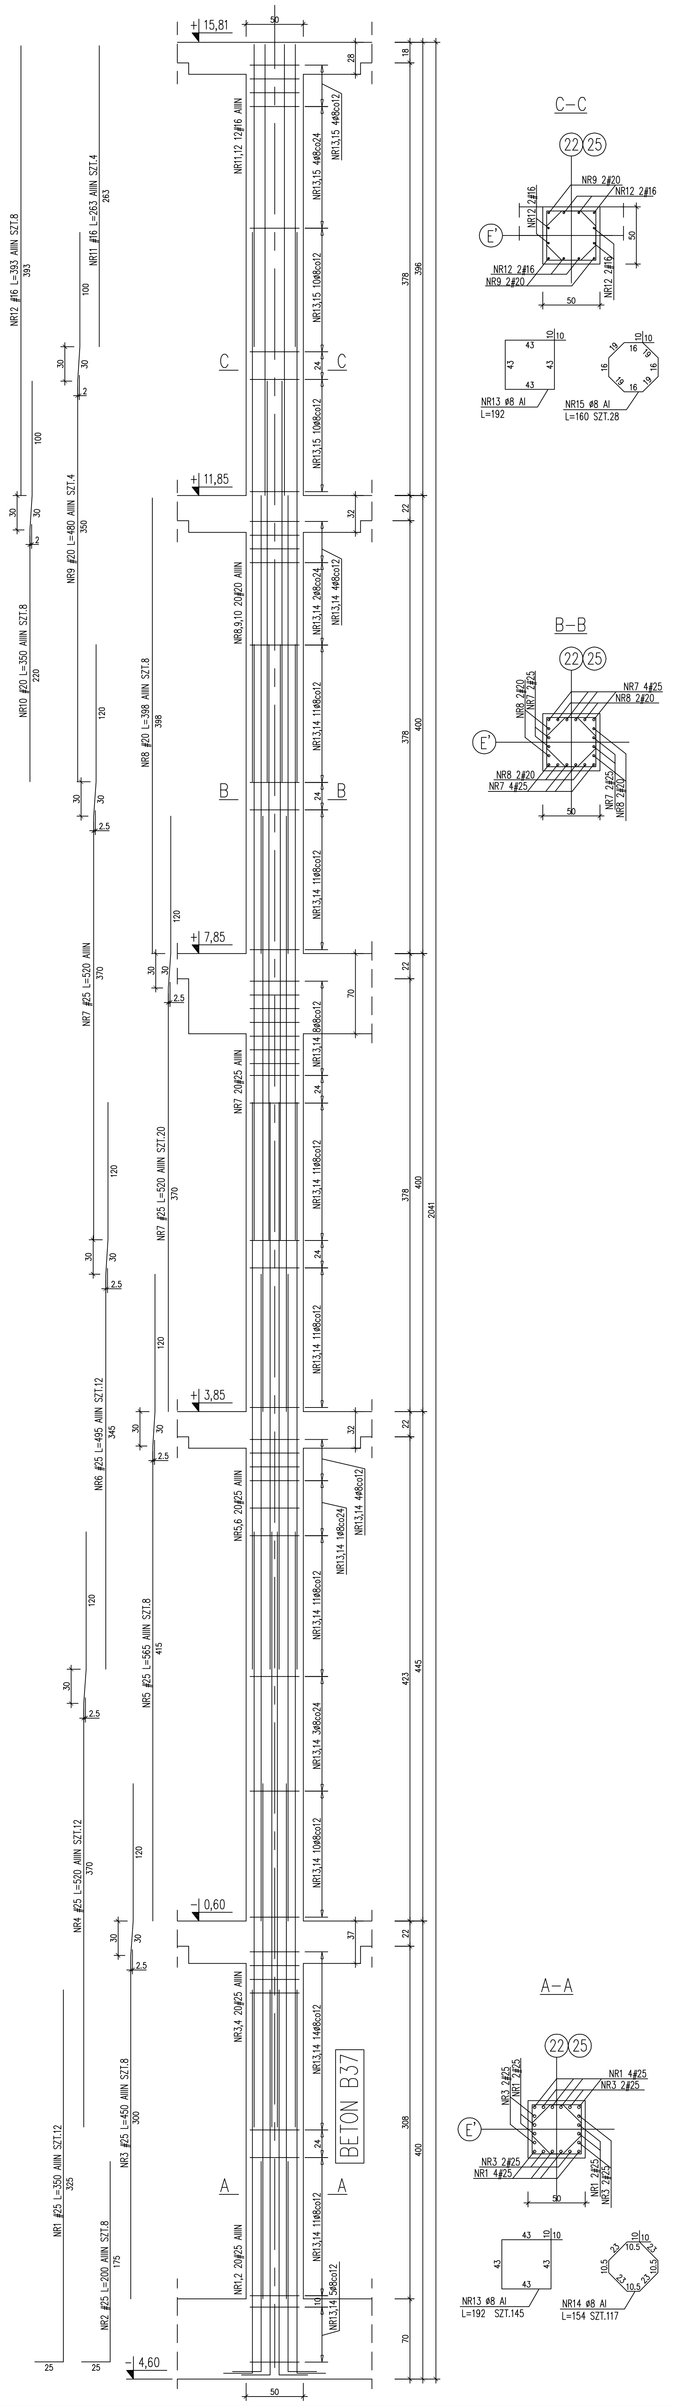

BUDYNEK "C"

G'/25

SZT.1

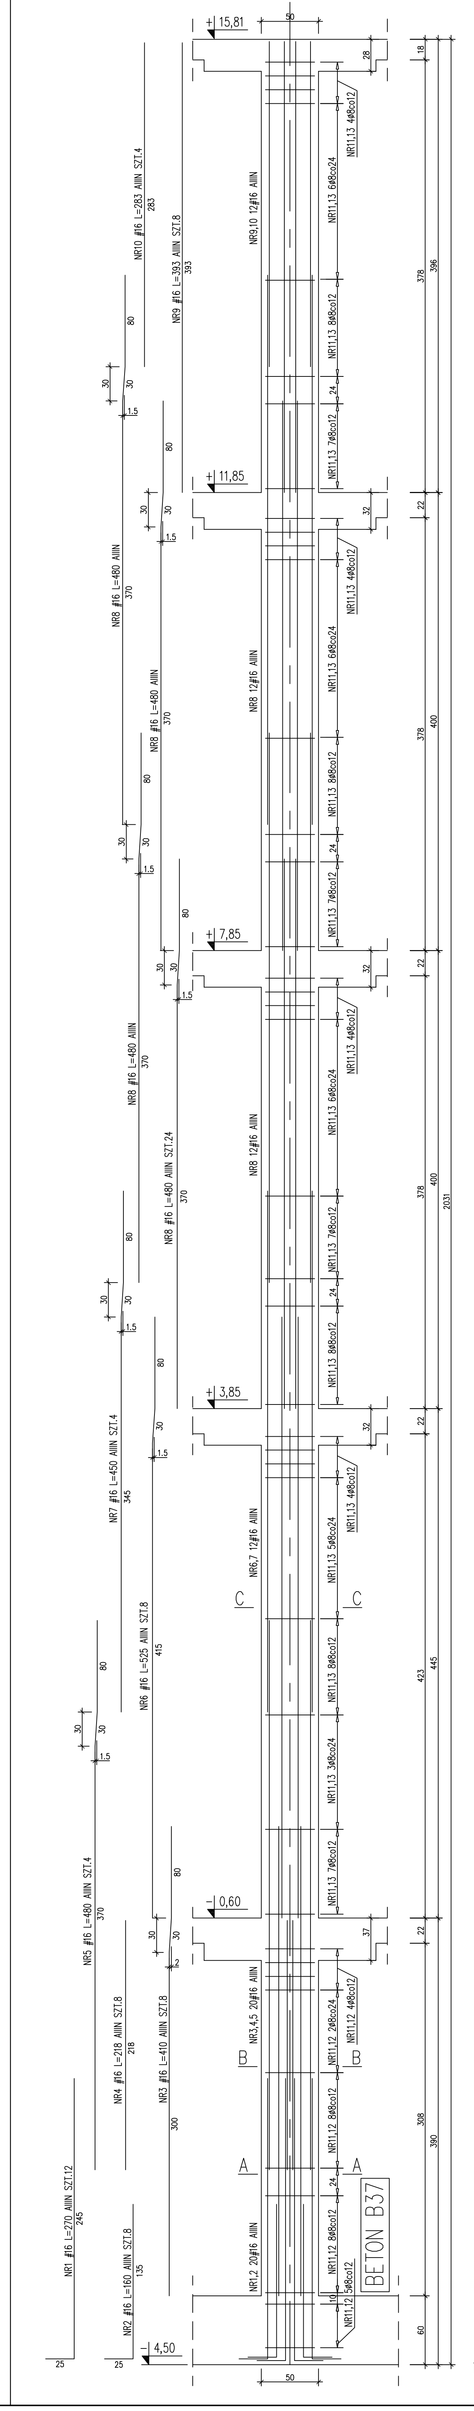

BUDYNEK "C"

(B'/21), B'/24, C'/24

SZT.(1)+2

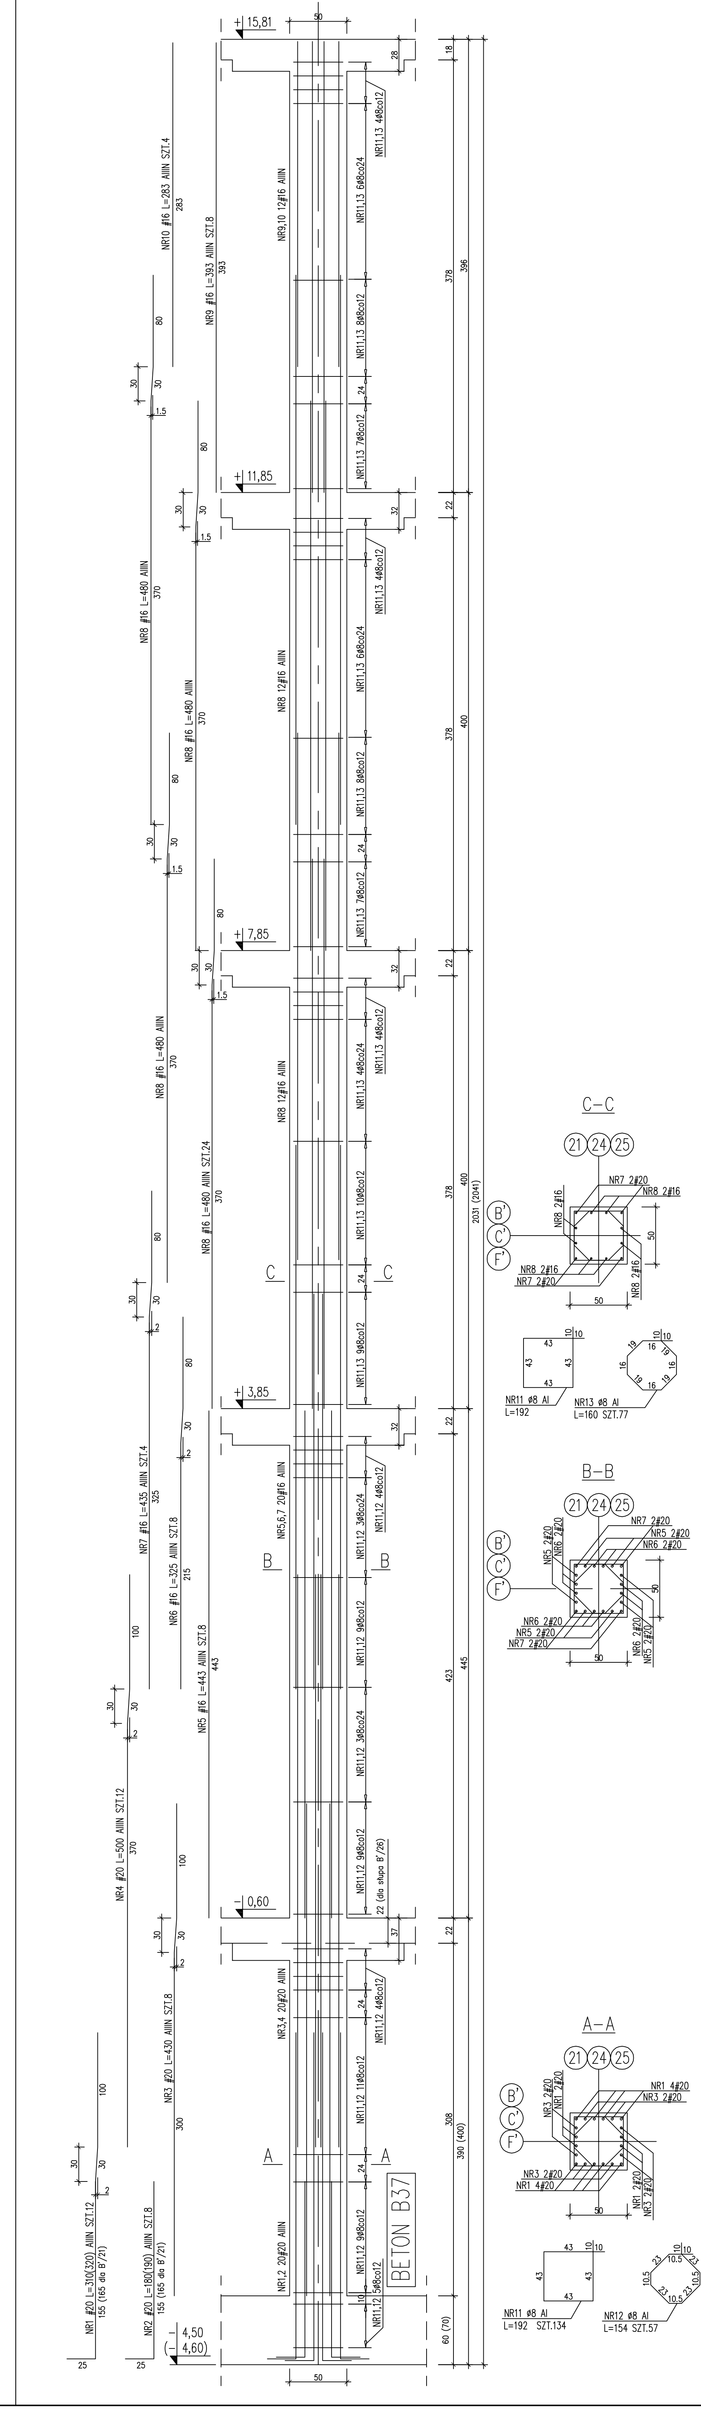

BUDYNEK "C"

C'/25, F'/25

SZT.2

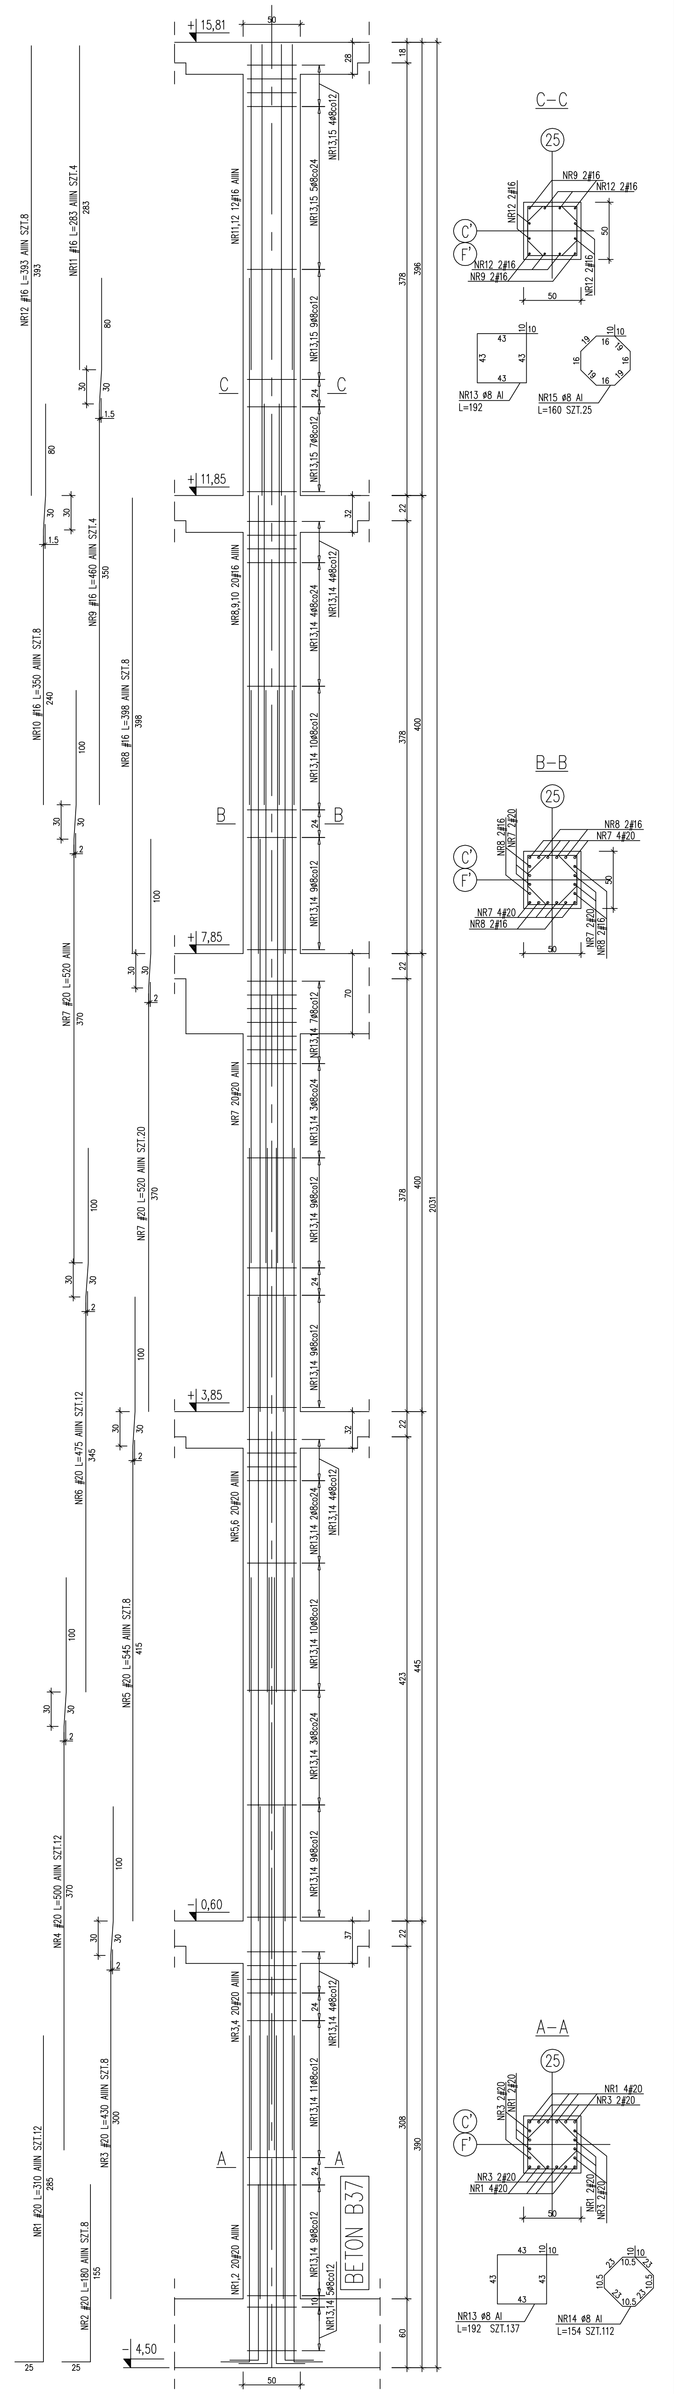

BUDYNEK "C"

D'/23, D'/24, E'/23, E'/24

SZT.4

UWAGI!

RYSUNEK ROZPATRYWAĆ WRAZ
Z RYSUNKAMI ZESTAWIENIOWYMI
ORAZ Z RYSUNKAMI ELEMENTÓW
STYKAJĄCYCH SIĘ ZE SŁUPAMI

ZBROJENIE FUNDAMENTÓW, PODCIĄGÓW,
ŚCIAN I STROPÓW – ODPOWIEDNIO
WEDŁUG RYSUNKÓW TYCHŻE
ELEMENTÓW KONSTRUKCYJNYCH

BETON C30/37 (B37), C30/25 (B25)
Stal zbrojeniowa:
A–IIIN – RB500WW (lub B500SP) (oznaczenie "g średnica prętu")
A–I – St3SX (oznaczenie "ø średnica prętu")
grubość otulenia: c_{nom}=5,0cm – fundamenty ogólne
grubość otulenia: c_{nom}=4,0cm – fundamenty pozostałe
grubość otulenia: c_{nom}=4,0cm – ściany
grubość otulenia: c_{nom}=3,0cm – płyta żelbetowa
grubość otulenia: c_{nom}=3,0cm – podciągi, wieńce
wykaz stali zbrojeniowej Nr 23G

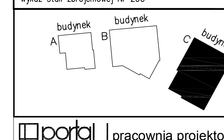

DOKUMENTACJA
POWYKONAWCZA

WYKONANO ZGODNIE
Z PROJEKTEM
~~I NANIESIONYMI ZMIANAMI~~

portal | pracownia projektowa
kompleksowe projektowanie materiałów w rzeczywistości
Portal Sp. z o.o. Spółka komandytowa
02-641 Warszawa, ul.Lamarka 6, tel./fax (22) 8251432, portal@op.pl
71-604 Szczecin, ul. Szarotki 9, tel. 091 73 10 42, 091 81 22 718, biuro@portal.pl
www.op.portal

PRACOWNIA PROJEKTOWA
KONSTRUKTOR S.C.
Krzysztof Walczak, Artur Urbański
ul.Króla Jana Kazimierza Pobożnego 24 / 203A
70-466 Szczecin
tel. 509-644-117

PROJEKTOWAŁ:	
mgr inż. Krzysztof Walczak	
upr. nr ZAP/0075/POOK/04	
spec. konstr. bez ogr.	
OPRACOWAŁ:	
mgr inż. Anna Kozłowska	
mgr inż. Agnieszka Kamińska	
mgr inż. Anna Kłosowska	
SPRAWDZIŁ:	
inż. Artur Urbański	
upr. nr ZAP/0074/POOK/04	
spec. konstr. bez ogr.	

temat: **PROJEKT WYKONAWCZY KOMPLEKSU BUDYNKÓW BIUROWYCH NA POTRZEBY SZCZECIŃSKIEGO PARKU NAUKOWO TECHNOLOGICZNEGO PRZY UL. NIEMIERZYŃSKIEJ I SZCZECINIE**

adres: Szczecin, ul. Niemierzyńska, dz. nr 57

inwestor: Szczeciński Park Naukowo - Technologiczny, ul.Kolumba, Szczecin

rysunek: budynek "C"

SŁUPY ŻELBETOWE:
B'/21, B'/24, C'/24, C'/25, E'/25, E'/22, E'/25, G'/25, D'/23, D'/24, E'/23, E'/24

faza: P.W.	branża: KONSTRUKCJA	
skala: 1:25	miejsce i data: Szczecin VII.2010	list nr: 43 arch.