SCZ.A-1
Lc=104,80[mb]

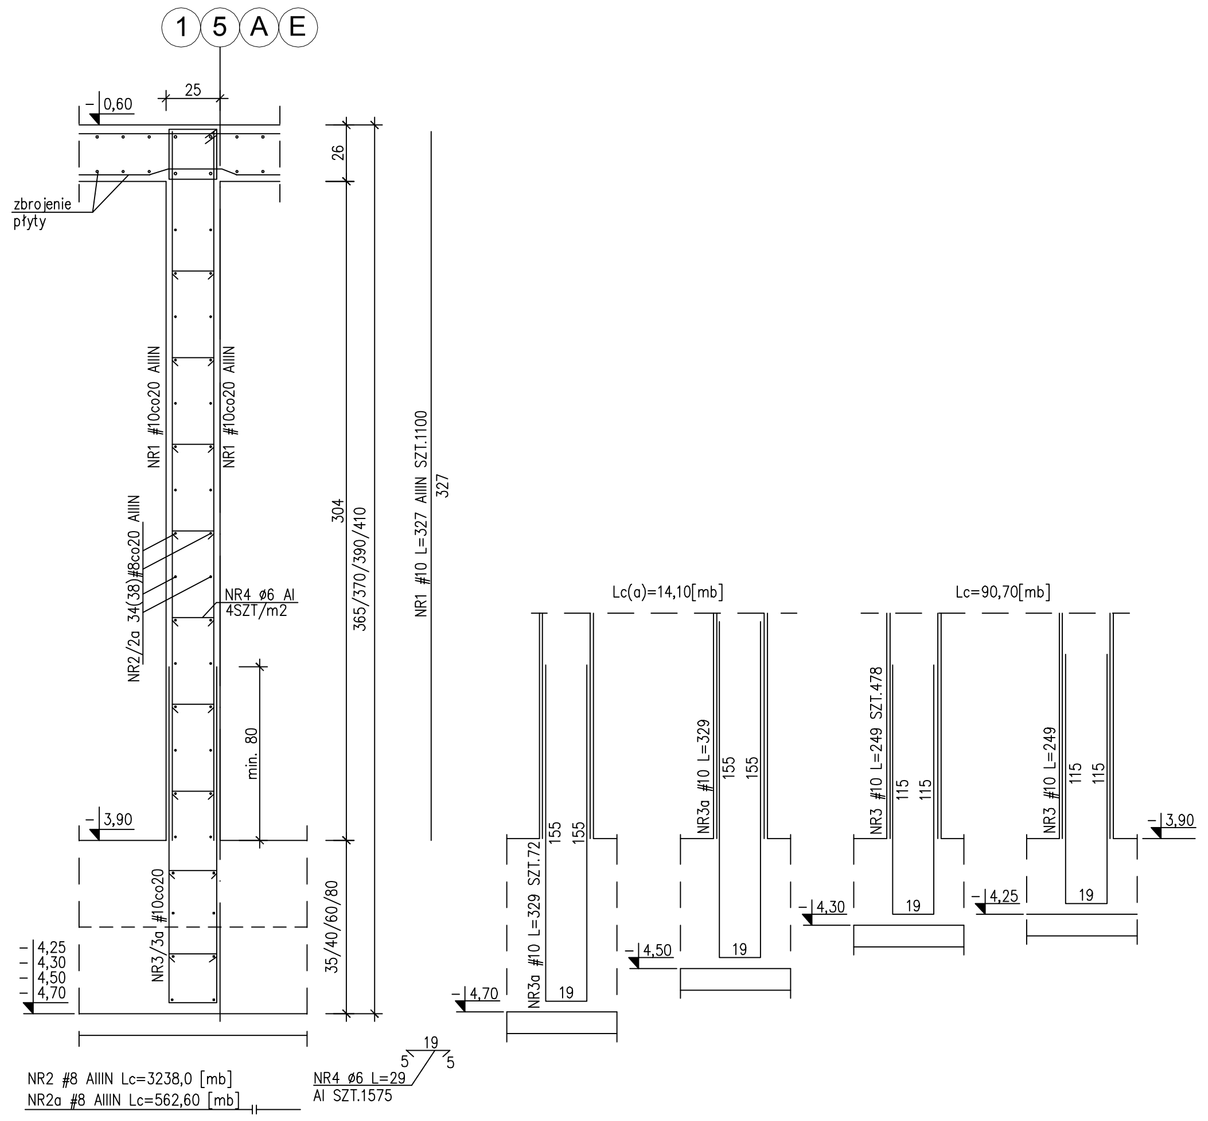

SCZ.A-2
Lc=37,0[mb]

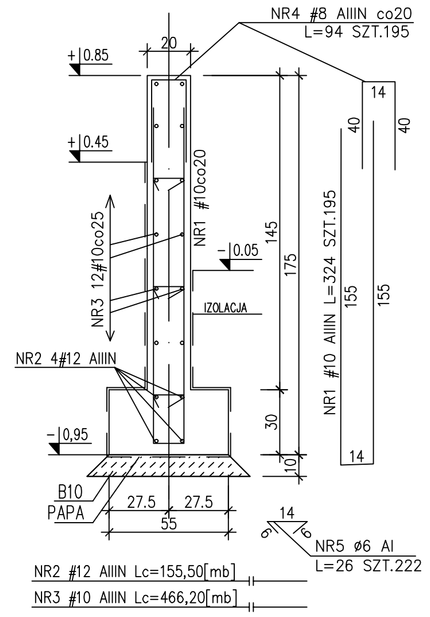

SCZ.B-1
Lc=67,50[mb]

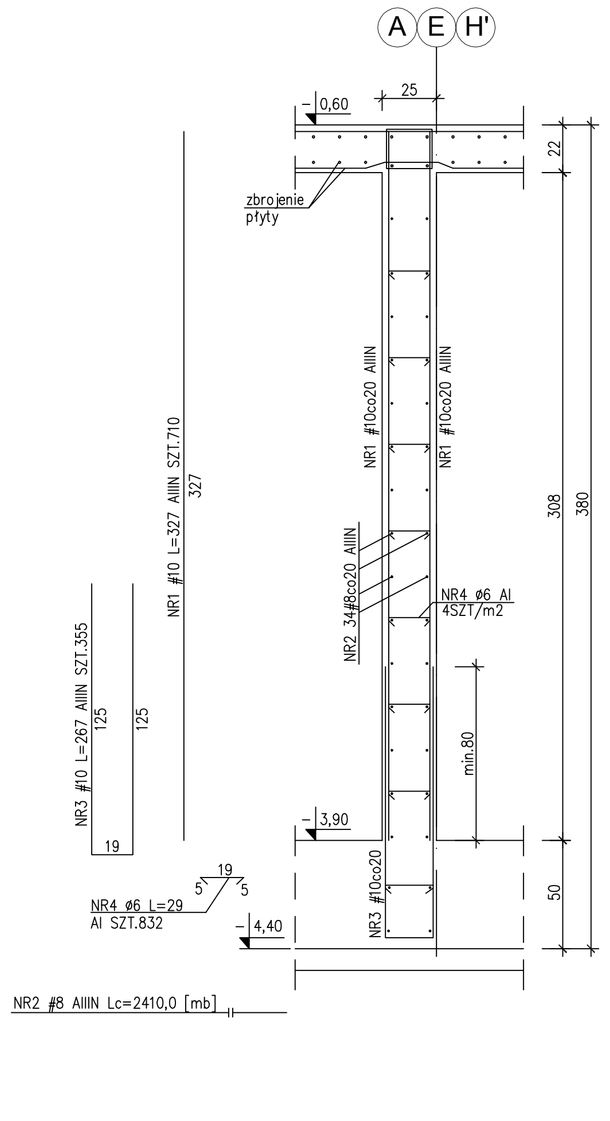

SCHEMAT DOZBROJENIA ŚCIAN

ILOŚCI PRĘTÓW ZLICZONE DLA WSZYSTKICH BUDYNKÓW:

NR100 #8 L=200 AIIIN SZT.920
NR101 #8 L=200 AIIIN SZT.505

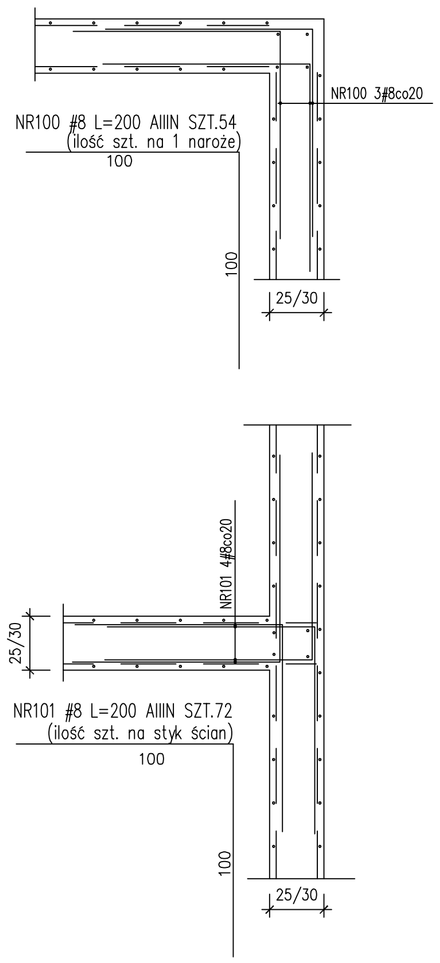

SZCZEG. DOZBROJ. OTWORU POD PRZEJŚCIA INSTALACJI

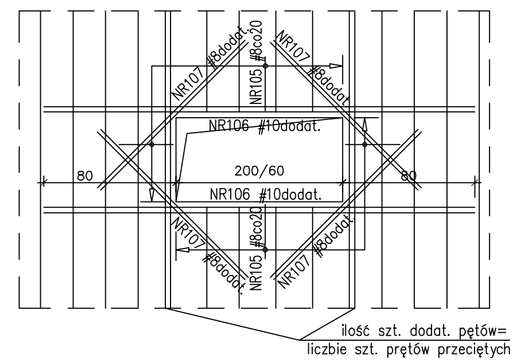

NR106 #10 AIIIN Lc=61,50 [mb]
NR107 #8 AIIIN L=120 SZT.8/otwór
SZT.7
NR105 #8 AIIIN L=109 SZT.150
45
45
19

SCZ.AB-1
Lc=34,0[mb]

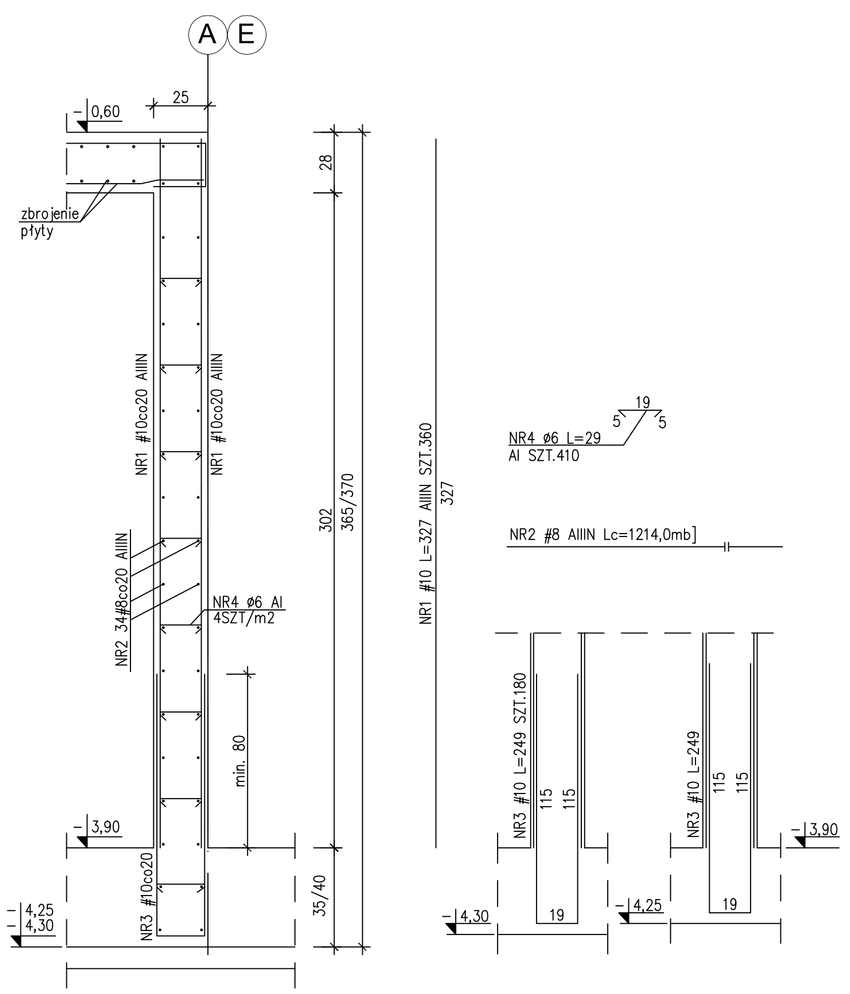

SCZ.BC-1
Lc=52,60[mb]

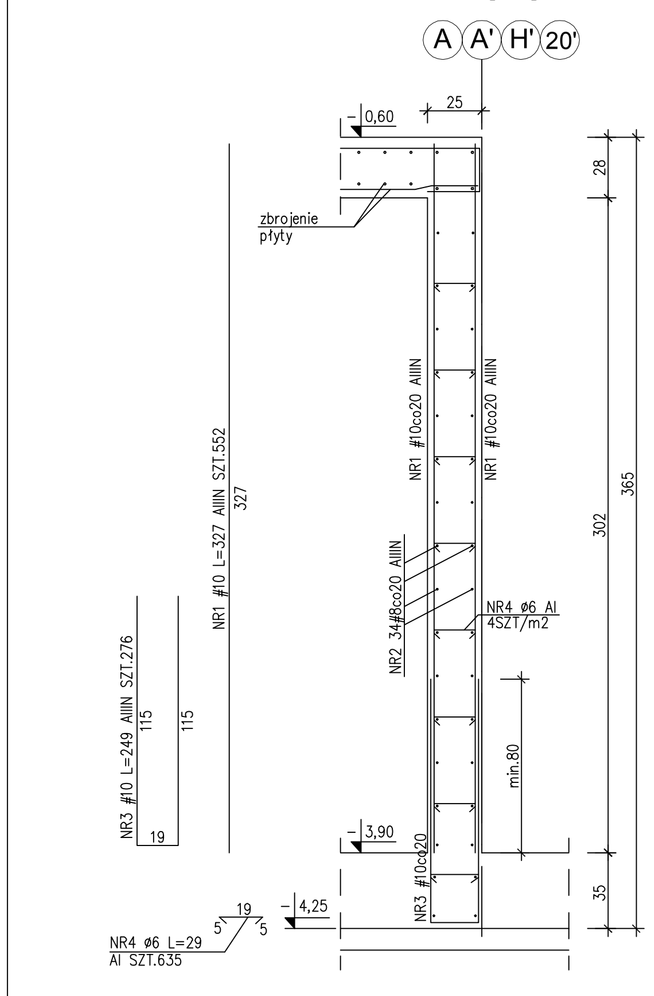

SCZ.C-1
Lc=117,50[mb]

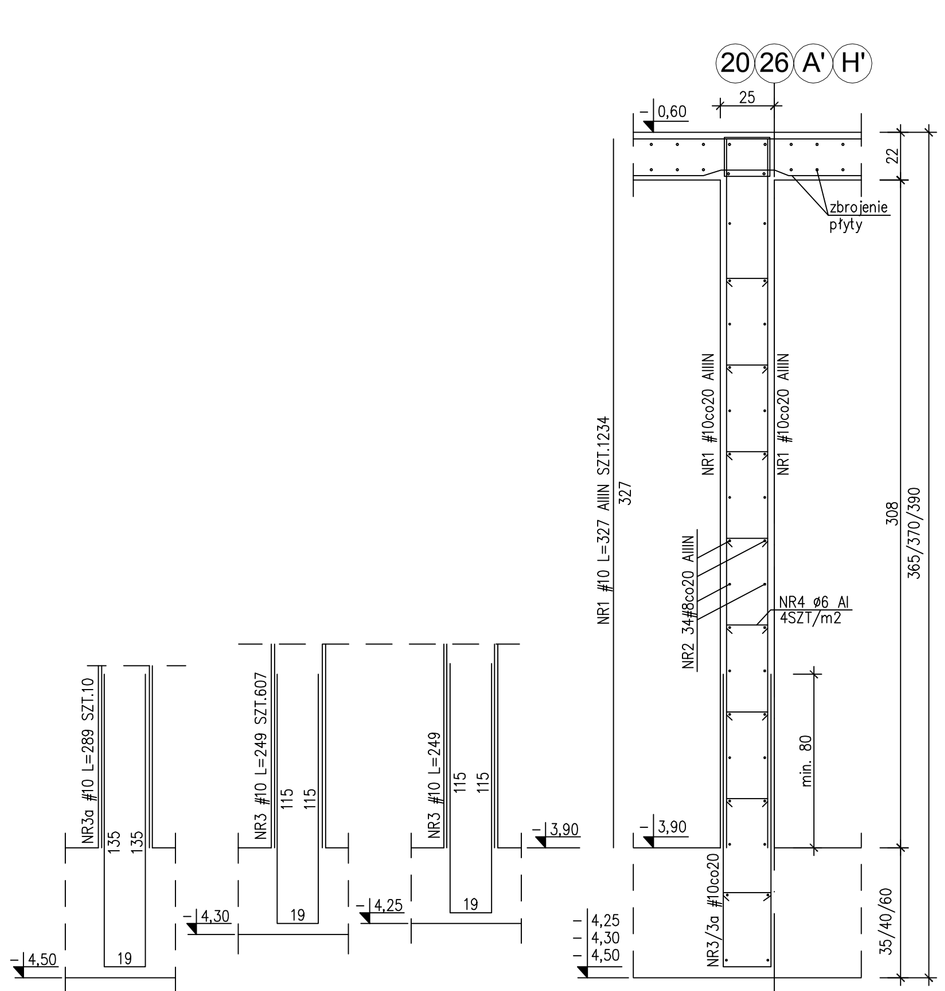

RYSUNEK NIEAKTUALNY

DOKUMENTACJA POWYKONAWCZA

KIEROWNIK BUDOWY
Adam Kryś
upr. nr ZAP/00131/OWOK/04

UWAGA:
RYS. ROZPATRYWAĆ ŁĄCZNIE Z RYS. ZESTAWIENIOWYMI ORAZ RYS. POSZCZEGÓLNYCH ELEMENTÓW
PRZED WYKONANIEM ELEM. RZĘDNE SPR. Z P.T.ARCH.

BETON C20/25 (B25)
Stal zbrojeniowa:
A-IIIN – RB500W (lub BSt500S) (oznczono: "# średnica pręta")
A-I – St3SX (oznczono: "# średnica pręta")
A-0 – St0S (oznczono: "# średnica pręta")
grubość otulenia: c_{nom}=2,5cm – ściany
grubość otulenia: c_{nom}=2,0cm – płyta żelbetowa
grubość otulenia: c_{nom}=3,0cm – podciągi, wieńce
Wykaz stali zbrojeniowej Nr 5

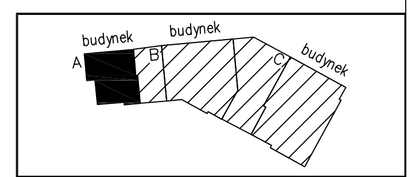

portal | pracownia projektowa
profesjonalnie zmieniamy marzenia w rzeczywistosc
Portal Sp. z o.o. Spółka Komandytowa
02-641 Warszawa, ul. Lekarska 8, tel./fax 022 8251432, portal@pp-portal.pl
71-604 Szczecin, ul. Szarotki 9, tel: 695 15 15 42, 091 81 22 199, biuro@pp-portal.pl
www.pp-portal.pl

PRACOWNIA PROJEKTOWA
KONSTRUKTOR S.C.
Krzysztof Walczak, Artur Urbański
ul.Królowej Korony Polskiej 24 / 203A
70-486 Szczecin
tel. 509-644-117

PROJEKTOWAŁ
mgr inż. Krzysztof Walczak
upr. nr ZAP/OO75/POOK/04
spec. konstr. bez ogr.

OPRACOWAŁ
mgr inż. Anna Kozłowska
mgr inż. Agnieszka Kamińska
mgr inż. Anna Kłosowska

SPRAWDZIŁ
inż. Artur Urbański
upr. nr ZAP/OO74/POOK/04
spec. konstr. bez ogr.

temat: **PROJEKT WYKONAWCZY KOMPLEKSU BUDYNKÓW BIUROWYCH NA POTRZEBY SZCZECIŃSKIEGO PARKU NAUKOWO - TECHNOLOGICZNEGO PRZY UL. NIEMIERZYŃSKIEJ W SZCZECINIE**

adres: Szczecin, ul. Niemierzyńska, dz. nr 5/7

inwestor: Szczeciński Park Naukowo - Technologiczny, ul.Kolumba, Szczecin

rysunek: budynek "A"

ŚCIANY ŻELBETOWE: SCZ.A-1, SCZ.A-2, SCZ.AB-1, SCZ.B-1, SCZ.BC-1, SCZ.C-1

faza:	branża:	
P.W.	KONSTRUKCJA	
skala:	miejsce i data:	Nr rys:
1:20	Szczecin VII.2010	25 /KW