
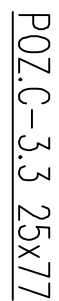
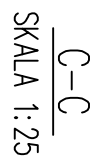


## SZT.2, SKALA 1:50

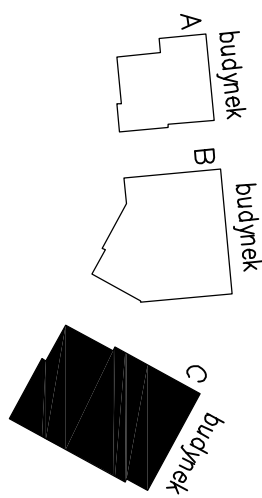

**WYKONANO ZGODNIE  
Z PROJEKTEM  
I NAWISIGNYMI ZMIANAMI**

KIERKOWSKI BUDOWA  

[illegible]

**Pracownia projektowa**

Portal Sp. z o.o. Spółka Komandytowa  
02-641 Warszawa, ul. Leśkowska 8, tel/fax 022 825 5432, portal@pp-portal.pl  
71-604 Szczecin, ul. Szarotki 9, tel: 695 15 15 42, 091 81 22 199, biuro@pp-portal.pl

[www.pp-portal.pl](http://www.pp-portal.pl)

PRACOWNIA PROJEKTOWA  
**KONSTRUKTOR S.C.**  
Krzysztof Walczak, Artur Urbański

ul. Kłobowej Kuchli Polskiej 24 / 203A  
70-486 Szczecin  
tel. 500 644 147


PROJEKTOWAŁ

mgr inż. Krzysztof Walczak  
upr. nr ZAP/OO75/POOK/04

OPRACOWAŁ

mgr inż. Agnieszka Kamiński  
mgr inż. Anna Kłosowska

inż. Artur Urbański

spec. konstr. bez ogr.

KOMPLEKSU BUDYNKÓW BIUROWYCH  
NA POTRZEBY SZCZECIŃSKIEGO PARKU NAUKOWO -  
TECHNOLOGICZNEGO PRZY UL. NIEMIERNYŃSKIEJ W  
SZCZECINIE

inwestor: **Szczeciński Park Naukowo - Technologiczny, ul. Kolumba, Szczecin**

duaynek C

PODZIAŁY GARAŻU BUDYNKÓW 'C', 'BC'  
POZ.C-3.3, POZ.C-3.4, POZ.BC-3.3

faza:	branza:
-------	---------

7:50	Szczecin VII.2010	32 /kW
------	-------------------	--------