UWAGI:

- W TRAKCIE BETONOWANIA NALEŻY OSADZIĆ MARKI STALOWE I INNE ELEMENTY KOTWIĄCE BALUSTRAD WG P.T.ARCH.
- ZBROJENIE PREFABRYKOWANYCH PŁYT BIEGÓW SCHODOWYCH WG RYSUNKÓW WYKONAWCZYCH DOSTAWCY PREFABRYKATÓW
- MINIMALNĄ ILOŚĆ ZBROJENIA OKREŚLONO NA RYS. BIEGÓW SCHODOWYCH
- ZBROJENIE STROPÓW WG RYS. STROPU
- RYSUNEK KLATEK SCHODOWYCH ROZPATRYWAĆ WRAZ Z RYSUNKAMI, PIONÓW ŻELBETOWYCH,SZYBÓW WINDOWYCH ORAZ WG.PT.ARCH.

Przekrój A-A

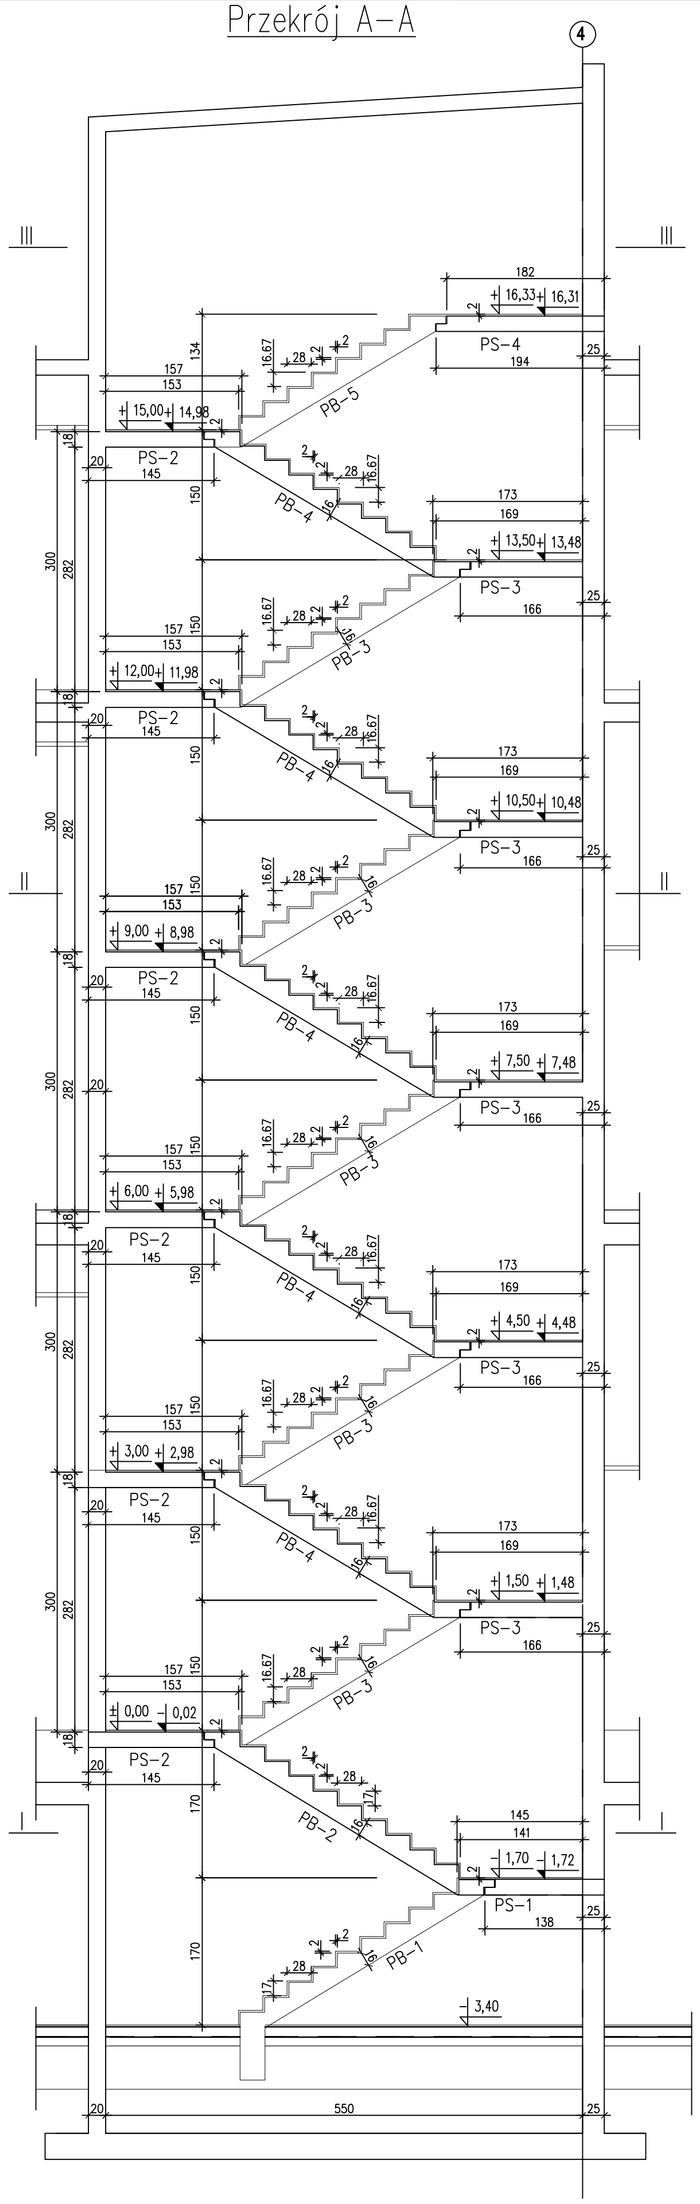

PB-5 szt.1

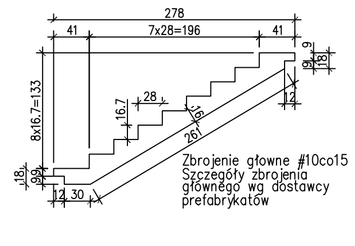

PB-3,PB-4 szt.10

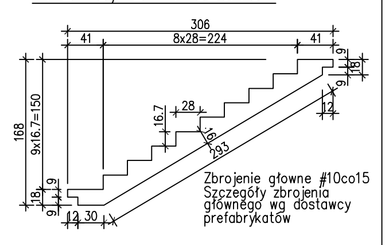

PB-2 szt.1

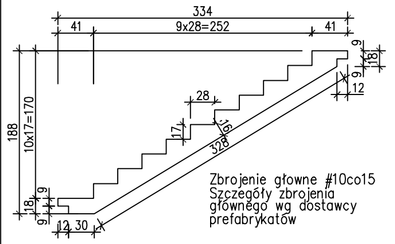

PB-1 szt.1

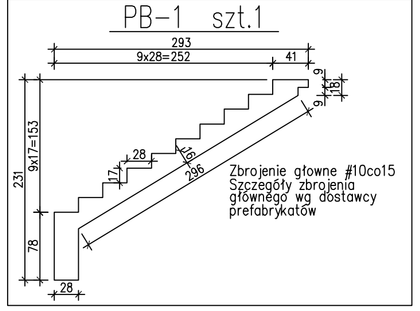

Klatka schodowa A-1 - rzut

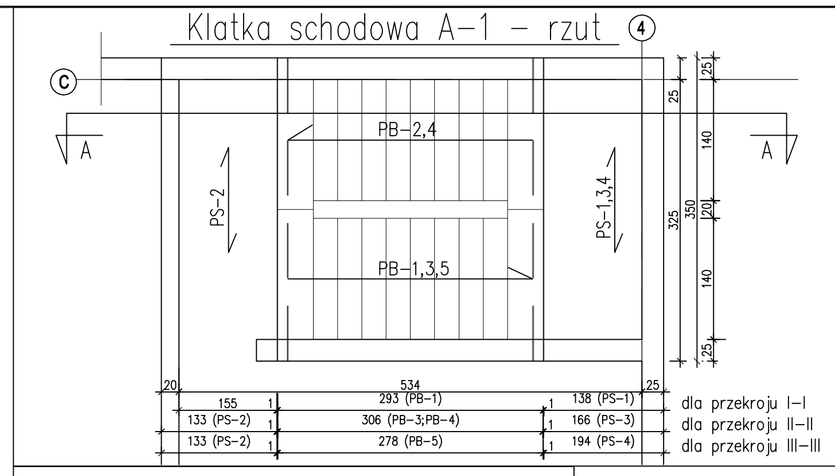

Spocznik PS-4

1:25 szt.1

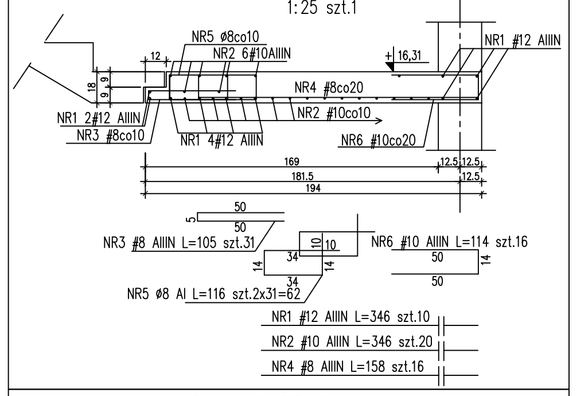

Spocznik PS-3

1:25 szt.5

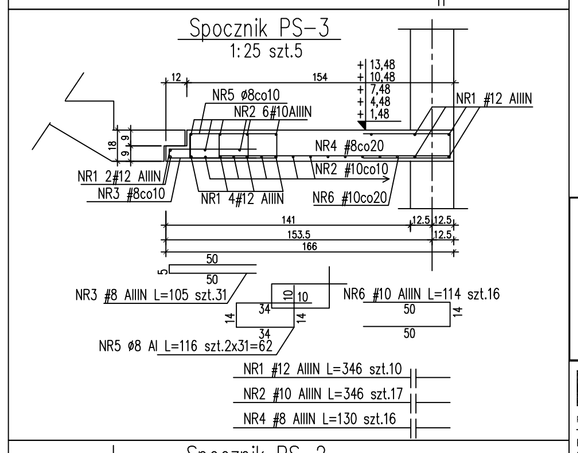

Spocznik PS-2

1:25 szt.6

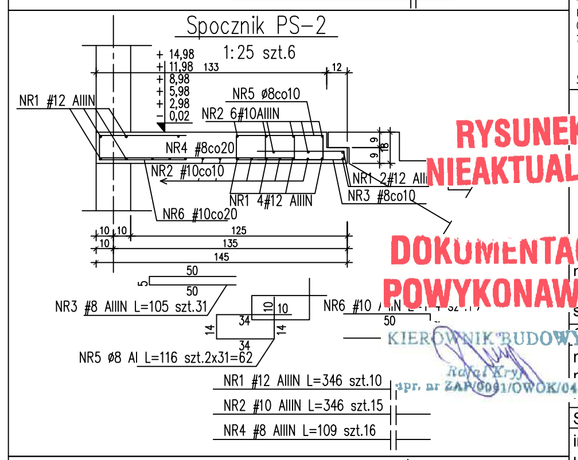

Spocznik PS-1

1:25 szt.1

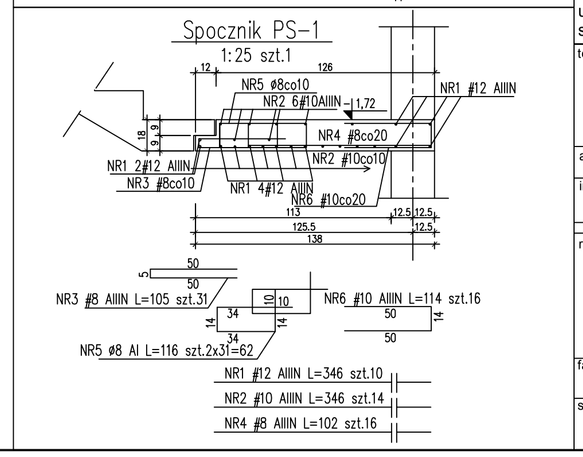

LEGENDA:

- ŚCIANY ŻELBETOWE
- ŚCIANY MUROWANE SILIKAT gr.25cm
- ŚCIANY WYPEŁNIAJĄCE SILIKAT gr.18cm,25cm
- ŚCIANY WYPEŁNIAJĄCE YTONG PP2/0,4 gr.24cm

BETON B25
Stal zbrojeniowa:
A-IIIN - RB500W (lub BSt500S) (oznczona: "ø średnica pręta")
A-I - St3SX (oznczona: "ø średnica pręta")
A-0 - StOS (oznczona: "ø średnica pręta")
grubość otulenia: c_{nom}=4,0cm - stupy
grubość otulenia: c_{nom}=2,5cm - ściany
grubość otulenia: c_{nom}=2,0cm - płyta żelbetowa
grubość otulenia: c_{nom}=3,5cm - podciągi, wieńce
zestawienie stali nr 27

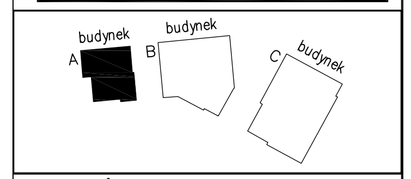

RYSUNEK NIEAKTUALNY

DOKUMENTACJA POWYKONAWCZA

KIEROWNIK BUDOWY upr. nr ZAP/00/01/OWOK/04

portal | pracownia projektowa
profesjonalnie zmieniamy marzenia w rzeczywistosc
Portal Sp. z o.o. Spółka Komandytowa
02-641 Warszawa, ul.Lekarska 8, tel./fax 022 8251432, portal@pp-portal.pl
71-604 Szczecin, ul. Szarotki 9, tel: 695 15 15 42, 091 81 22 199, biuro@pp-portal.pl
www.pp-portal.pl

PRACOWNIA PROJEKTOWA
KONSTRUKTOR S.C.
Krzysztof Walczak, Artur Urbański
ul.Królowej Korony Polskiej 24 / 203A
70-486 Szczecin
tel. 509-644-117

PROJEKTOWAŁ:
mgr inż. Krzysztof Walczak
upr. nr ZAP/OO75/POOK/04
spec. konstr. bez ogr.

SPRAWDZIŁ:
inż. Artur Urbański
upr. nr ZAP/OO74/POOK/04
spec. konstr. bez ogr.

PRACOWAŁ:
mgr inż. Anna Kozłowska
mgr inż. Agnieszka Kamińska
mgr inż. Anna Kłosowska

temat: **PROJEKT WYKONAWCZY KOMPLEKSU BUDYNKÓW BIUROWYCH NA POTRZEBY SZCZECIŃSKIEGO PARKU NAUKOWO - TECHNOLOGICZNEGO PRZY UL. NIEMIERZYŃSKIEJ W SZCZECINIE**

adres: Szczecin, ul. Niemierzyńska, dz. nr 5/7

inwestor: Szczeciński Park Naukowo - Technologiczny, ul.Kolumba, Szczecin

rysunek: budynek "A"

KLATKA SCHODOWA A-1

faza:	branża:	
P.W.	KONSTRUKCJA	
skala: 1:50	miejsce i data: Szczecin VII.2010	Nr rys: 52 /KW