DOKUMENTACJA POWYKONAWCZA
WYKONANO ZGODNIE Z PROJEKTEM I WARUNKAMI ZMIANAMI

BETON B25 – A/8,A/14,E/8,E/9
BETON B37 – E/10

BUDYNEK "B"
A/8, A/14, E/8, E/9, (E/10)
SZT.4+(1)

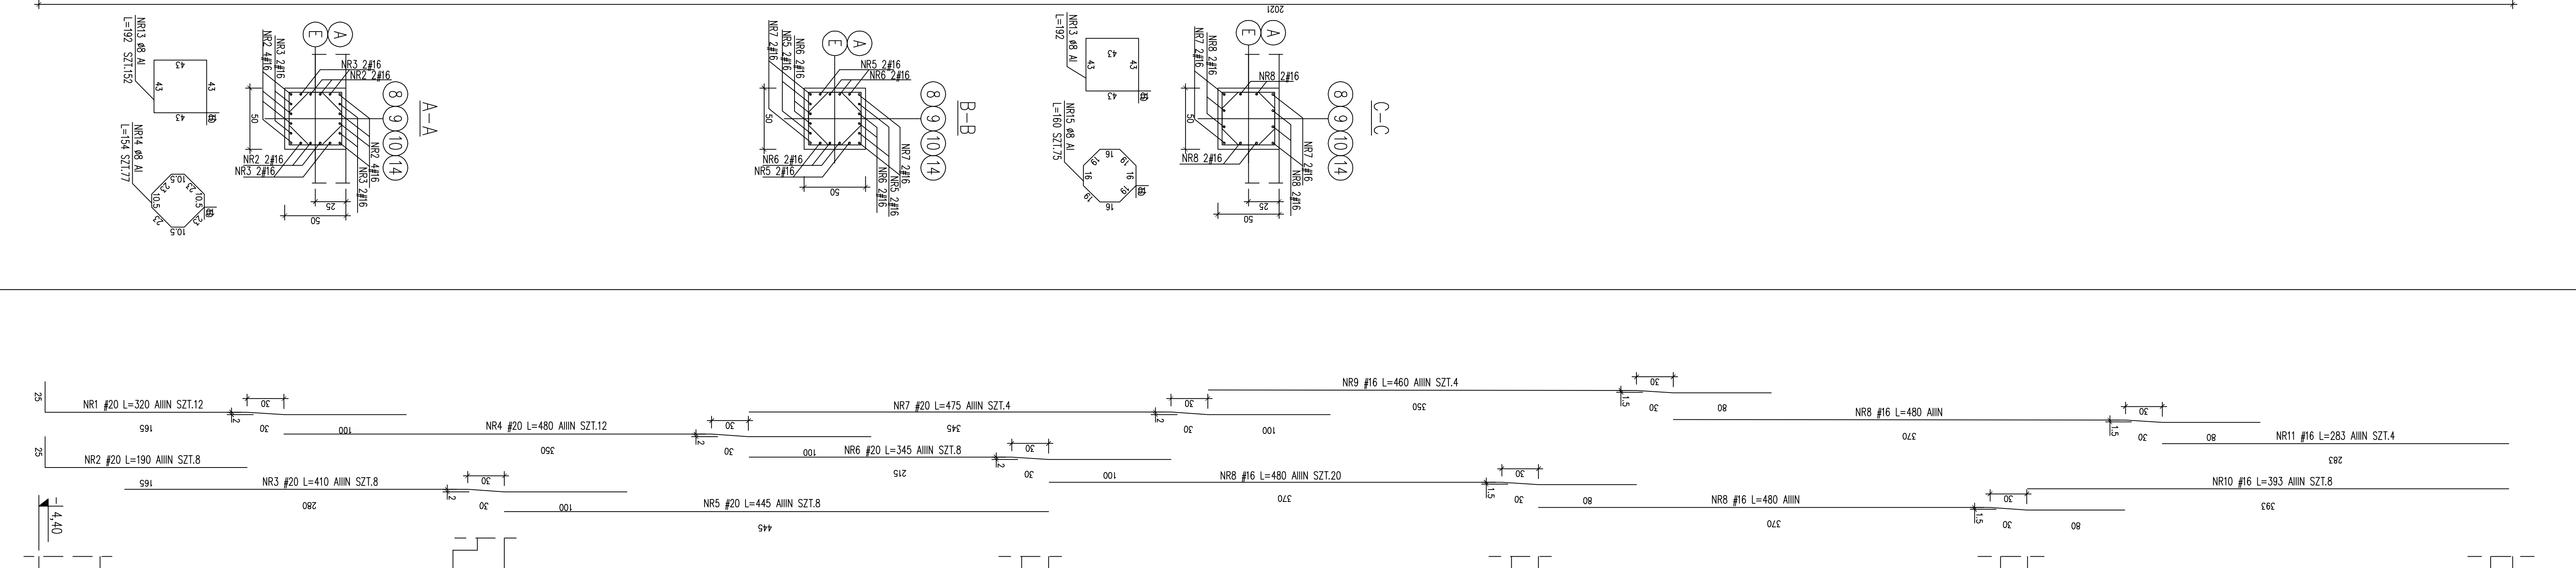

BUDYNEK "B"
B/8, C/8, D/8
SZT.3

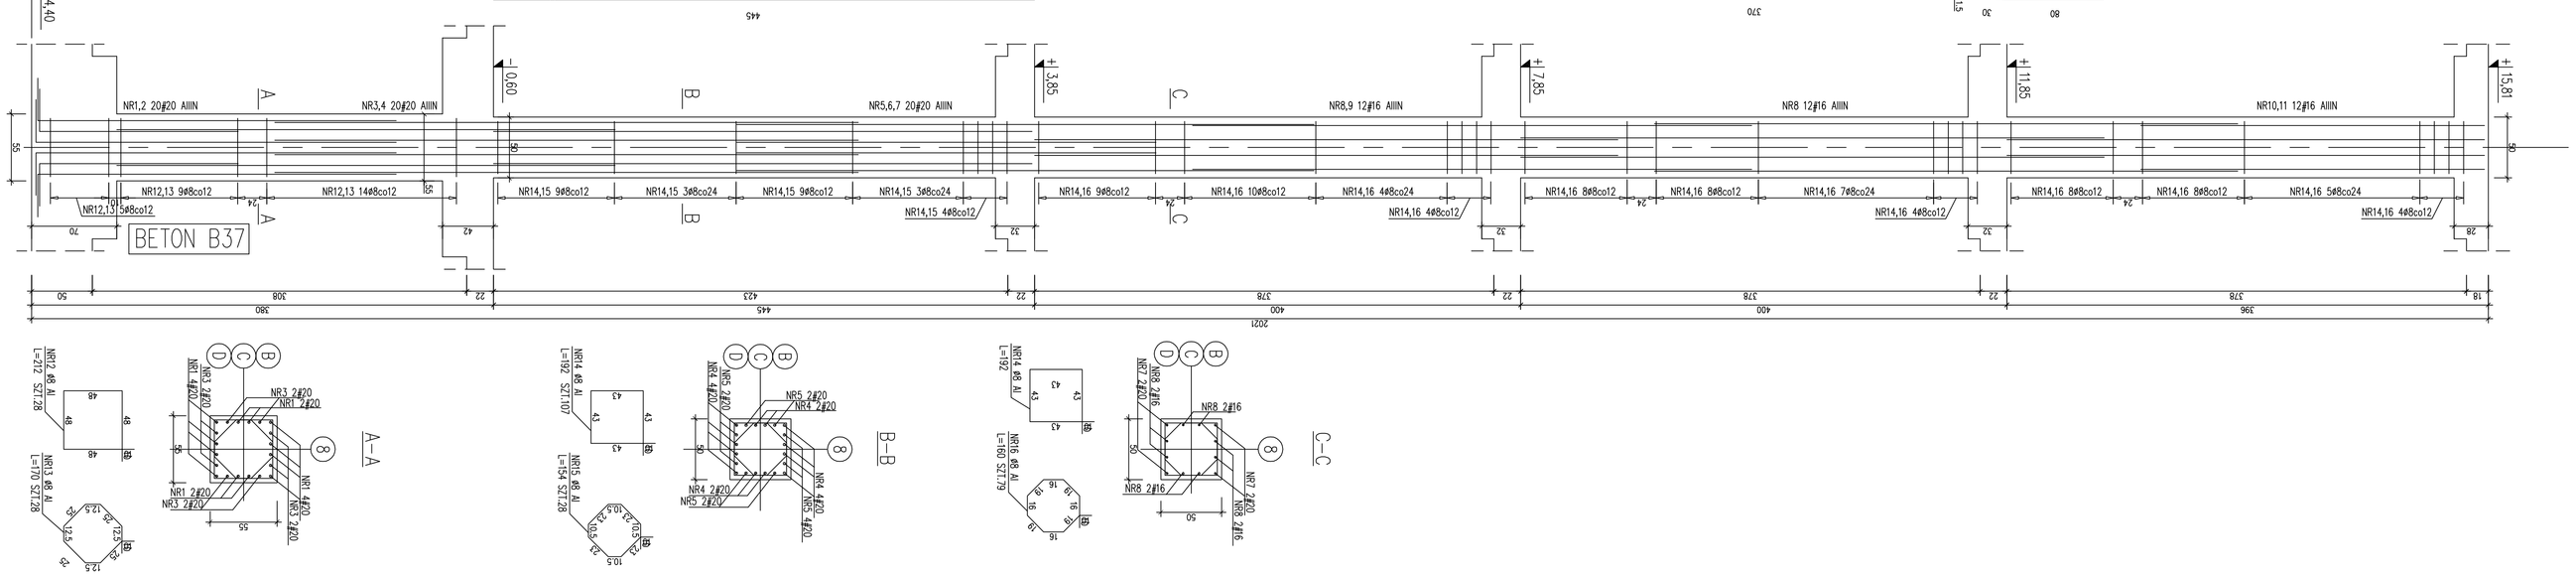

BUDYNEK "B"
A/9, A/10, A/11 A/12, A/13, D/13
SZT.6

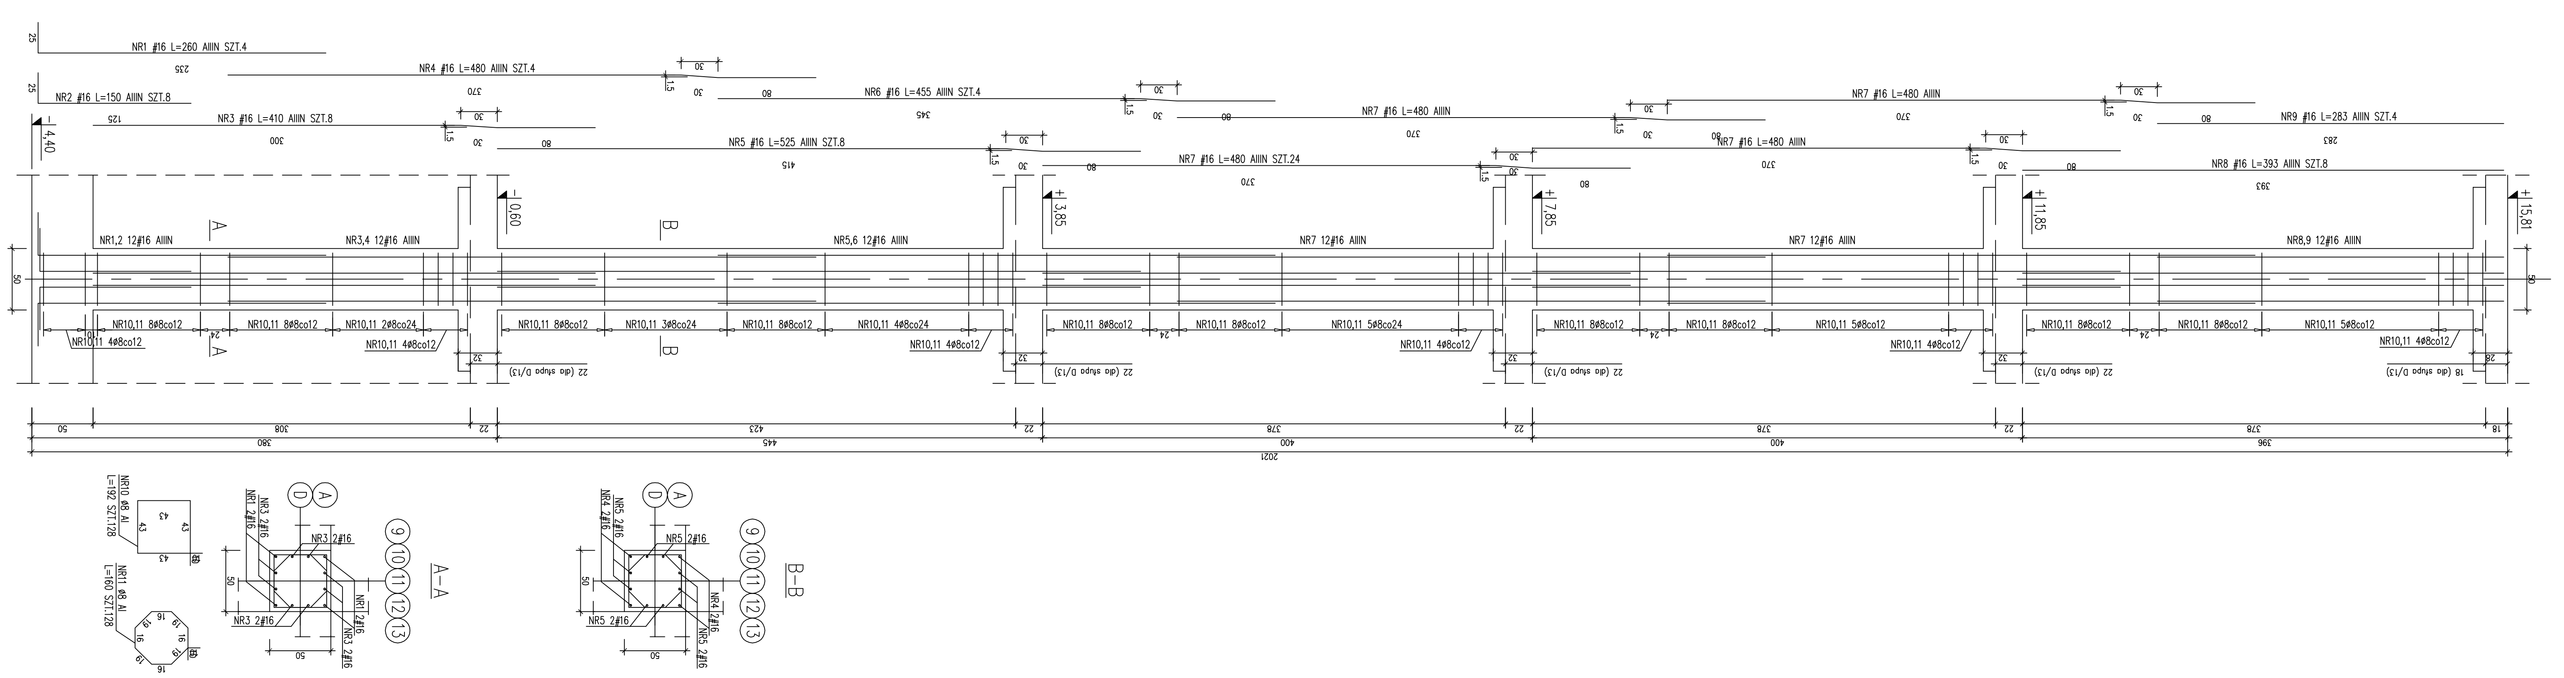

PRACOWNIA PROJEKTOWA
KONSTRUKTOR S.C.
Krzysztof Wańczak, Artur Urbański
ul.Mickiewicza 3, 70-383 Szczecin
tel. 609-644-117

PROJEKTOWAŁ
mgr inż. Krzysztof Wańczak
upr. nr ZAP/0075/POKK/04

OPRACOWAŁ
mgr inż. Anna Kozłowska
mgr inż. Anna Kłosowska

SPRAWDZIŁ
inż. Artur Urbański
upr. nr ZAP/0074/POKK/04

SPEC. KONSTR.: DEZ OGR.

KOMPLEKSU BUDYNKÓW BIUROWYCH
NA POTRZEBY SZCZECIŃSKIEGO PARKU MASZYNOWO-TECHNOLOGICZNEGO PRZY UL. NIEMIERZYŃSKIEJ W SZCZECINIE

TEMAT: PROJEKT WYKONAWCZY

ADRES: Szczecin, ul. Niemierzyńska, dz. nr 5/7

INWESTOR: Szczeciński Park Naukowo - Technologiczny ul.Klonowica, Szczecin

Tytuł rys.: budynek "B"

BETON C30/37 (B37), C20/25 (B25)
Stal zbrojeniowa:
A-IIIN – RB500W (lub BSt500S) (wariant 'a' bałwan żebr)
A-I – St3SX (wariant 'a' bałwan żebr)

grubość otuliny: ≥5,0cm – fundamenty ław
grubość otuliny: ≥3,0cm – fundamenty pozostałe
grubość otuliny: ≥4,0cm – słupy
grubość otuliny: ≥2,0cm – płyta żebrowa
grubość otuliny: ≥2,0cm – podciągi, wieńce

wymiar stali zbrojeniowej w [cm]

budynek A
budynek B
budynek C




Skala: 1:25	Nr rys.: 38
Branża: P.W.	Nr proj.:
Faza: KONSTRUKCJA	

Data: Szczecin VII.2010

