BUDYNEK "A"

C/2, (C/3)

SZT.1+(1)

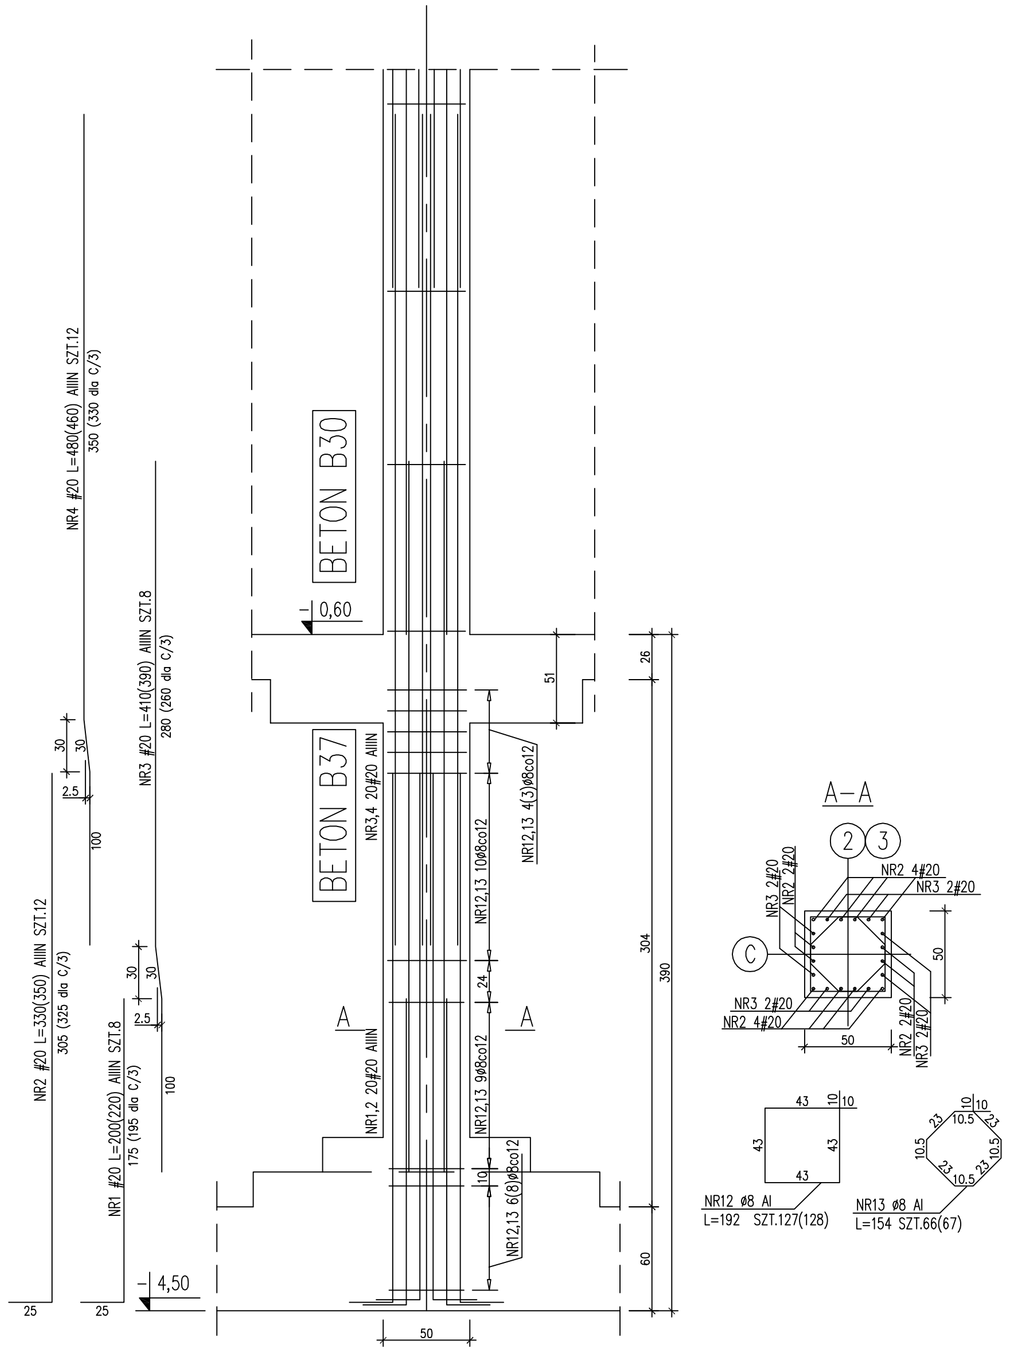

UWAGA!
RYSUNEK UZUPEŁNIAJĄCY DO RYS.36
–RYSUNKI ROZPATRYWAĆ ŁĄCZNIE
–W POZIOMIE GARAŻU OBOWIĄZUJĄ PRĘTY ZESTAWIONE NA RYS.UZUPEŁNIAJĄCYM (RYS. 36/U)
–POZOSTAŁE PRĘTY ZESTAWIONE NA RYSUNKU BAZOWYM (RYS. 36/KW)

BETON C30/37 (B37), C25/30 (C30), C20/25 (B25)
Stal zbrojeniowa:
A–IIIN – RB500W (lub BSt500S) (oznczona: "ø średnica pręta")
A–I – St3SX (oznczona: "ø średnica pręta")
grubość otulenia: c_{nom}=5,0cm – fundamenty spód
grubość otulenia: c_{nom}=3,0cm – fundamenty pozostałe
grubość otulenia: c_{nom}=4,0cm – słupy
grubość otulenia: c_{nom}=2,0cm – płyta żelbetowa
grubość otulenia: c_{nom}=3,0cm – podciągi, wieńce
wykaz stali zbrojeniowej Nr 16G/Z1

budynek A | budynek B | budynek C

BUDYNEK "A"

AB/5

SZT.1

DOKUMENTACJA POWYKONAWCZA

WYKONANO ZGODNIE Z PROJEKTEM ~~I NANIESIONYMI ZMIANAMI~~

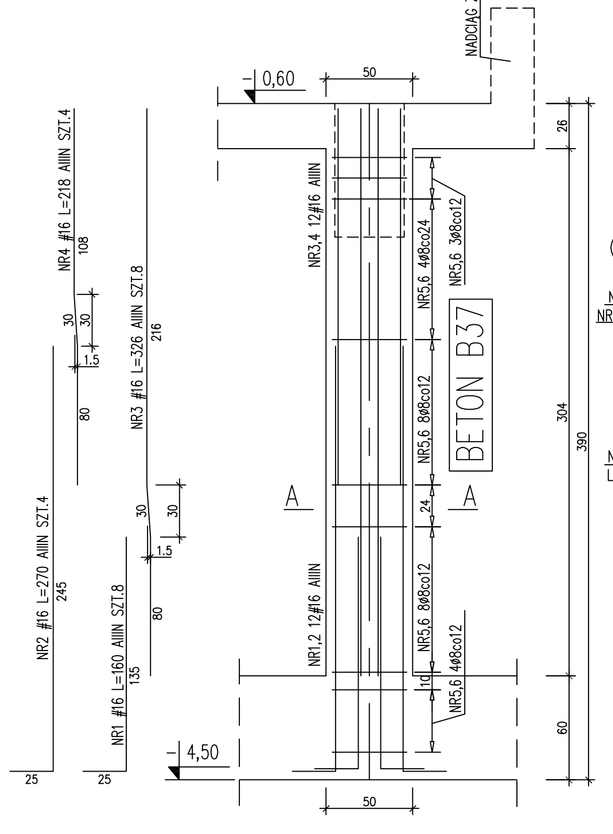

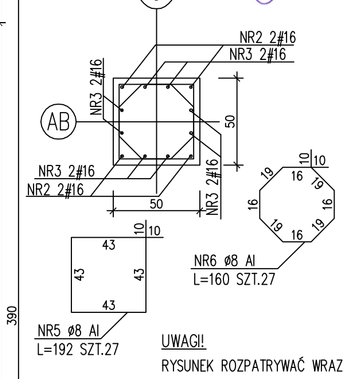

UWAGI!
RYSUNEK ROZPATRYWAĆ WRAZ Z RYSUNKIEM BAZOWYM, RYSUNKAMI ZESTAWIENIOWYMI ORAZ Z RYSUNKAMI ELEMENTÓW STYKAJĄCYCH SIĘ ZE SŁUPAMI

ZBROJENIE FUNDAMENTÓW, PODCIĄGÓW, ŚCIAN I STROPÓW – ODPOWIEDNIO WEDŁUG RYSUNKÓW TYCHŻE ELEMENTÓW KONSTRUKCYJNYCH

2011.11 – 36/U
ZMIANA SPOSOBU POSADOWIENIA BUD.A Z ŁAW/STÓP NA PŁYTĘ ŻELBETOWĄ
–SKORYGOWANO RZĘDNĄ POSADOWIENIA ORAZ DŁUGOŚĆ PRĘTÓW ZBROJENIA

portal | pracownia projektowa
profesjonalnie zmieniamy marzenia w rzeczywistosc
Portal Sp. z o.o. Spółka Komandytowa
02-641 Warszawa, ul.Lekarska 8, tel./fax 022 8251432, portal@pp-portal.pl
71-604 Szczecin, ul. Szarotki 9, tel. 695 15 15 42, 091 81 22 199, biuro@pp-portal.pl
www.pp-portal.pl

PRACOWNIA PROJEKTOWA
KONSTRUKTOR S.C.
Krzysztof Walczak, Artur Urbański
ul.Królowej Korony Polskiej 24 / 203A
70-486 Szczecin
tel. 509-644-117

PROJEKTOWAŁ
mgr inż. Krzysztof Walczak
upr. nr ZAP/OO75/POOK/04
spec. konstr. bez ogr.

OPRACOWAŁ
mgr inż. Anna Kozłowska
mgr inż. Agnieszka Kamińska
mgr inż. Anna Kłosowska

SPRAWDZIŁ
inż. Artur Urbański
upr. nr ZAP/OO74/POOK/04
spec. konstr. bez ogr.

temat: **PROJEKT WYKONAWCZY KOMPLEKSU BUDYNKÓW BIUROWYCH NA POTRZEBY SZCZECIŃSKIEGO PARKU NAUKOWO - TECHNOLOGICZNEGO PRZY UL. NIEMIERZYŃSKIEJ W SZCZECINIE**

adres: Szczecin, ul. Niemierzyńska, dz. nr 5/7

inwestor: Szczeciński Park Naukowo - Technologiczny, ul.Kolumba, Szczecin

rysunek: budynek "A"

SŁUPY ŻELBETOWE: AB/5, C/2, C/3

faza:	branża:
P.W.	KONSTRUKCJA
skala: 1:25	miejsce i data: Szczecin ~~VII.2010~~ XI 2011
	Nr rys: 36/U/KW