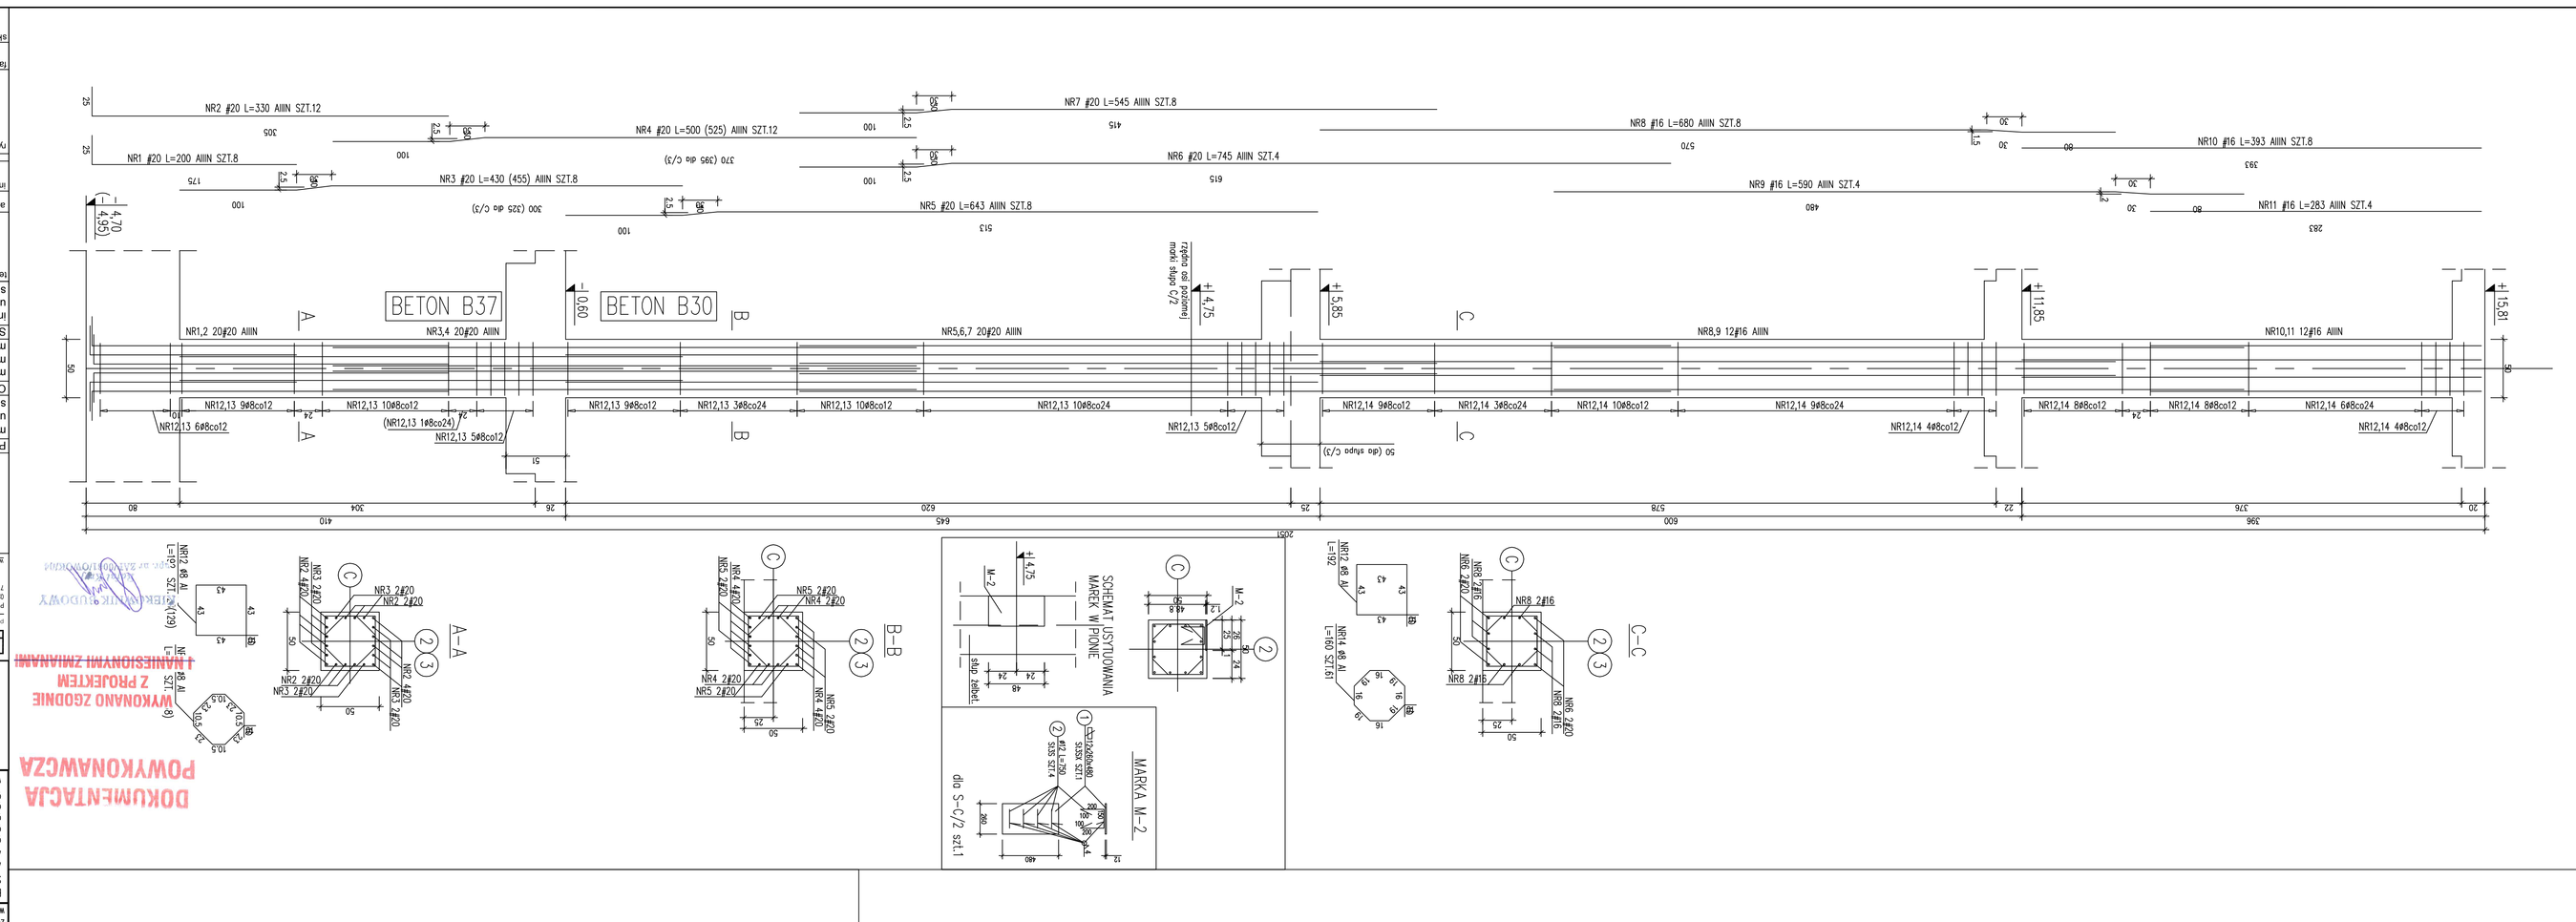

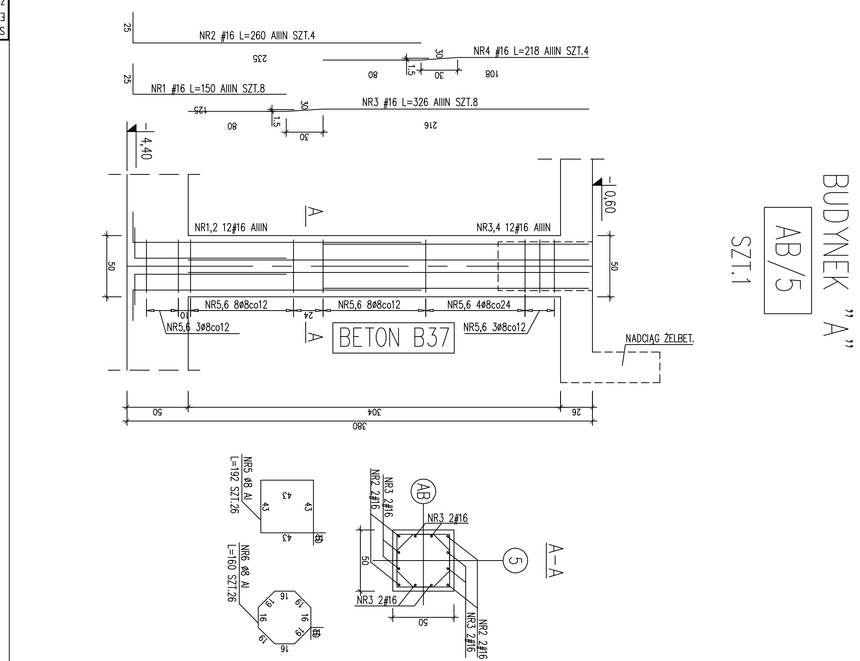


PRACOWNIA PROJEKTOWA
KONSTRUKTOR S.C.
Krzysztof Wilczak, Artur Urbański
ul.Krokowej Nowiny Polskiej 24 / 203A
70-485 Szczecin
tel. 509-644-117

PROJEKTOWAŁ
mgr inż. Krzysztof Wilczak
spec. konstr. bez ogr.

OPRACOWAŁ
mgr inż. Anna Krzosowska
mgr inż. Agnieszka Kamińska
mgr inż. Anna Krzosowska

SPRAWDZIŁ
inż. Artur Urbański
spec. konstr. bez ogr.

INWESTOR
PROJEKT WYKONAWCZY
KOMPLEKSU BUDYNKÓW BIUROWYCH
NA POTRZEBY SZCZECIŃSKIEGO PARKU NAUKOWO - TECHNOLOGICZNEGO PRZY UL. NIEMIERZYŃSKIEJ W SZCZECINIE

adres: Szczecin, ul. Niemierzyńska, dz. nr 9/7
inwestor: Szczeciński Park Naukowo - Technologiczny, ul.Kunicka, Szczecin
tytuł: budynek "A"
rysunek: SCHEMAT ZELBETOWE: AB/5, C/2, C/3
branża: KONSTRUKCJA
nr rys. 36
nr ew.
data: miejsce i data: Szczecin VII.2010
skala: 1:25

A
budynek
B
budynek
C
budynek

BETON C30/37 (B37), C25/30 (C30), C20/25 (B25)
Stal zbrojeniowa
A-IIIN – RB500W (lub BSt500S) (oznaczenie "y naboje pręt")
A-I – St3SX (oznaczenie "y naboje pręt")
grubość otuliny c_{nom} = 5,0cm – fundamenty spód
grubość otuliny c_{nom} = 4,0cm – fundamenty pozostałe
grubość otuliny c_{nom} = 3,0cm – ściany żelbetowe
grubość otuliny c_{nom} = 2,0cm – płyta, podciągi, wieńce


UWAGI:
