
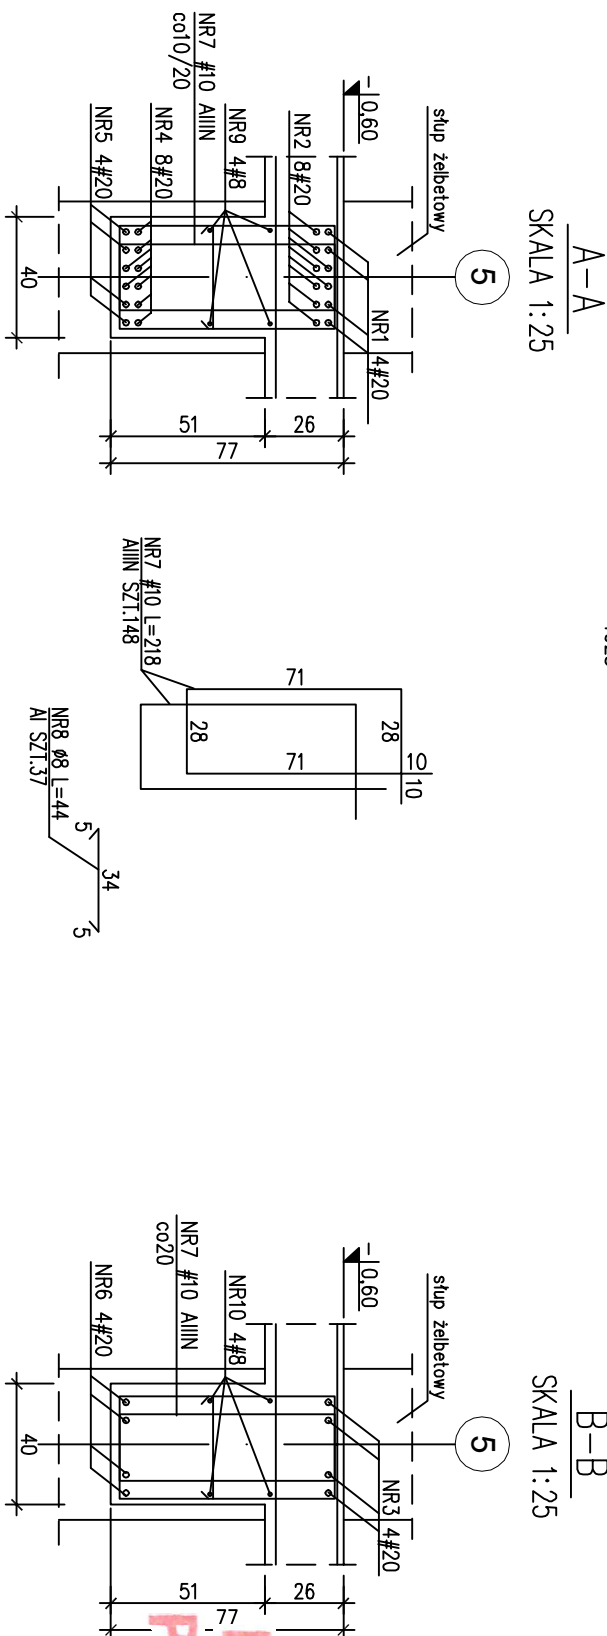


POZ.A-3.3

SKALA 1:50, B37

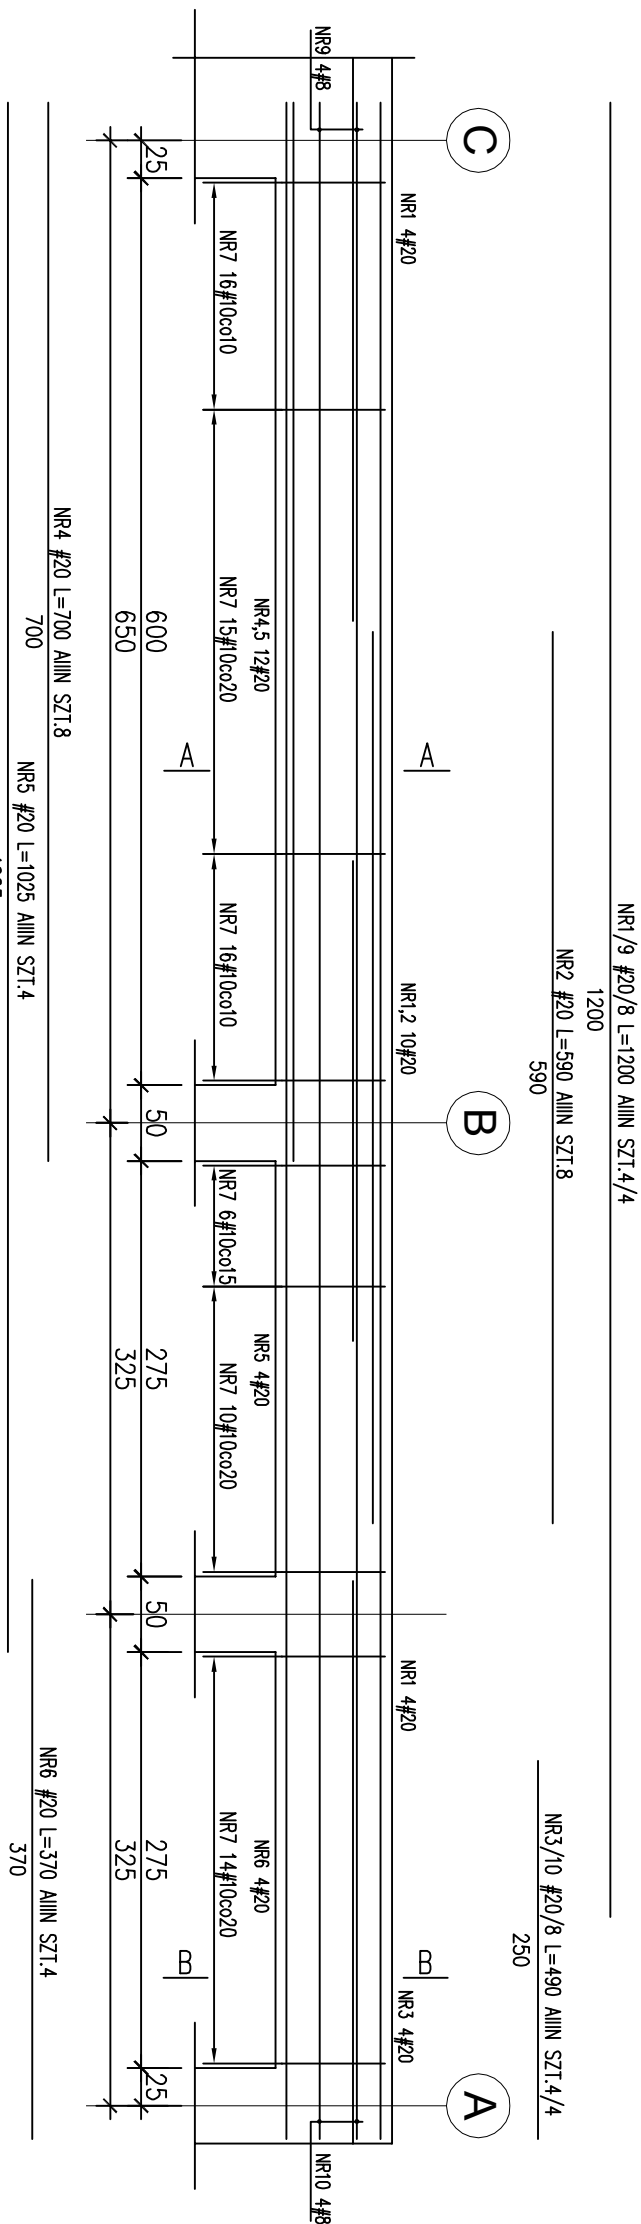


WYKONANO ZGODNIE


Z PROJEKTEM

1 NAWIESIONYMI ZMIANAMI

POZ.A-3.6 20x60
SKALA 1:25, B25

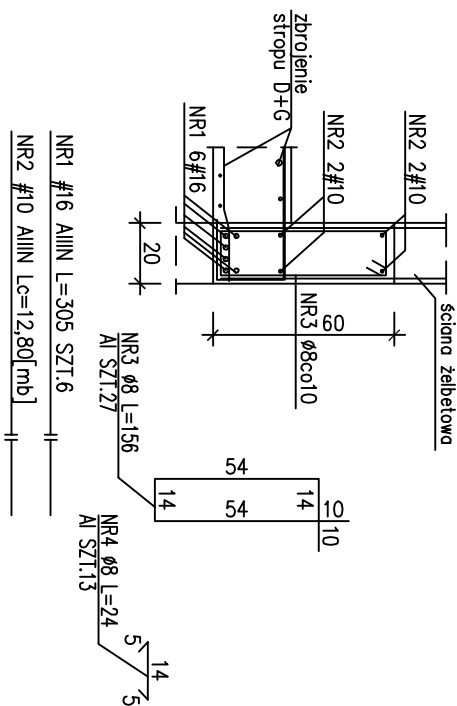

POZ.B-3.3 30x77
SKALA 1:25, B37

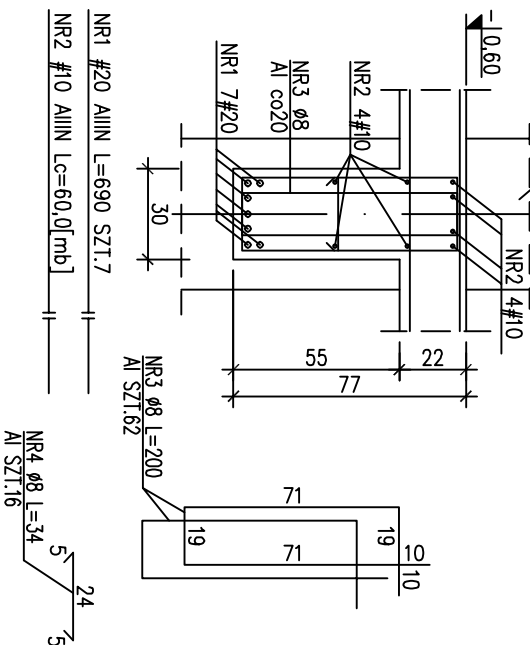
$$\begin{array}{|c} \text{B} \\ - \\ \text{B} \end{array}$$

SKALA 1:25

NR6 #20 L=370 AllN SZT.4
370

PRACOWNIA PROJEKTOWA

KONSTRUKTOR S.C
Krzysztof Walczak, Artur Urbański

ul.Królowej Korony Polskiej 24 / 203A

70-486 Szczecin
tel. 509-644-117

PROJEKTOWAŁ

mgr inż. Krzysztof Walczak
upr. nr ZAP/OO75/POOK/04
spec. konstr. bez ogr.

1.000

OPRACOWAL

mgr inż. Anna Kozłowska
mgr inż. Agnieszka Kamińska
mgr inż. Anna Kłosowska

SPRAWDZIĆ

inž. Artur Urbański
upr. nr ZAP/OO74/POOK/04
spec. konstr. bez ogr.

Alh

temat: **PROJEKT WYKONAWCZY
KOMPLEKSU BUDYNKÓW BIUROWYCH
NA POTRZEBY SZCZECIŃSKIEGO PARKU NAUKOWO
TECHNOLOGICZNEGO PRZY UL. NIEMIERYŃSKIEJ W
SZCZECINIE**

adres: Szczecin, ul. Niemierzyńska, dz. nr 5/7

Szczeciński Park Naukowo - Technologiczny, ul. Kolumba, Szczecin

rysunek: **budynec "A"**

PODCIĄGI GARAŻU BUDYNKÓW 'A', 'B'
POZ.A-3.3, POZ.A-3.6, POZ.B-3.3

faza:	branza
-------	--------


P.W.

KONSTRUKCJA

skala:	miejsce i data
--------	----------------

1:50

1/km

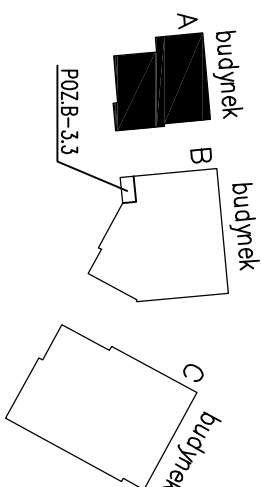

portal | pracownia projektowa

profesjonalnie zmieniamy marzenia w rzeczywistość

Portal Sp. z o.o. Spółka Komandytowa

02-641 Warszawa, ul. Lekarska 8, tel./fax 022 8251432, portal@pp-portal.pl
71-604 Szczecin, ul. Szarotki 9, tel: 695 15 15 42, 091 81 22 199, biuro@pp-portal.pl

www.pp-portal.jp