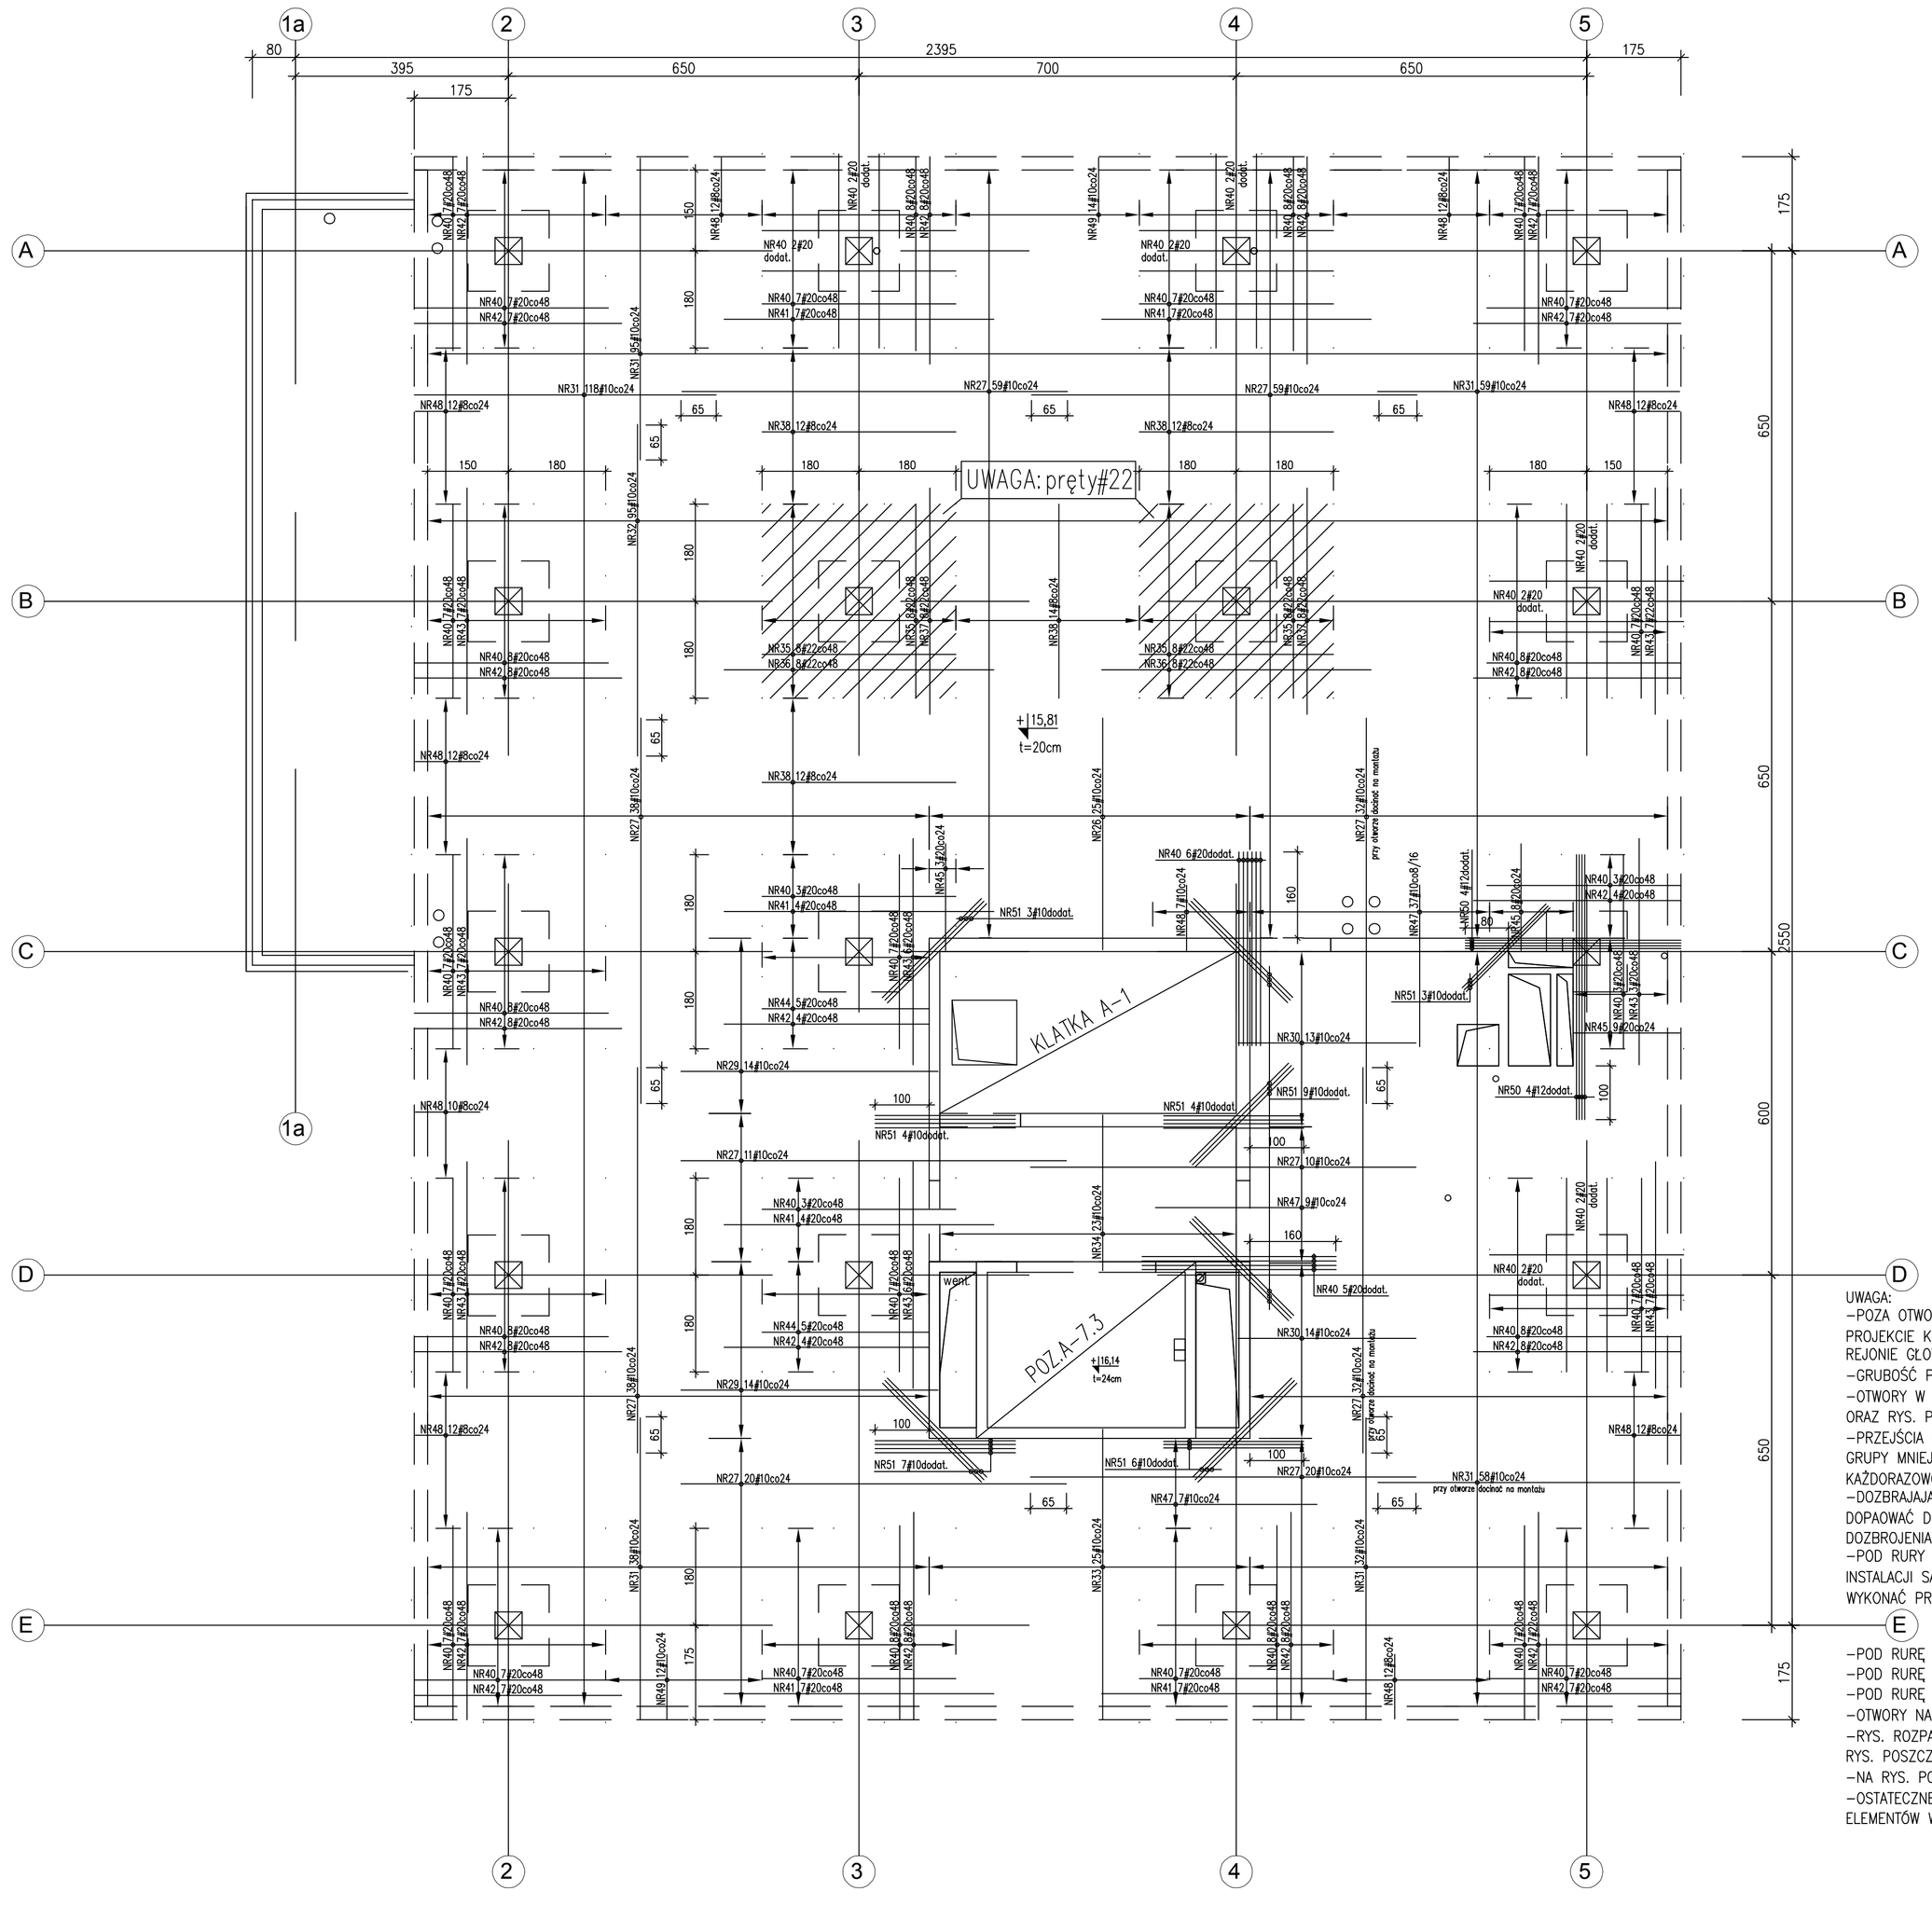

WYKAZ PRĘTÓW:

NR26 #10 (A-IIIN) L=466 szt.25
16 / 20 — 430
NR27 #10 (A-IIIN) L=715 szt.319
NR29 #10 (A-IIIN) L=516 szt.28
16 / 20 — 480
NR30 #10 (A-IIIN) L=366 szt.27
16 / 20 — 330
NR31 #10 (A-IIIN) L=610 szt.400
50 — 560
NR32 #10 (A-IIIN) L=615 szt.95
NR33 #10 (A-IIIN) L=622 szt.25
50 — 540 — 20 / 16
NR34 #10 (A-IIIN) L=362 szt.23
16 / 20 — 290 — 20 / 16
NR35 #22 (A-IIIN) L=360 szt.32
NR36 #22 (A-IIIN) L=500 szt.16
NR37 #22 (A-IIIN) L=420 szt.16
NR38 #8 (A-IIIN) L=360 szt.50

NR40 #20 (A-IIIN) L=360 szt.244
NR41 #20 (A-IIIN) L=500 szt.36
NR42 #20 (A-IIIN) L=385 szt.132
NR43 #20 (A-IIIN) L=420 szt.50
NR44 #20 (A-IIIN) L=310 szt.10
NR45 #20 (A-IIIN) L=195 szt.20
NR47 #10 (A-IIIN) L=300 szt.53
NR48 #8 (A-IIIN) L=170 szt.101
50 — 120
NR49 #10 (A-IIIN) L=170 szt.26
50 — 120
NR50 #12 (A-IIIN) Lc=37,40[mb]
NR51 #10 (A-IIIN) L=260 szt.36

UWAGA:
-POZA OTWORAMI I PRZEPUSTAMI OZNACZONYMI NA PROJEKCIE KONSTR. ZABRANIA SIĘ WYKONANIA PRZEJŚĆ W REJONIE GŁOWIC SŁUPOWYCH
-GRUBOŚĆ PŁYTY – 20cm
-OTWORY W PŁYCIE SPRAWDZIĆ Z RYS. ZESTAWIENIOWYMI ORAZ RYS. POZOSTAŁYCH BRANŻ
-PRZEJŚCIA WIĘKSZYCH GABARYTÓW NIŻ ø160mm LUB GRUPY MNIEJSZYCH OTWORÓW NIE OPISANYCH NA RYS. KAŻDORAZOWO UZGODNIĆ Z PROJEKTANTEM KONSTRUKCJI
-DOZBRAJAJĄC PŁYTĘ PRZY OTWORACH PRĘTY ZBROJENIA DOPAOWAĆ DO GABARYTÓW OTWORU WG DETALU: "SCHEMAT DOZBROJENIA STROPU WOKÓŁ OTWORU W STROPIE"
-POD RURY SPUSTOWE PRZEWIDZIANE W PROJEKCIE INSTALACJI SANITARNYCH W STROPACH OSADZIĆ (LUB WYKONAĆ PRZEWIERTY):
-POD RURĘ ø75 OTWÓR ø125
-POD RURĘ ø110 OTWÓR ø150
-POD RURĘ ø160 OTWÓR ø200
-OTWORY NANIEŚĆ WG PROJEKTU INSTALACJI
-RYS. ROZPATRYWAĆ ŁĄCZNIE Z INNYMI BRANŻAMI
RYS. POSZCZEGÓLNYCH ELEMENTÓW
-NA RYS. PODANO MIN. WARTOŚCI KRADLI PRĘTÓW SIATKI
-OSTATECZNE USYTUOWANIE [illegible] ORAZ ELEMENTÓW WITRYN WG P.T.ARCH.

RYSUNEK NIEAKTUALNY
DOKUMENTACJA POWYKONAWCZA
KIEROWNIK BUDOWY
[illegible]
upr. nr ZAP/OO11/POOK/04

BETON C20/25 (B25)
Stal zbrojeniowa:
A-IIIN – RB500W (lub BSt500S) (oznczona: "ø średnica pręta")
A-I – St3SX (oznczona: "ø średnica pręta")
A-0 – St0S (oznczona: "ø średnica pręta")
grubość otulenia: c_{nom}=4,0cm – stupy
grubość otulenia: c_{nom}=2,5cm – ściany
grubość otulenia: c_{nom}=2,0cm – płyta żelbetowa
grubość otulenia: c_{nom}=3,0cm – podciągi, wieńce
Wykaz stali zbrojeniowej Nr 51

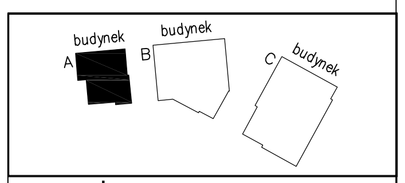

portal | pracownia projektowa
profesjonalnie zmieniamy marzenia w rzeczywistosc
Portal Sp. z o.o. Spółka Komandytowa
02-641 Warszawa, ul. Lekarska 8, tel./fax 022 8251432, portal@pp-portal.pl
71-604 Szczecin, ul. Szarotki 9, tel: 695 15 15 42, 091 81 22 199, biuro@pp-portal.pl
www.pp-portal.pl

PRACOWNIA PROJEKTOWA
KONSTRUKTOR S.C.
Krzysztof Walczak, Artur Urbański
ul.Królowej Korony Polskiej 24 / 203A
70-486 Szczecin
tel. 509-644-117

PROJEKTOWAŁ
mgr inż. Krzysztof Walczak
upr. nr ZAP/OO75/POOK/04
spec. konstr. bez ogr.
OPRACOWAŁ
mgr inż. Anna Kozłowska
mgr inż. Agnieszka Kamińska
mgr inż. Anna Kłosowska
SPRAWDZIŁ
inż. Artur Urbański
upr. nr ZAP/OO74/POOK/04
spec. konstr. bez ogr.

temat: **PROJEKT WYKONAWCZY KOMPLEKSU BUDYNKÓW BIUROWYCH NA POTRZEBY SZCZECIŃSKIEGO PARKU NAUKOWO - TECHNOLOGICZNEGO PRZY UL. NIEMIERZYŃSKIEJ W SZCZECINIE**

adres: Szczecin, ul. Niemierzyńska, dz. nr 5/7

inwestor: Szczeciński Park Naukowo - Technologiczny, ul.Kolumba, Szczecin

rysunek: budynek "A"

ZBROJENIE STROPU NAD II PIĘTREM
-ZBROJENIE GÓRNE

faza:	branża:	
P.W.	KONSTRUKCJA	
skala: 1:75	miejsce i data: Szczecin VII.2010	Nr rys: 92 /KW