


# SCHEMAT UKŁADU ŚCIAN
SKALA 1:50

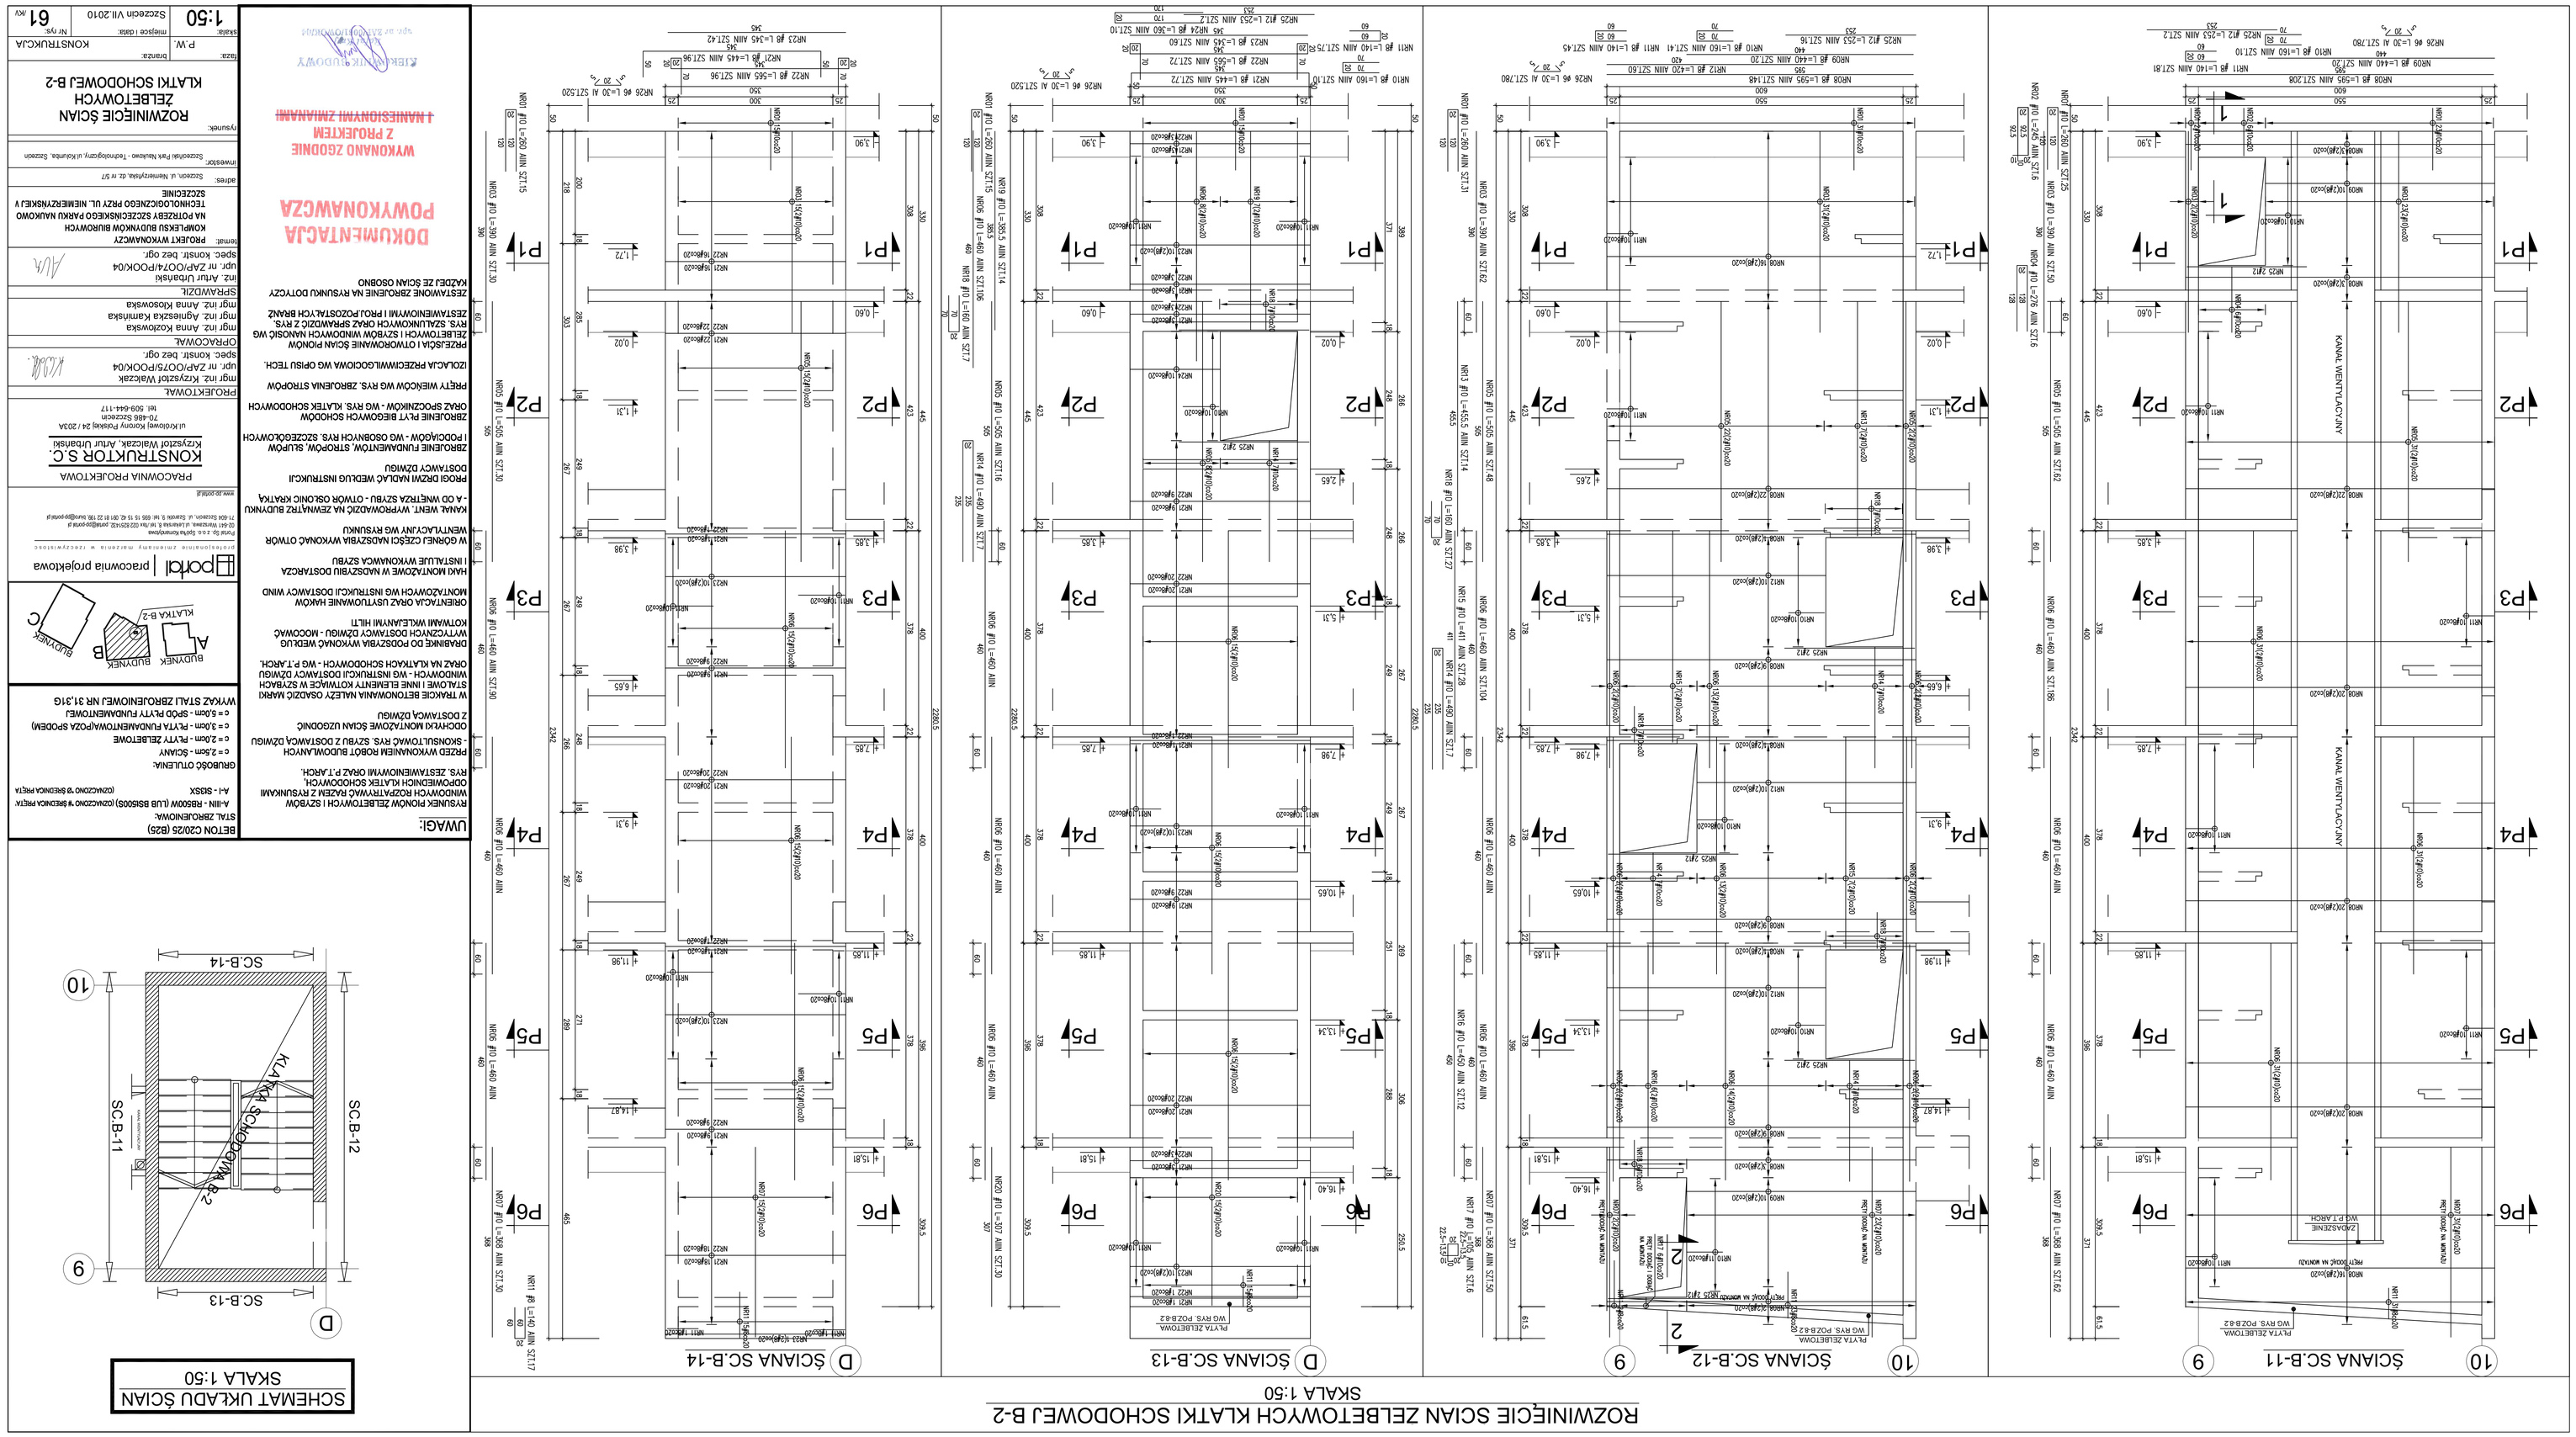


## DOKUMENTACJA POWYKONAWCZA


ELŻBIETA MARIA SŁODOWY
upr. nr ZAP/OOZ/PODOK/04

| | |
|---|---|
| branża: | KONSTRUKCJA |
| P.W. | |
| nr rys. | 61 |
| skala: | 1:50 |

ROZWINIĘCIE ŚCIAN ŻELBETOWYCH
KLATKI SCHODOWEJ B-2

inwestor:

adres:


tytuł:
PROJEKT WYKONAWCZY
KOMPLEKSU BUDYNKÓW BIUROWYCH
TECHNOLOGICZNEGO PRZY UL. NIEMIERZYŃSKIEJ W SZCZECINIE

| | |
|---|---|
| spec. konstr. bet. ogr. | |
| upr. nr ZAP/OOZ/74/POOK/04 | |
| inż. Artur Urbańska | |
| SPRAWDZIŁ: | |
| mgr inż. Agnieszka Kamińska | |
| mgr inż. Anna Kozłowska | |
| OPRACOWAŁ: | |
| mgr inż. Anna Kozłowska | |
| mgr inż. Krzysztof Wilczek | |
| upr. nr ZAP/OOZ/75/POOK/04 | |
| spec. konstr. bet. ogr. | |
| PROJEKTOWAŁ: | |

KONSTRUKTOR S.C.
Krzysztof Wilczek, Artur Urbańska
70-868 Szczecin
tel. 509-644-117



## UWAGI:

6. OTULINA ZBROJENIA:
   - ŚCIANY ŻELBETOWE c = 2,0cm - PŁYTY ŻELBETOWE
   - ŚCIANY ŻELBETOWE c = 2,0cm - PŁYTA FUNDAMENTOWA/POZA GRODEM)
   - ŚCIANY ŻELBETOWE c = 2,5cm - ŚCIANY
   - ŚCIANY ŻELBETOWE c = 3,0cm - PŁYTA FUNDAMENTOWA
   - ŚCIANY ŻELBETOWE c = 5,0cm - SPÓD PŁYTY FUNDAMENTOWEJ
7. WYKAZ STALI ZBROJENIOWEJ NR 31,31G


BETON C20/25 (B25)
STAL ZBROJENIOWA:
A-III - RB500W (UB BSt500S) ODPOWIADAJĄCY WYMAGANIOM PN-EN 10080:2007
A-I - St0SX (OZNACZONO W BADANIACH PRĘTA)


