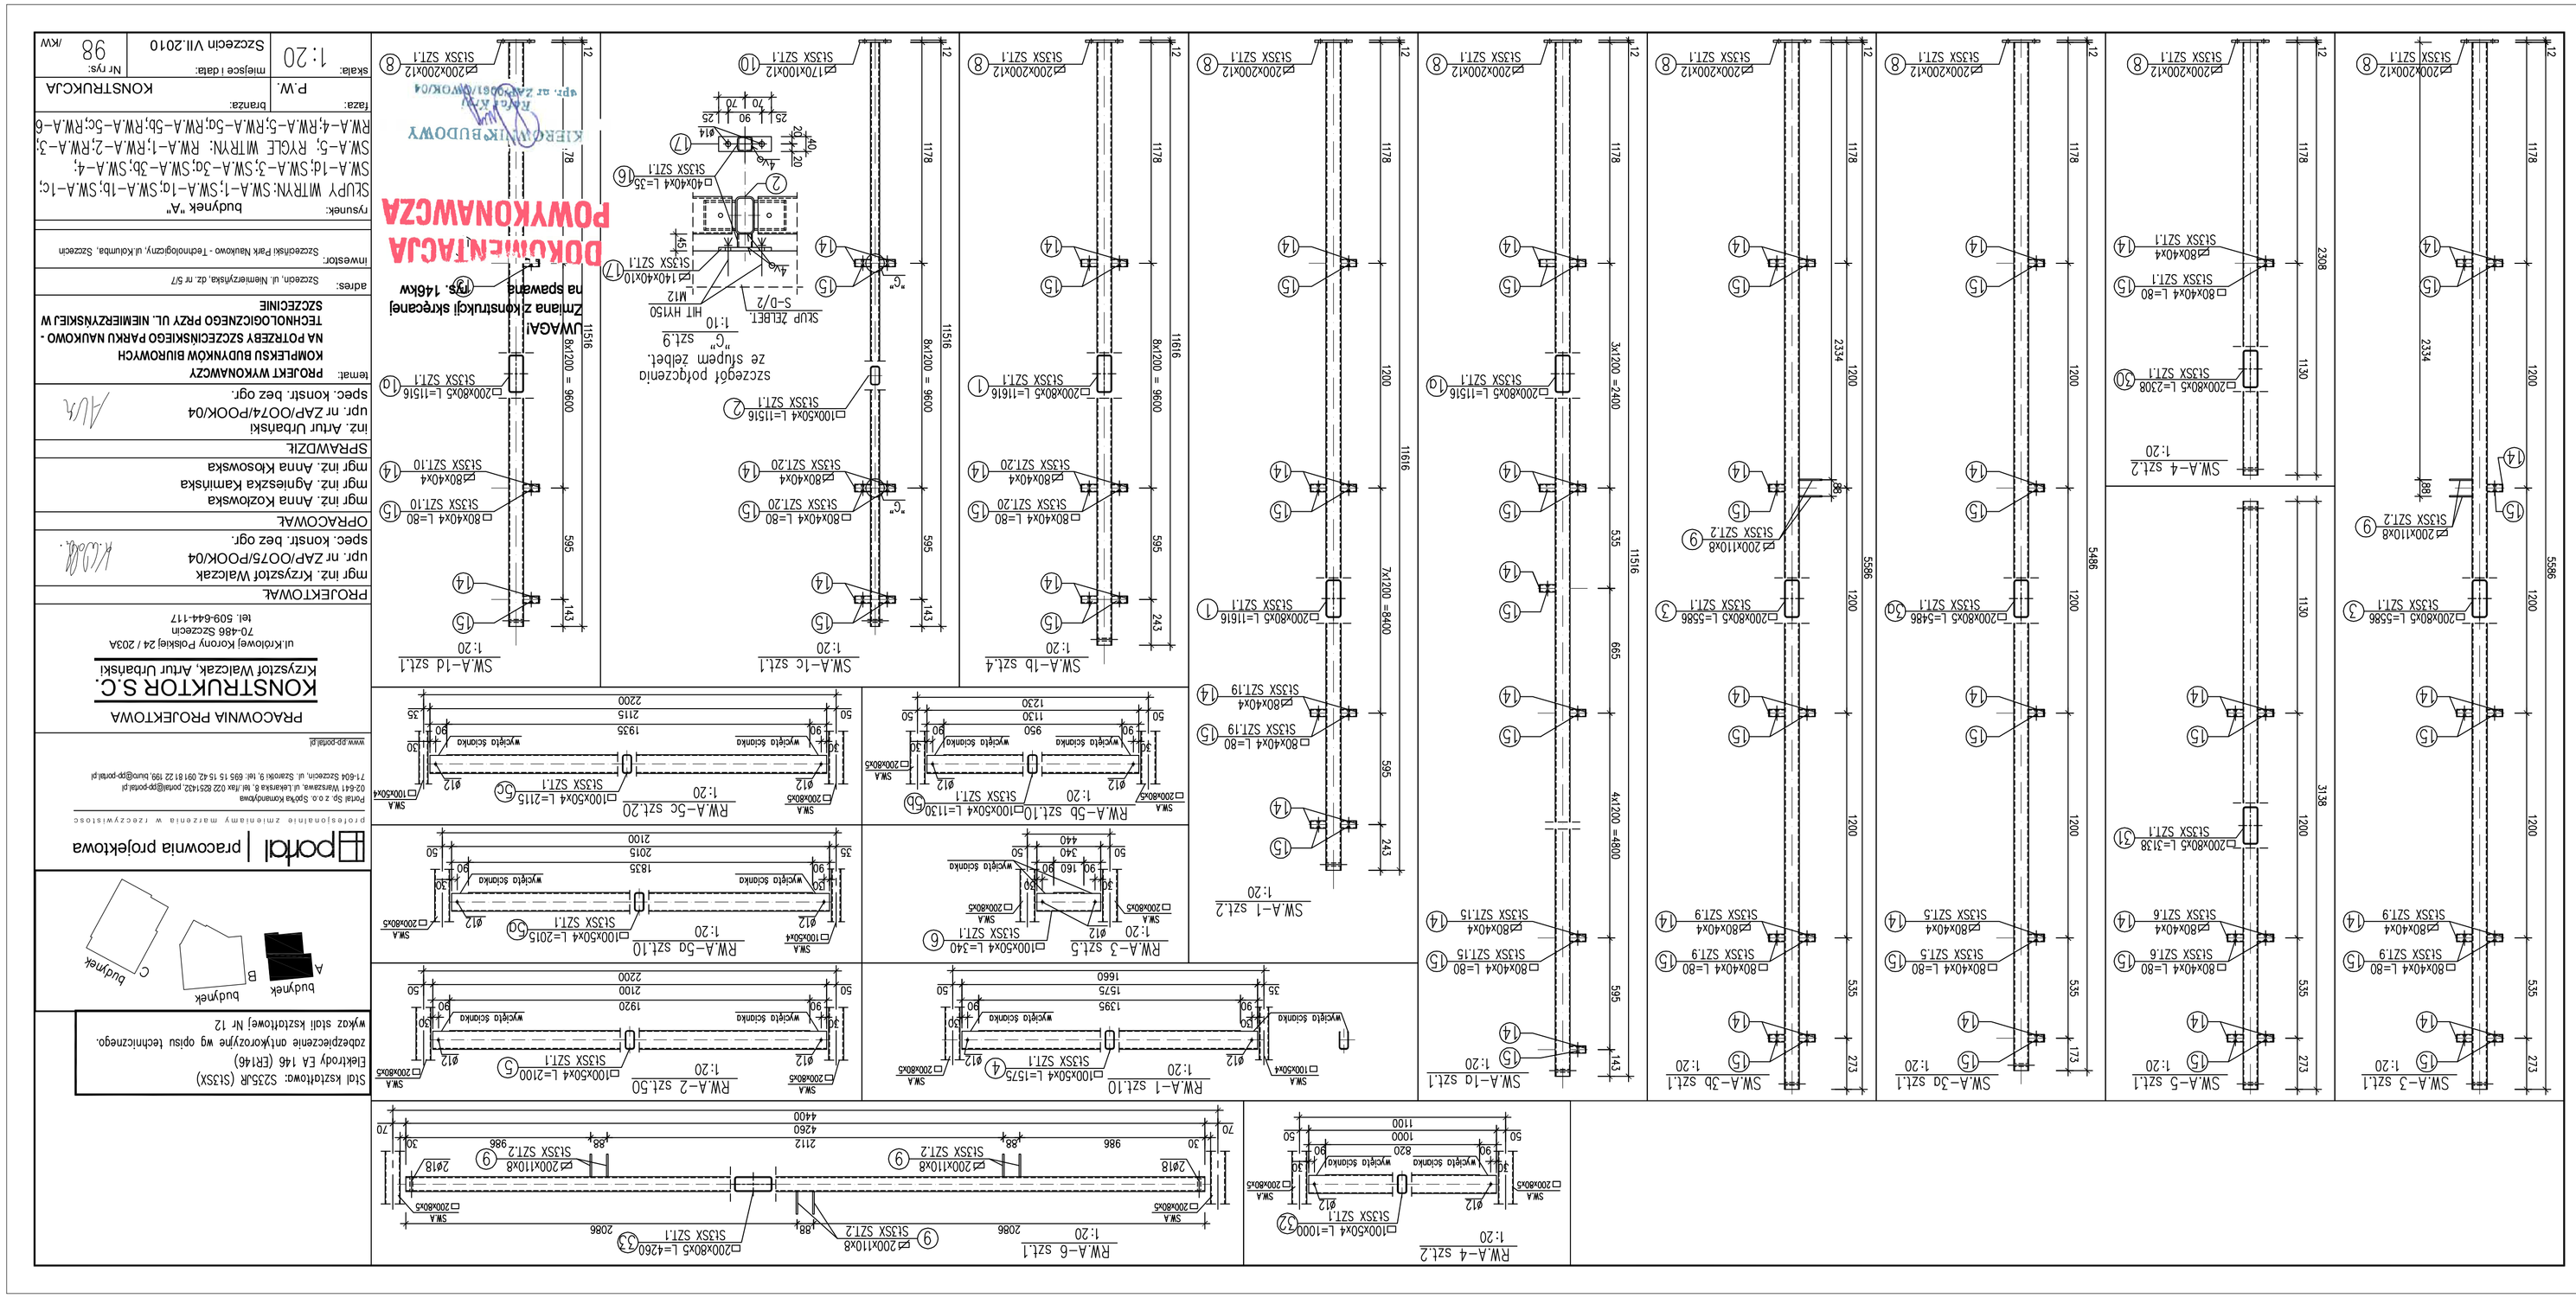
DOKUMENTACJA POWYKONAWCZA
KIEROWNIK BUDOWY
SW.A-1 sz1.2
SW.A-1b sz1.4
SW.A-1c sz1.1
SW.A-1d sz1.1
SW.A-2 sz1.50
SW.A-3 sz1.1
SW.A-3b sz1.1
SW.A-3c sz1.1
SW.A-4 sz1.2
SW.A-5 sz1.1
SW.A-6 sz1.1
RW.A-1 sz1.10
RW.A-3 sz1.5
RW.A-4 sz1.2
RW.A-5b sz1.10
RW.A-5c sz1.20
RW.A-5d sz1.10
RW.A-6 sz1.1
1:20
1:10
S1SX SZ1.1
S1SX SZ1.2
S1SX SZ1.10
S1SX SZ1.15
S1SX SZ1.19
S1SX SZ1.20
S1SX SZ1.9
S1SX SZ1.5
S1SX SZ1.6
S1SX SZ1.7
S1SX SZ1.8
S1SX SZ1.9
S1SX SZ1.10
S1SX SZ1.12
S1SX SZ1.15
S1SX SZ1.19
S1SX SZ1.20
