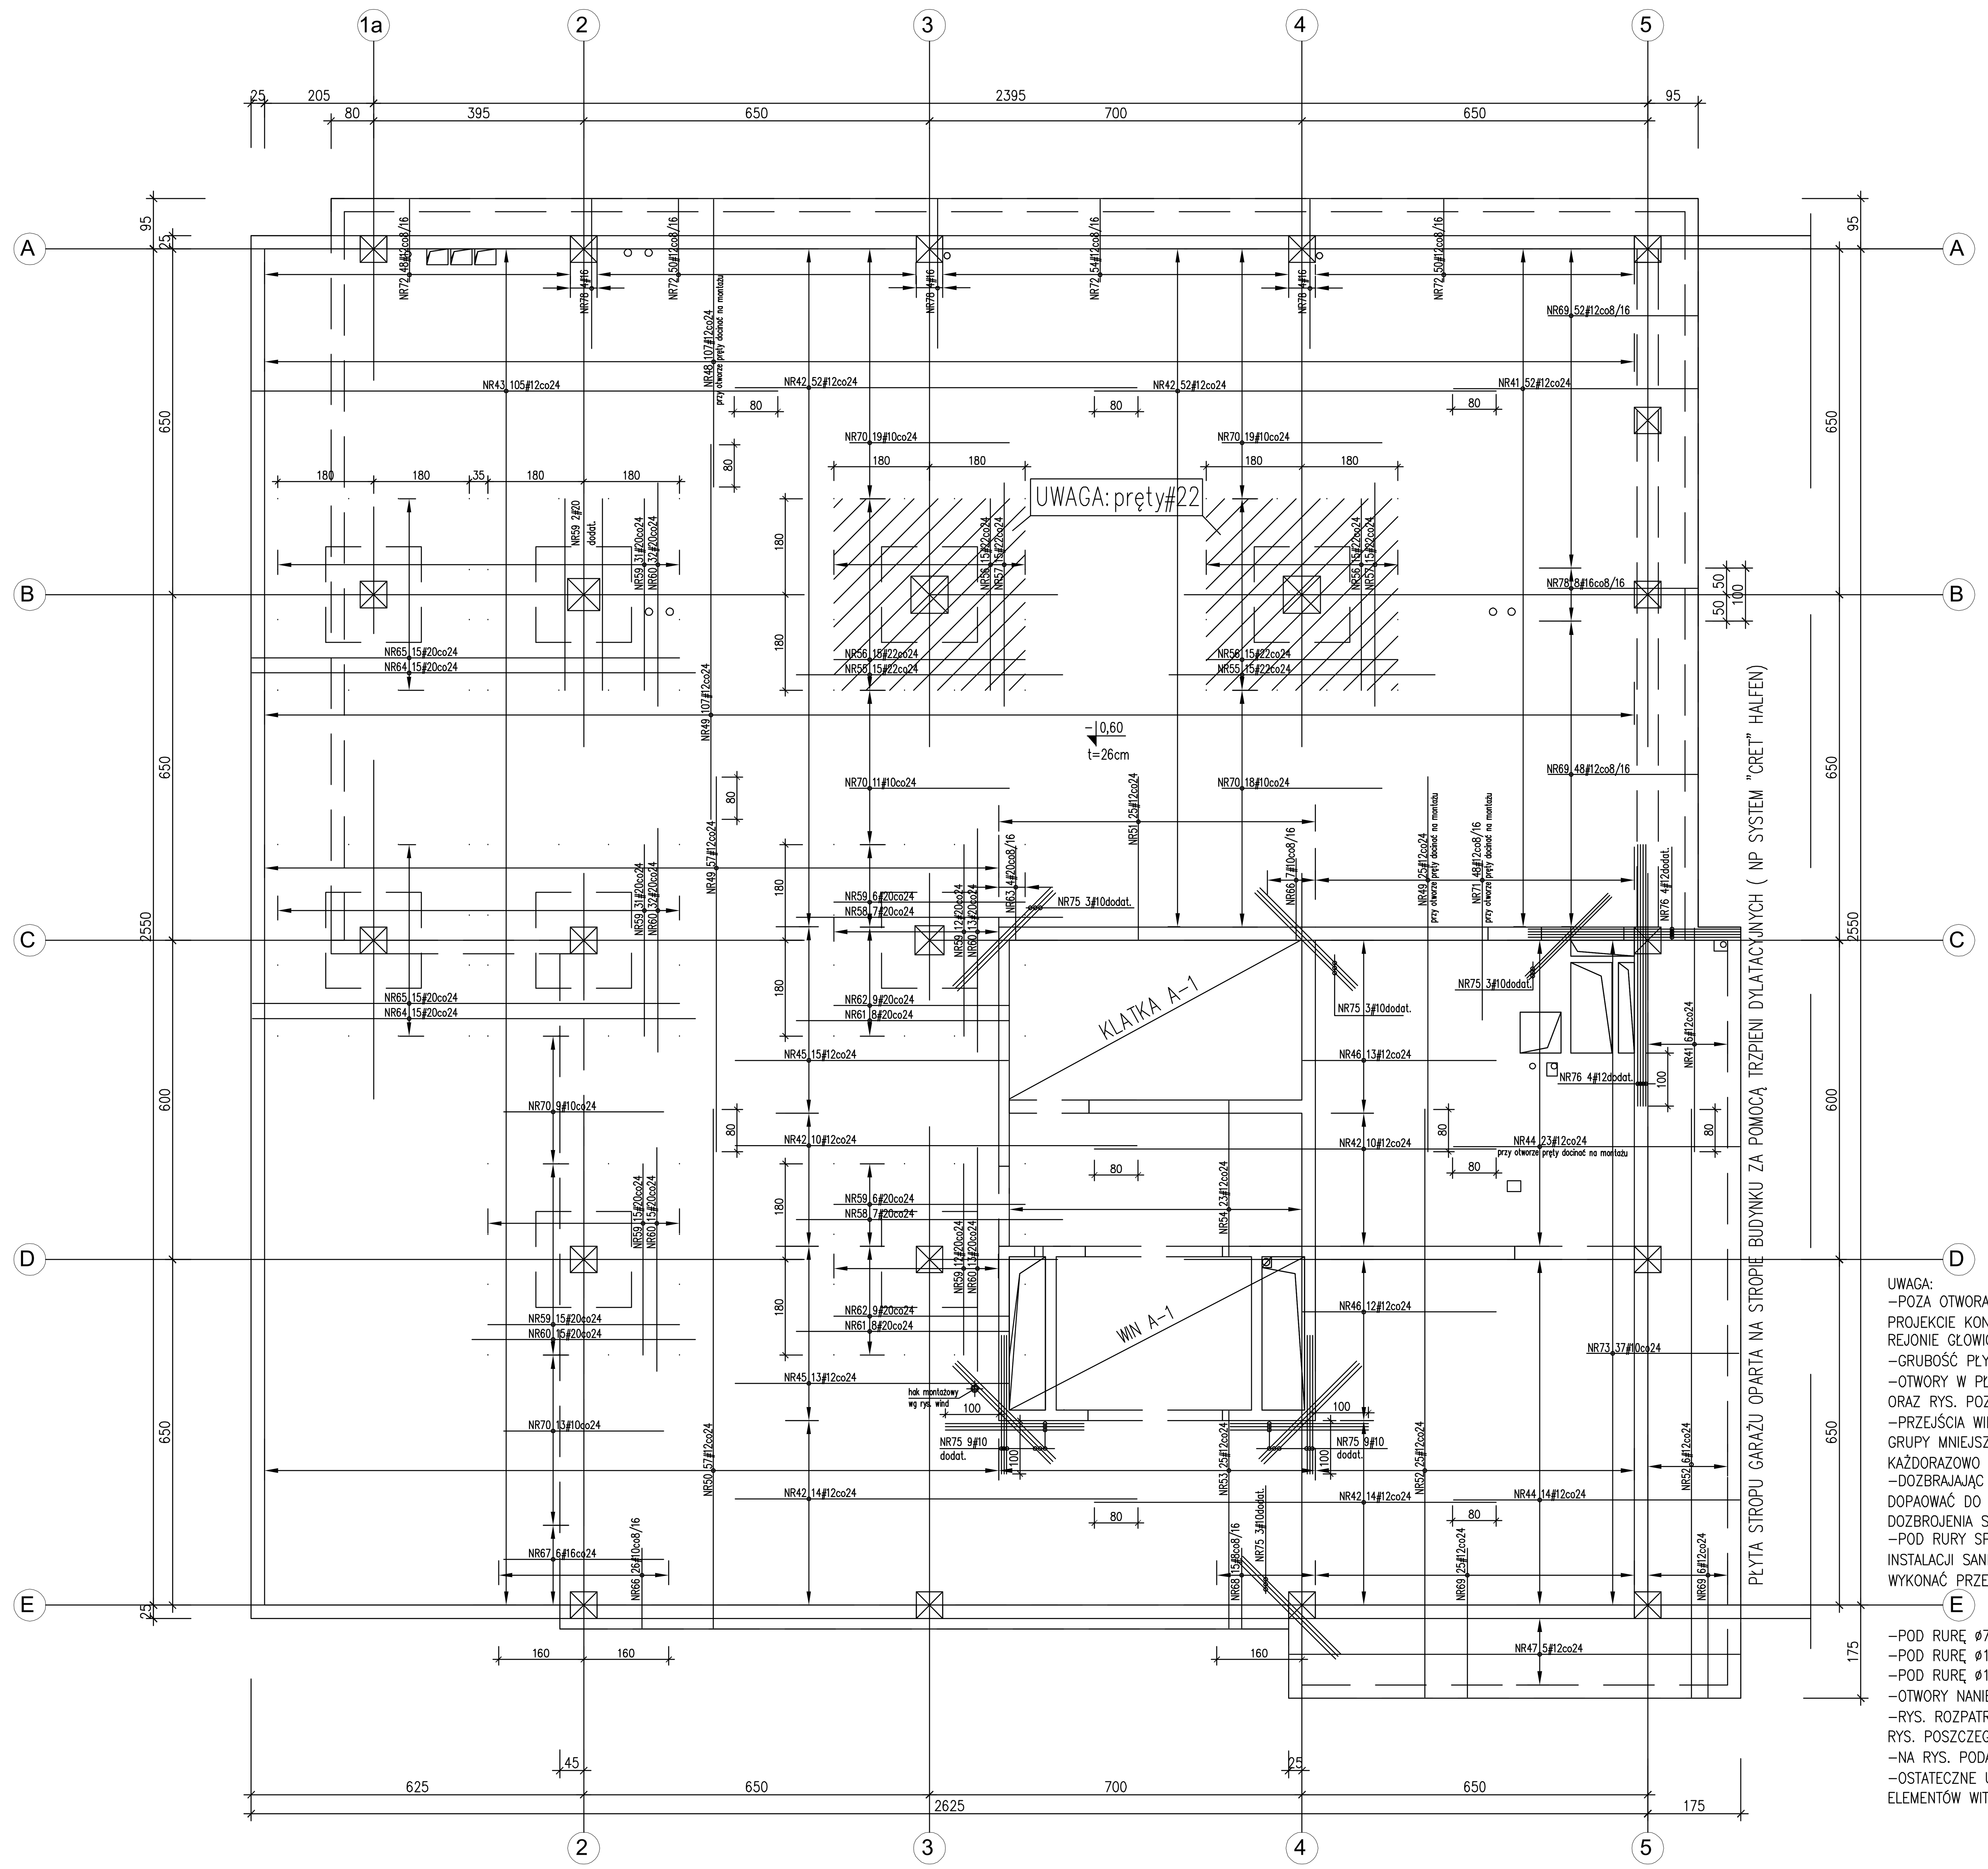

PŁYTA STROPU GARAŻU OPARTA NA STROPIE BUDYNKU ZA POMOCĄ TRZPIENI DYLATACYJNYCH (NP SYSTEM "CRET" HALFEN)

WYKAZ PRĘTÓW:

Nr	Pręt	L	szt.
NR41	#12 (A-IIIN)	L=502	szt.58
NR42	#12 (A-IIIN)	L=755	szt.152
NR43	#12 (A-IIIN)	L=1032	szt.105
NR44	#12 (A-IIIN)	L=582	szt.37
NR45	#12 (A-IIIN)	L=557	szt.28
NR46	#12 (A-IIIN)	L=407	szt.25
NR47	#12 (A-IIIN)	L=929	szt.5
NR48	#12 (A-IIIN)	L=655	szt.107
NR49	#12 (A-IIIN)	L=705	szt.189
NR50	#12 (A-IIIN)	L=1040	szt.57
NR51	#12 (A-IIIN)	L=347	szt.25
NR52	#12 (A-IIIN)	L=1147	szt.31
NR53	#12 (A-IIIN)	L=470	szt.25
NR54	#12 (A-IIIN)	L=374	szt.23
NR55	#22 (A-IIIN)	L=500	szt.30
NR56	#22 (A-IIIN)	L=360	szt.60
NR57	#22 (A-IIIN)	L=420	szt.30
NR58	#20 (A-IIIN)	L=500	szt.14
NR59	#20 (A-IIIN)	L=360	szt.128
NR60	#20 (A-IIIN)	L=420	szt.120
NR61	#20 (A-IIIN)	L=400	szt.16
NR62	#20 (A-IIIN)	L=330	szt.18
NR63	#20 (A-IIIN)	L=180	szt.4
NR64	#20 (A-IIIN)	L=835	szt.30
NR65	#20 (A-IIIN)	L=805	szt.30
NR66	#10 (A-IIIN)	L=215	szt.33
NR67	#16 (A-IIIN)	L=300	szt.6
NR68	#8 (A-IIIN)	L=215	szt.15
NR69	#12 (A-IIIN)	L=322	szt.131
NR70	#10 (A-IIIN)	L=300	szt.99
NR71	#12 (A-IIIN)	L=300	szt.48
NR72	#12 (A-IIIN)	L=197	szt.202
NR73	#10 (A-IIIN)	L=327	szt.37
NR75	#10 (A-IIIN)	L=260	szt.30
NR76	#10 (A-IIIN)	Lc=39,30[mb]	
NR78	#16 (A-IIIN)	L=322	szt.20

UWAGA:
-POZA OTWORAMI I PRZEPUSTAMI OZNACZONYMI NA PROJEKCIE KONSTR. ZABRANIA SIĘ WYKONANIA PRZEJŚĆ W REJONIE GŁOWIC SŁUPOWYCH
-GRUBOŚĆ PŁYTY – 26cm
-OTWORY W PŁYCIE SPRAWDZIĆ Z RYS. ZESTAWIENIOWYMI ORAZ RYS. POZOSTAŁYCH BRANŻ
-PRZEJŚCIA WIĘKSZYCH GABARYTÓW NIŻ ø160mm LUB GRUPY MNIEJSZYCH OTWORÓW [illegible] KAŻDORAZOWO UZGODNIĆ [illegible]
-DOZBRAJAJĄC PŁYTĘ [illegible] DOPAOWAĆ DO GABARYTÓW [illegible] DOZBROJENIA STROPU WOKÓŁ OTWORU W STROPIE"
-POD RURY SPUSTOWE PRZEWIDZIANE W PROJEKCIE INSTALACJI SANITARNYCH W STROPACH OSADZIĆ (LUB WYKONAĆ PRZEWIERTY):
-POD RURĘ ø75 OTWÓR ø100
-POD RURĘ ø110 OTWÓR ø150
-POD RURĘ ø160 OTWÓR ø200
-OTWORY NANIEŚĆ WG PROJEKTÓW BRANŻOWYCH
-RYS. ROZPATRYWAĆ ŁĄCZNIE [illegible] ORAZ RYS. POSZCZEGÓLNYCH ELEMENTÓW
-NA RYS. PODANO MIN. WARTŚCI ZAKŁADÓW [illegible] SIATKI
-OSTATECZNE USYTUOWANIE ŚCIAN WYPEŁNIAJĄCYCH ORAZ ELEMENTÓW WITRYN WG P.T.ARCH.

DOKUMENTACJA POWYKONAWCZA
WYKONANO ZGODNIE Z PROJEKTEM ~~I NANIESIONYMI ZMIANAMI~~
KIEROWNIK BUDOWY

BETON C30/37W8 (B37W8)
Stal zbrojeniowa:
A-IIIN – RB500W (lub BSt500S) (oznaczono: "# średnica pręta")
A-I – St3SX (oznaczono: "ø średnica pręta")
A-0 – St0S (oznaczono: "ø średnica pręta")
grubość otulenia: c_{nom1}=4,0cm – słupy
grubość otulenia: c_{nom2}=2,5cm – ściany
grubość otulenia: c_{nom3}=2,0cm – płyta żelbetowa
grubość otulenia: c_{nom3}=3,0cm – podciągi, wieńce
Wykaz stali zbrojeniowej Nr 45

budynek A, budynek B, budynek C

portal | pracownia projektowa
profesjonalnie zmieniamy marzenia w rzeczywistość

Portal Sp. z o.o. Spółka Komandytowa
02-641 Warszawa, ul.Lekarska 8, tel./fax 022 8251432, portal@pp-portal.pl
71-604 Szczecin, ul. Szarotki 9, tel: 695 15 15 42, 091 81 22 199, biuro@pp-portal.pl
www.pp-portal.pl

PRACOWNIA PROJEKTOWA
KONSTRUKTOR S.C.
Krzysztof Walczak, Artur Urbański
ul.Królowej Korony Polskiej 24 / 203A
70-486 Szczecin
tel. 509-644-117

PROJEKTOWAŁ	mgr inż. Krzysztof Walczak upr. nr ZAP/OO75/POOK/04 spec. konstr. bez ogr.
OPRACOWAŁ	mgr inż. Anna Kozłowska mgr inż. Agnieszka Kamińska mgr inż. Anna Kłosowska
SPRAWDZIŁ	inż. Artur Urbański upr. nr ZAP/OO74/POOK/04 spec. konstr. bez ogr.
temat:	PROJEKT WYKONAWCZY KOMPLEKSU BUDYNKÓW BIUROWYCH NA POTRZEBY SZCZECIŃSKIEGO PARKU NAUKOWO - TECHNOLOGICZNEGO PRZY UL. NIEMIERZYŃSKIEJ W SZCZECINIE
adres:	Szczecin, ul. Niemierzyńska, dz. nr 5/7
inwestor:	Szczeciński Park Naukowo - Technologiczny, ul.Kolumba, Szczecin
rysunek:	budynek "A" ZBROJENIE STROPU NAD GARAŻEM –ZBROJENIE GÓRNE
faza:	P.W.
branża:	KONSTRUKCJA
skala:	1:75
miejsce i data:	Szczecin VII.2010
Nr rys:	86 /KW