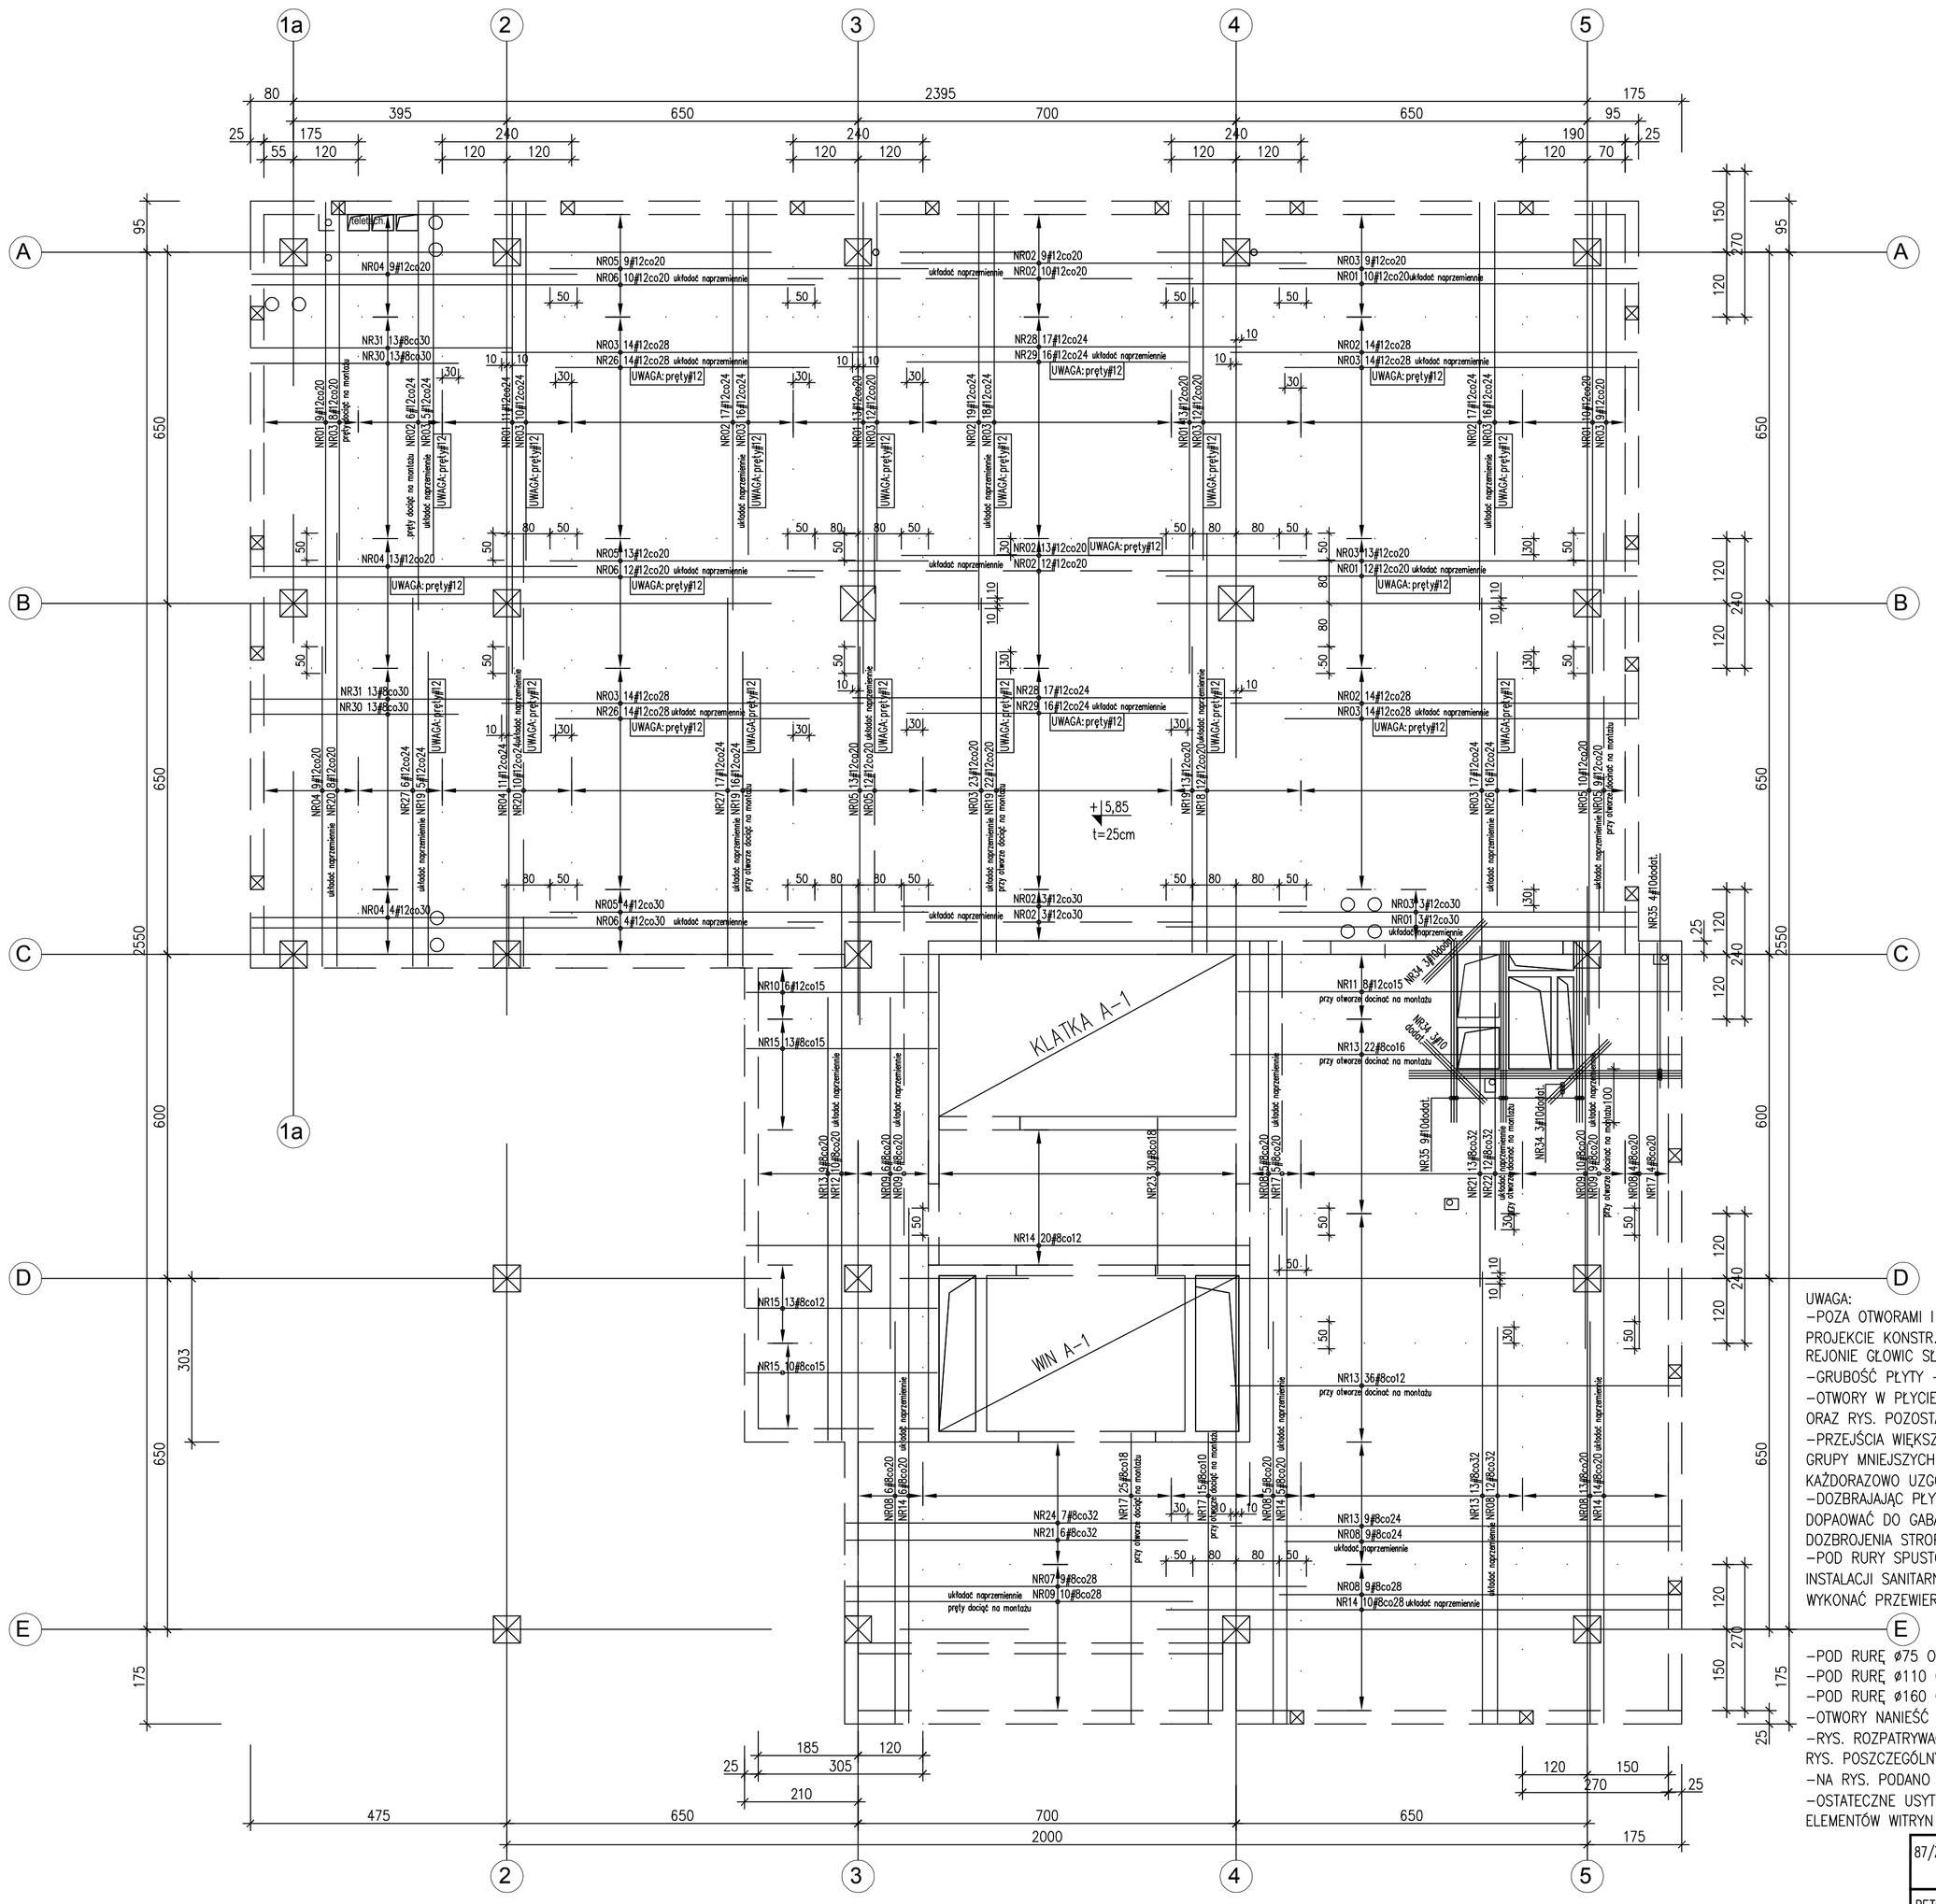

WYKAZ PRĘTÓW:

NR01 ø12 (A-IIIN) L=875 szt.81	NR17 ø8 (A-IIIN) L=545 szt.49
NR02 ø12 (A-IIIN) L=755 szt.137	NR18 ø12 (A-IIIN) L=780 szt.12
NR03 ø12 (A-IIIN) L=670 szt.227	NR19 ø12 (A-IIIN) L=580 szt.56
NR04 ø12 (A-IIIN) L=605 szt.46	NR20 ø12 (A-IIIN) L=805 szt.18
NR05 ø12 (A-IIIN) L=700 szt.70	NR21 ø8 (A-IIIN) L=635 szt.19
NR06 ø12 (A-IIIN) L=1045 szt.26	NR22 ø8 (A-IIIN) L=420 szt.12
NR07 ø8 (A-IIIN) L=875 szt.9	NR23 ø8 (A-IIIN) L=290 szt.30
NR08 ø8 (A-IIIN) L=755 szt.63	NR24 ø8 (A-IIIN) L=730 szt.7
NR09 ø8 (A-IIIN) L=670 szt.41	NR26 ø12 (A-IIIN) L=470 szt.44
NR10 ø12 (A-IIIN) L=355 szt.6	NR27 ø12 (A-IIIN) L=685 szt.23
NR11 ø12 (A-IIIN) L=835 szt.8	NR28 ø12 (A-IIIN) L=730 szt.34
NR12 ø8 (A-IIIN) L=1045 szt.10	NR29 ø12 (A-IIIN) L=525 szt.32
NR13 ø8 (A-IIIN) L=835 szt.89	NR30 ø8 (A-IIIN) L=385 szt.26
NR14 ø8 (A-IIIN) L=955 szt.55	NR31 ø8 (A-IIIN) L=485 szt.26
NR15 ø8 (A-IIIN) L=355 szt.36	NR34 ø10 (A-IIIN) L=160 szt.9
	NR35 ø10 (A-IIIN) Lc=52,90[mb]

GS-1/2 SZT.12/4
ZBROJENIE KOSZOWE
SKALA 1:25

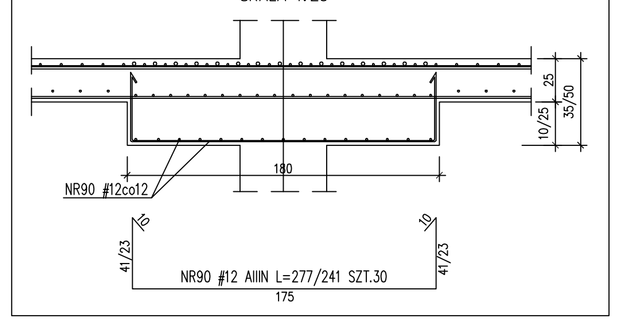

UWAGA:
-POZA OTWORAMI I PRZEPUSTAMI OZNACZONYMI NA PROJEKCIE KONSTR. ZABRANIA SIĘ WYKONANIA PRZEJŚĆ W REJONIE GŁOWIC SŁUPÓWYCH
-GRUBOŚĆ PŁYTY – 25cm
-OTWORY W PŁYCIE SPRAWDZIĆ Z RYS. ZESTAWIENIOWYMI ORAZ RYS. POZOSTAŁYCH BRANŻ
-PRZEJŚCIA WIĘKSZYCH GABARYTÓW NIŻ ø160mm LUB GRUPY MNIEJSZYCH OTWORÓW NIE OPISANYCH NA RYS. KAŻDORAZOWO UZGODNIĆ Z PROJEKTANTEM KONSTRUKCJI
-DOZBRAJAJĄC PŁYTĘ PRZY OTWORACH NIE NALEŻY DOPAOWAĆ DO GABARYTÓW OTWORU WG DETALU: SCHEMAT DOZBROJENIA STROPU WOKÓŁ OTWORÓW
-POD RURY SPUSTOWE PRZEWIDZIANE W PROJEKCIE INSTALACJI SANITARNYCH W STROPACH OSADZIĆ (LUB WYKONAĆ PRZEWIERTY):
-POD RURĘ ø75 OTWÓR ø125
-POD RURĘ ø110 OTWÓR ø160
-POD RURĘ ø160 OTWÓR ø200
-OTWORY NANIEŚĆ WG PROJEKTÓW BRANŻOWYCH
-RYS. ROZPATRYWAĆ ŁĄCZNIE Z RYS. ZESTAWIENIOWYMI ORAZ RYS. POSZCZEGÓLNYCH ELEMENTÓW
-NA RYS. PODANO MIN. WARTOŚCI ZAKŁADÓW PRĘTÓW SIATKI
-OSTATECZNE USYTUOWANIE ŚCIAN WYKONAĆ NA PODSTAWIE ORAZ ELEMENTÓW WITRYN WG P.T.ARCH.

DOKUMENTACJA POWYKONAWCZA

WYKONANO ZGODNIE Z PROJEKTEM I NANIESIONYMI ZMIANAMI

87/Z1 -2012.05- DODANO SZACHT WENTYLAC. PRZY OSI C (POMIĘDZY 4-5)

BETON C25/30 (B30)
Stal zbrojeniowa:
A-IIIN – RB500W (lub BSt500S) (oznczono: "ø średnica pręta")
A-I – St3SX (oznczono: "ø średnica pręta")
A-0 – St0S (oznczono: "ø średnica pręta")
grubość otulenia: c_{nom}=4,0cm – słupy
grubość otulenia: c_{nom}=2,5cm – ściany
grubość otulenia: c_{nom}=2,0cm – płyta żelbetowa
grubość otulenia: c_{nom}=3,0cm – podciągi, wieńce
Wykaz stali zbrojeniowej Nr 46

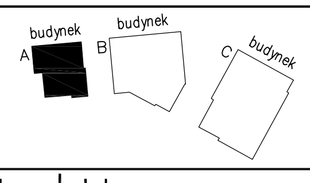

portal | pracownia projektowa
profesjonalnie zmieniamy marzenia w rzeczywistosc
Portal Sp. z o.o. Spółka Komandytowa
02-641 Warszawa, ul. Lekarska 8, tel./fax 022 8251432, portal@pp-portal.pl
71-604 Szczecin, ul. Szarotki 9, tel: 695 15 15 42, 091 81 22 199, biuro@pp-portal.pl
www.pp-portal.pl

PRACOWNIA PROJEKTOWA
KONSTRUKTOR S.C.
Krzysztof Walczak, Artur Urbański
ul.Królowej Korony Polskiej 24 / 203A
70-486 Szczecin
tel. 509-644-117

PROJEKTOWAŁ
mgr inż. Krzysztof Walczak
upr. nr ZAP/OO75/POOK/04
spec. konstr. bez ogr.

OPRACOWAŁ
mgr inż. Anna Kozłowska
mgr inż. Agnieszka Kamińska
mgr inż. Anna Kłosowska

SPRAWDZIŁ
inż. Artur Urbański
upr. nr ZAP/OO74/POOK/04
spec. konstr. bez ogr.

temat: **PROJEKT WYKONAWCZY KOMPLEKSU BUDYNKÓW BIUROWYCH NA POTRZEBY SZCZECIŃSKIEGO PARKU NAUKOWO - TECHNOLOGICZNEGO PRZY UL. NIEMIERZYŃSKIEJ W SZCZECINIE**

adres: Szczecin, ul. Niemierzyńska, dz. nr 5/7

inwestor: Szczeciński Park Naukowo - Technologiczny, ul.Kolumba, Szczecin

rysunek: budynek "A"

ZBROJENIE STROPU NAD PARTEREM
-ZBROJENIE DOLNE

faza:	branża:	
P.W.	KONSTRUKCJA	
skala: 1:75	miejsce i data: Szczecin ~~VII.2010~~ V 2012	Nr rys: 87/Z1/KW