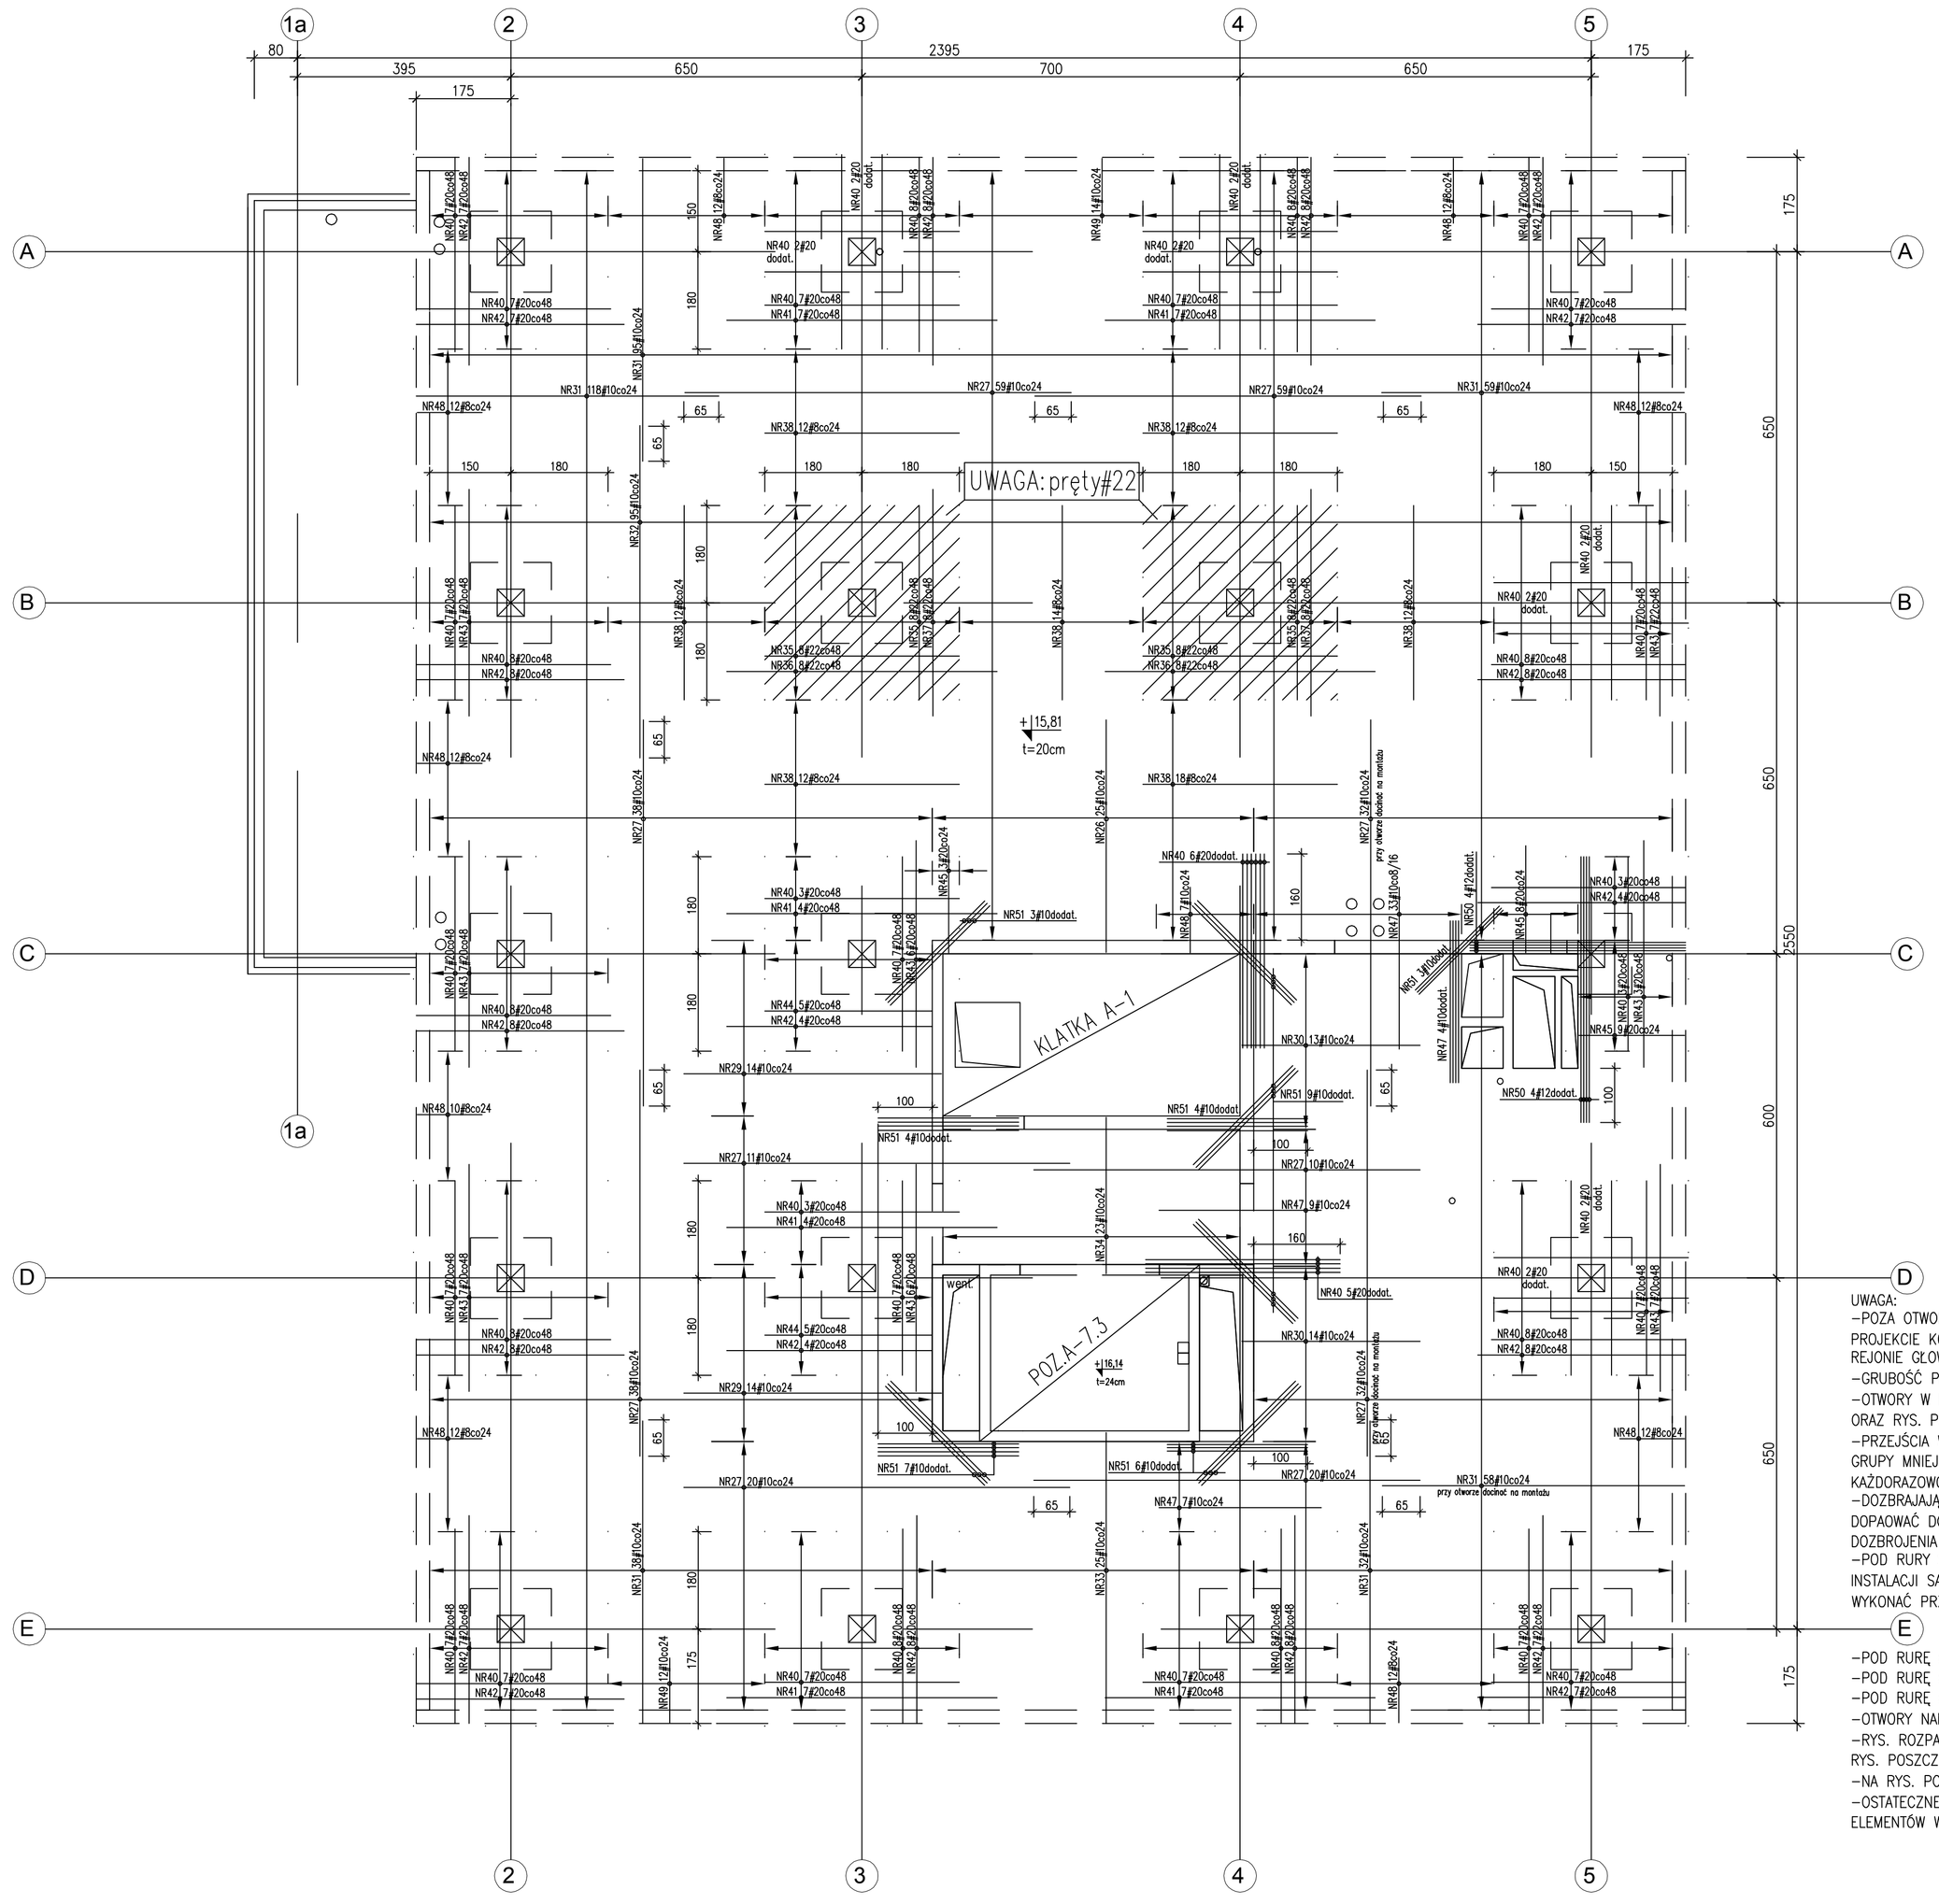

WYKAZ PRĘTÓW:

NR26 ⌀10 (A-IIIN) L=466 szt.25
16 / 20 / 430

NR27 ⌀10 (A-IIIN) L=715 szt.319

NR29 ⌀10 (A-IIIN) L=516 szt.28
16 / 20 / 480

NR30 ⌀10 (A-IIIN) L=366 szt.27
16 / 20 / 330

NR31 ⌀10 (A-IIIN) L=610 szt.400
50 / 560

NR32 ⌀10 (A-IIIN) L=615 szt.95

NR33 ⌀10 (A-IIIN) L=622 szt.25
50 / 540 / 20 / 16

NR34 ⌀10 (A-IIIN) L=362 szt.23
16 / 20 / 290 / 20 / 16

NR35 ⌀22 (A-IIIN) L=360 szt.32

NR36 ⌀22 (A-IIIN) L=500 szt.16

NR37 ⌀22 (A-IIIN) L=420 szt.16

NR38 ⌀8 (A-IIIN) L=360 szt.92

NR40 ⌀20 (A-IIIN) L=360 szt.244

NR41 ⌀20 (A-IIIN) L=500 szt.36

NR42 ⌀20 (A-IIIN) L=385 szt.132

NR43 ⌀20 (A-IIIN) L=420 szt.50

NR44 ⌀20 (A-IIIN) L=310 szt.10

NR45 ⌀20 (A-IIIN) L=195 szt.20

NR47 ⌀10 (A-IIIN) L=300 szt.53

NR48 ⌀8 (A-IIIN) L=170 szt.101
50 / 120

NR49 ⌀10 (A-IIIN) L=170 szt.26
50 / 120

NR50 ⌀12 (A-IIIN) Lc=37,40[mb]

NR51 ⌀10 (A-IIIN) L=260 szt.36

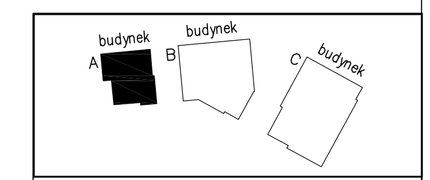

UWAGA:
–POZA OTWORAMI I PRZEPUSTAMI OZNACZONYMI NA PROJEKCIE KONSTR. ZABRANIA SIĘ WYKONANIA PRZEJŚĆ W REJONIE GŁOWIC SŁUPOWYCH
–GRUBOŚĆ PŁYTY – 20cm
–OTWORY W PŁYCIE SPRAWDZIĆ Z RYS. ZESTAWIENIOWYMI ORAZ RYS. POZOSTAŁYCH BRANŻ
–PRZEJŚCIA WIĘKSZYCH GABARYTÓW NIŻ ⌀160mm LUB GRUPY MNIEJSZYCH OTWORÓW NIE OPISANYCH NA RYS. KAŻDORAZOWO UZGODNIĆ Z P.
–DOZBRAJAJĄC PŁYTĘ PRZY C
DOPAOWAĆ DO GABARYTÓW O
DOZBROJENIA STROPU WOKÓŁ C
–POD RURY SPUSTOWE PRZEWIDZIANE W PROJEKCIE INSTALACJI SANITARNYCH W STROPACH OSADZIĆ (LUB WYKONAĆ PRZEWIERTY):
–POD RURĘ ⌀75 OTWÓR ⌀125
–POD RURĘ ⌀110 OTWÓR ⌀:
–POD RURĘ ⌀160 OTWÓR ⌀200
–OTWORY NANIEŚĆ WG PROJEKTÓW BRANŻOWYCH
–RYS. ROZPATRYWAĆ ŁĄCZNIE Z RYS. ZESTAWIENIOWYMI ORAZ RYS. POSZCZEGÓLNYCH ELEMENTÓ
–NA RYS. PODANO MIN. WARTŚCI ZAKŁA
–OSTATECZNE USYTUOWANIE ŚCIAN, WYPEŁ
ELEMENTÓW WITRYN WG P.T.ARCH.

DOKUMENTACJA POWYKONAWCZA
WYKONANO ZGODNIE Z PROJEKTEM Z NANIESIONYMI ZMIANAMI
KIEROWNIK BUDOWY
data i podpis zamawiającego

92/Z1 –2012.05– DODANO SZACHT WENTYLAC. PRZY OSI C (POMIĘDZY 4–5)

BETON C20/25 (B25)
Stal zbrojeniowa:
A–IIIN – RB500W (lub BSt500S) (oznczona: "⌀ średnica pręta")
A–I – St3SX (oznczona: "⌀ średnica pręta")
A–0 – St0S (oznczona: "⌀ średnica pręta")
grubość otulenia: c_{nom}=4,0cm – słupy
grubość otulenia: c_{nom}=2,5cm – ściany
grubość otulenia: c_{nom}=2,0cm – płyta żelbetowa
grubość otulenia: c_{nom}=3,0cm – podciągi, wieńce
Wykaz stali zbrojeniowej Nr 51

portal | pracownia projektowa
profesjonalnie zmieniamy marzenia w rzeczywistosc

Portal Sp. z o.o. Spółka Komandytowa
02-641 Warszawa, ul.Lekarska 8, tel./fax 022 8251432, portal@pp-portal.pl
71-604 Szczecin, ul. Szarotki 9, tel: 695 15 15 42, 091 81 22 199, biuro@pp-portal.pl
www.pp-portal.pl

PRACOWNIA PROJEKTOWA
KONSTRUKTOR S.C.
Krzysztof Walczak, Artur Urbański
ul.Królowej Korony Polskiej 24 / 203A
70-486 Szczecin
tel. 509-644-117

PROJEKTOWAŁ
mgr inż. Krzysztof Walczak
upr. nr ZAP/OO75/POOK/04
spec. konstr. bez ogr.

OPRACOWAŁ
mgr inż. Anna Kozłowska
mgr inż. Agnieszka Kamińska
mgr inż. Anna Kłosowska

SPRAWDZIŁ
inż. Artur Urbański
upr. nr ZAP/OO74/POOK/04
spec. konstr. bez ogr.

temat: **PROJEKT WYKONAWCZY KOMPLEKSU BUDYNKÓW BIUROWYCH NA POTRZEBY SZCZECIŃSKIEGO PARKU NAUKOWO - TECHNOLOGICZNEGO PRZY UL. NIEMIERZYŃSKIEJ W SZCZECINIE**

adres: Szczecin, ul. Niemierzyńska, dz. nr 5/7

inwestor: Szczeciński Park Naukowo - Technologiczny, ul.Kolumba, Szczecin

rysunek: budynek "A"

ZBROJENIE STROPU NAD II PIĘTREM
–ZBROJENIE GÓRNE

faza:	branża:	
P.W.	KONSTRUKCJA	
skala: 1:75	miejsce i data: Szczecin ~~VII.2010~~ V.2012	Nr rys: 92/Z1/KW