UWAGA:
–POZA OTWORAMI I PRZEPUSTAMI OZNACZONYMI NA PROJEKCIE KONSTR. ZABRANIA SIĘ WYKONYWANIA PRZEJŚĆ W RDZENIU CCWIC ŻELBETOWYCH
–ORUBOŚĆ PŁYTY – 28cm
–OTWORY W PŁYCIE SPRAWDZIĆ Z RYS. ZESTAWIENIOWYMI ORAZ RYS.
–PRZEJŚCIA MIĘDZYFAZOWE GABARYTOWE NIŻ Ø160mm LUB GRUPY MNIEJSZYCH
POZOSTAŁYCH BRAKŲ
OTWORÓW NIE OPISANYCH NA RYS. KAŻDORAZOWO UZGODNIĆ Z PROJEKTANTEM KONSTRUKCJI.
–DOZBRAJANIE PŁYTĘ PRZY OTWORACH PIĘTY ZGODNIE DOPASOWAĆ DO GABARYTÓW OTWORU WG DETALU "SCHEMAT DOZBROJENIA STROPU WOKÓŁ OTWORU W STROPIE"
–PRZY SPUSTOWE PRZEWIDZIANE W PROJEKCIE INSTALACJI SANITARNYCH W STROPACH OSADZIĆ (LUB WYKONAĆ PRZEWIERTY):
–PODŁUŻNE Ø75 OTWÓR Ø125
–PODŁUŻNE Ø110 OTWÓR Ø150
–PODŁUŻNE Ø160 OTWÓR Ø200
–OTWORY NANIEŚĆ WG PROJEKTÓW BRANŻOWYCH
–PRZY ROZPATRYWANIU ZAŁĄCZNIĘ Z RYS. ZESTAWIENIOWYMI ORAZ RYS. POSZCZEGÓLNYCH ELEMENTÓW
–NA RYS. PODANO MIN. MARTĘSI ZAKŁADU PRĘTÓW SIATKI
–OSTATECZNE USTALOWANIE ŚCIAN WYPEŁNIAJĄCYCH ORAZ ELEMENTÓW MIĘDZY NIMI PATRZ RYS. ARCH.

WYKAZ PRĘTÓW

NR41 Ø12 (A-IIIN) L=924 szt.180
NR42 Ø12 (A-IIIN) L=580 szt.19
NR43 Ø12 (A-IIIN) L=397 szt.67
NR44 Ø12 (A-IIIN) Lc=665,90[mb]
NR45 Ø12 (A-IIIN) Lc=252,50[mb]
NR46 Ø12 (A-IIIN) L=1059 szt.132
NR47 Ø12 (A-IIIN) L=705 szt.92
NR48 Ø12 (A-IIIN) L=680 szt.92
NR49 Ø12 (A-IIIN) Lc=238,50[mb]
NR50 Ø12 (A-IIIN) Lc=163,40[mb]
NR51 Ø12 (A-IIIN) L=650 szt.84
NR52 Ø22 (A-IIIN) L=420 szt.265
NR53 Ø22 (A-IIIN) L=360 szt.193
NR54 Ø22 (A-IIIN) L=770 szt.21
NR55 Ø22 (A-IIIN) L=710 szt.21
NR56 Ø22 (A-IIIN) L=565 szt.29
NR57 Ø22 (A-IIIN) L=505 szt.30
NR58 Ø6 (A-IIIN) L=300 szt.10
NR59 Ø25 (A-IIIN) L=420 szt.30
NR60 Ø25 (A-IIIN) L=360 szt.30

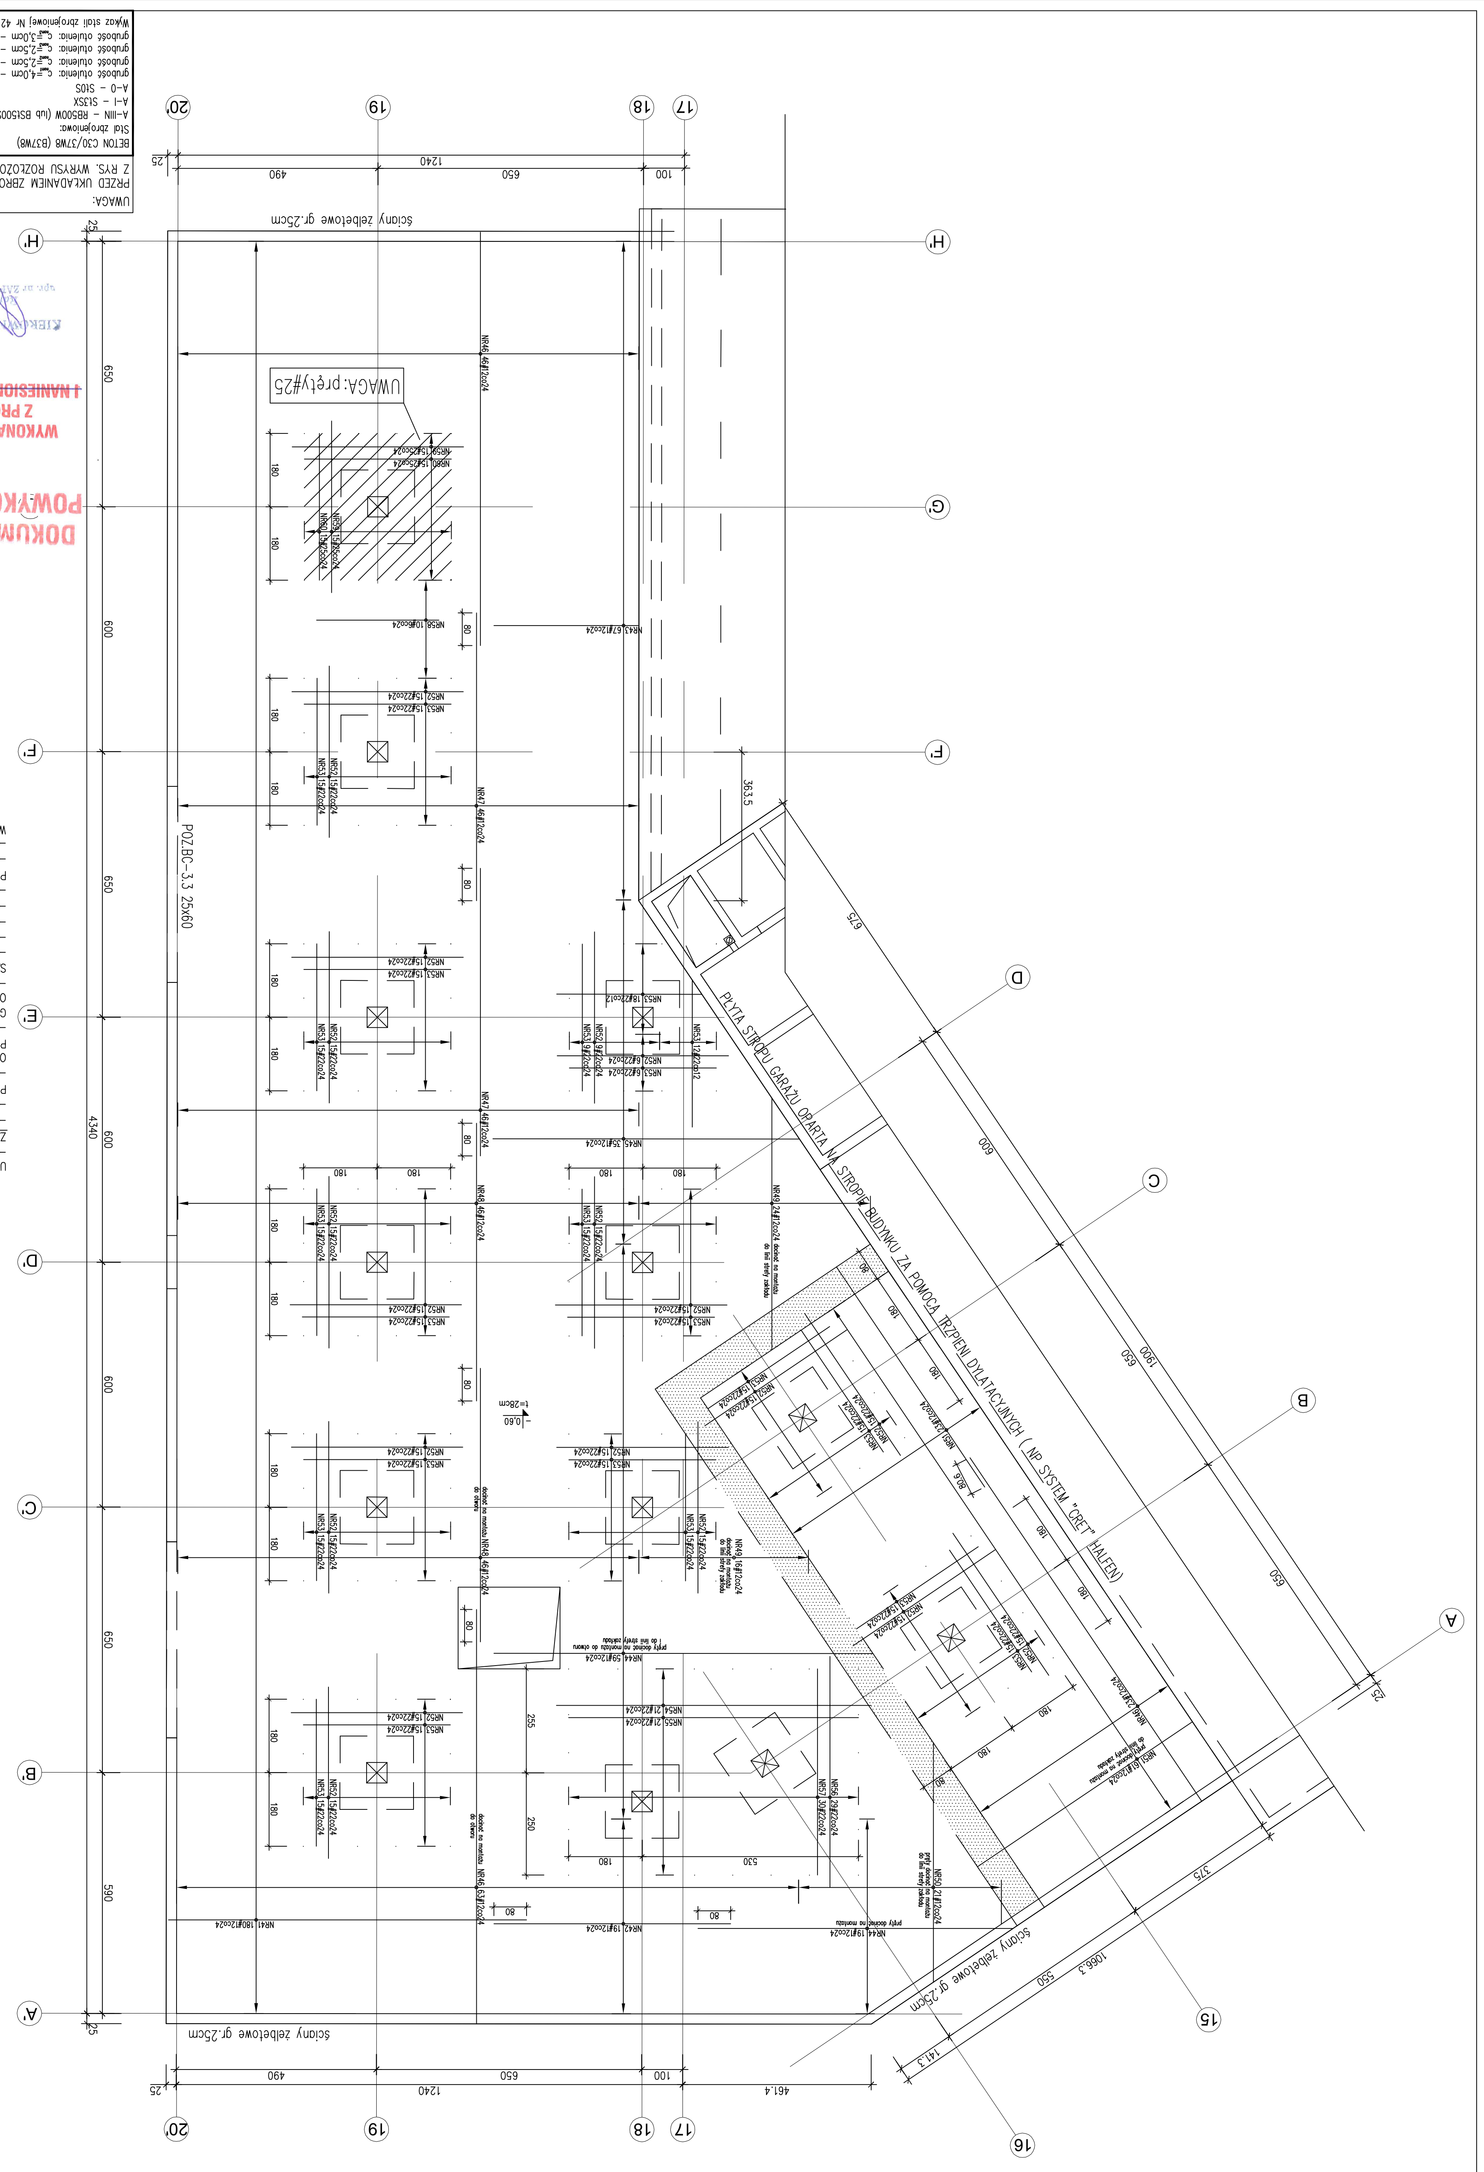

DOKUMENTACJA POWYKONAWCZA
WYKONANO ZGODNIE Z PROJEKTEM I WANIESIONYMI ZMIANAMI

UWAGA:
PRZED UKŁADANIEM ZBROJENIA ZAPOZNAĆ SIĘ Z RYS. WKRYSU ROZKŁADZONEGO ZBROJENIA

Stal zbrojeniowa:
A-IIIN – RB500W (lub BSt500S) (oznacza "ŻEBRO")
A-I – St3SX (oznacza "GŁADKI")
A-0 – St0S (oznacza "GŁADKI")
grubość otuliny: ≥4,0cm – stopy
grubość otuliny: ≥2,5cm – ściany
grubość otuliny: ≥2,0cm – płyta żelbetowa gorzu
grubość otuliny: ≥3,0cm – podciągi, wieńce
Wymiar stali zbrojeniowej w cm

Budynek "BC"
Szczecin, ul. Niemierzyńska, dz. nr 6/7
ZBROJENIE STROPU NAD GARAŻEM
–ZBROJENIE GÓRNE
p.w.
KONSTRUKCJA
1:75
Szczecin VII.2010
83

Budynek
A
B
C
Budynek
Budynek
Portal | pracownia projektowa
portal@portal-projekty.pl tel.091 535 53 62, 0501 53 62
71-604 Szczecin, ul. Jasmin 5, tel. 091 15 62, 091 81 27 188, biuro@portal.pl
www.portal.pl
PRACOWNIA PROJEKTOWA
KONSTRUKTOR S.C.
Krzysztof Wilczek, Artur Urbański
ul.Kolonowej Kolonny Polskiej 24 / 203A
70-488 Szczecin
tel. 509-644-117
PROJEKTOWAŁ:
mgr inż. Krzysztof Wilczek
upr. nr ZAP/0075/POOK/04
spec. konstr. bez ogr.
OPRACOWAŁ:
mgr inż. Anna Kozłowska
mgr inż. Agnieszka Kamińska
SPRAWDZIŁ:
mgr inż. Artur Urbański
upr. nr ZAP/0074/POOK/04
spec. konstr. bez ogr.
PROJEKT WYKONAWCZY
KOMPLEKSU BUDYNKÓW BIUROWYCH
NA PÓŁWYSPIE SZCZECIŃSKIEGO PARKU NAUKOWO - TECHNOLOGICZNEGO PRZY UL. NIEMIERZYŃSKIEJ W SZCZECINIE