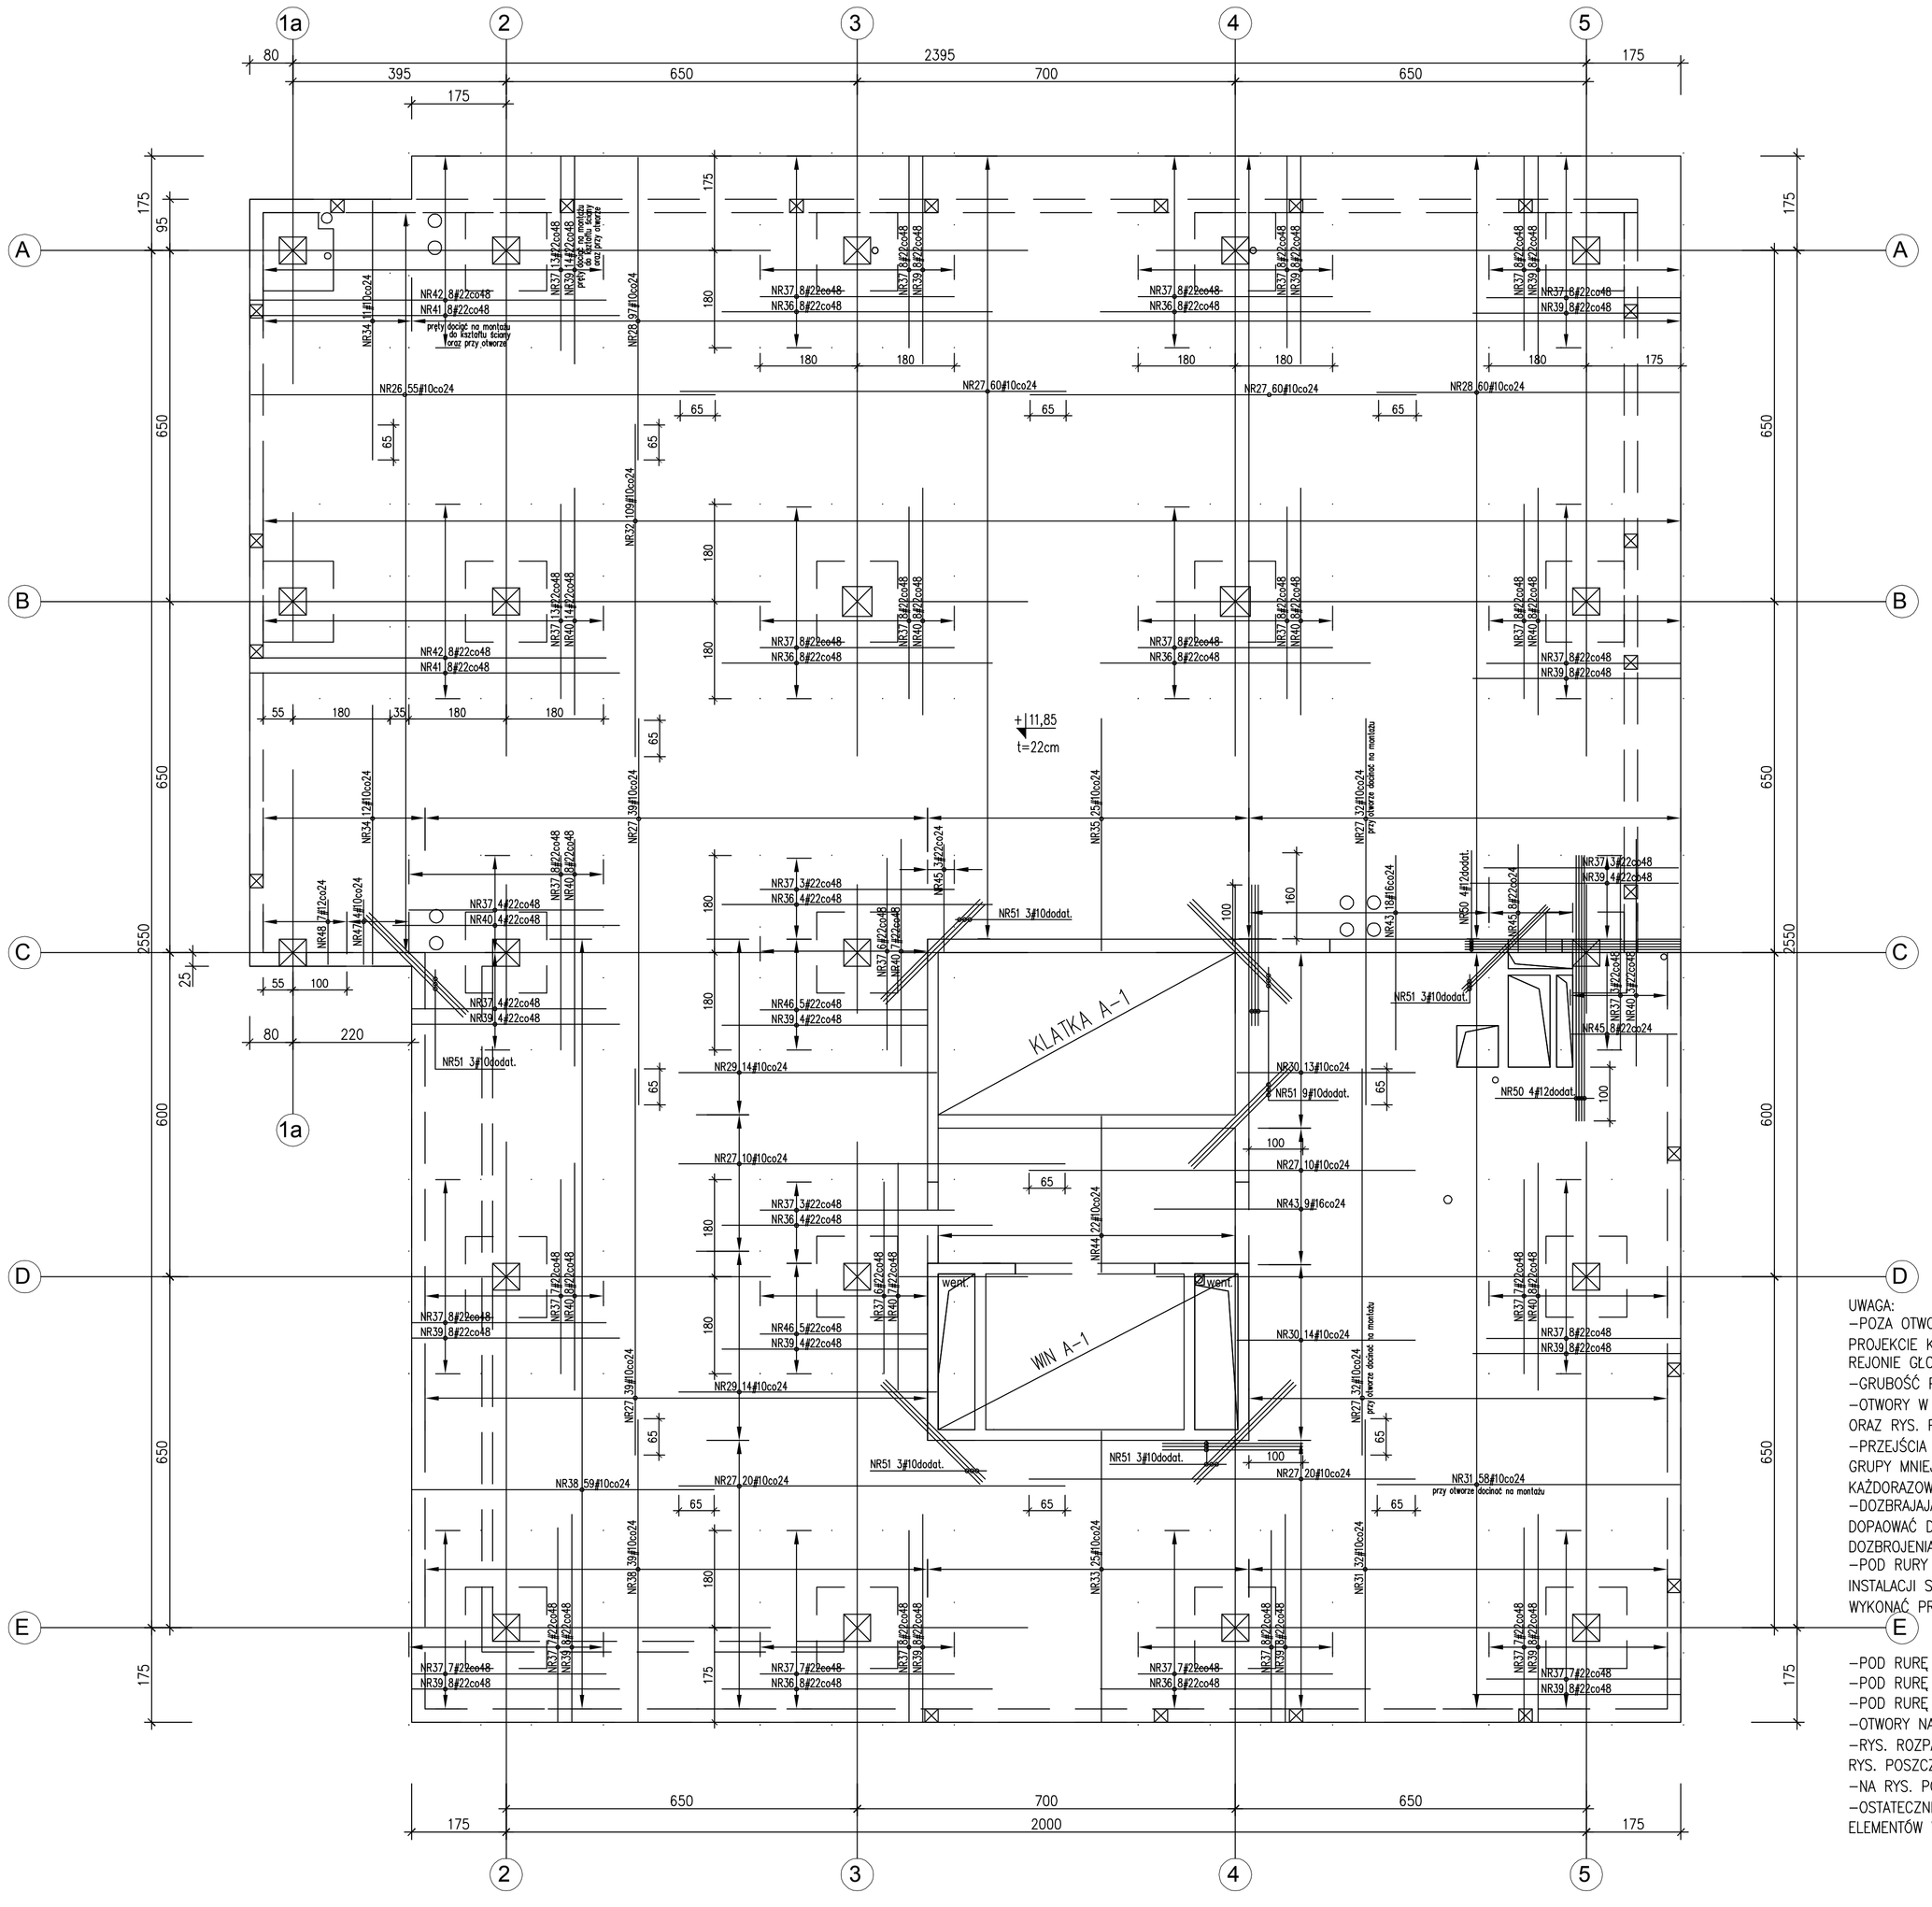

WYKAZ PRĘTÓW:

NR26 #10 (A–IIIN) L=905 szt.55
NR27 #10 (A–IIIN) L=715 szt.322
NR28 #10 (A–IIIN) L=680 szt.157
NR29 #10 (A–IIIN) L=518 szt.28
NR30 #10 (A–IIIN) L=368 szt.27
NR31 #10 (A–IIIN) L=605 szt.90
NR32 #10 (A–IIIN) L=615 szt.109
NR33 #10 (A–IIIN) L=623 szt.25
NR34 #10 (A–IIIN) L=525 szt.23
NR35 #10 (A–IIIN) L=468 szt.25
NR36 #22 (A–IIIN) L=500 szt.56
NR37 #22 (A–IIIN) L=360 szt.253
NR38 #12 (A–IIIN) L=595 szt.98
NR39 #22 (A–IIIN) L=380 szt.134
NR40 #22 (A–IIIN) L=420 szt.75
NR41 #22 (A–IIIN) L=660 szt.16
NR42 #22 (A–IIIN) L=685 szt.16
NR43 #16 (A–IIIN) L=300 szt.27
NR44 #10 (A–IIIN) L=366 szt.22
NR45 #22 (A–IIIN) L=195 szt.19
NR46 #22 (A–IIIN) L=310 szt.10
NR48 #12 (A–IIIN) L=165 szt.7
NR47 #10 (A–IIIN) L=165 szt.7
NR50 #12 (A–IIIN) Lc=37,40[mb]
NR51 #10 (A–IIIN) L=260 szt.24

UWAGA:
–POZA OTWORAMI I PRZEPUSTAMI OZNACZONYMI NA PROJEKCIE KONSTR. ZABRANIA SIĘ WYKONANIA PRZEJŚĆ W REJONIE GŁOWIC SŁUPOWYCH
–GRUBOŚĆ PŁYTY – 22cm
–OTWORY W PŁYCIE SPRAWDZIĆ Z RYS. ZESTAWIENIOWYMI ORAZ RYS. POZOSTAŁYCH BRANŻ
–PRZEJŚCIA WIĘKSZYCH GABARYTÓW NIŻ ø160mm LUB GRUPY MNIEJSZYCH OTWORÓW NIE OPISANYCH NA RYS. KAŻDORAZOWO UZGODNIĆ Z PROJEKTANTEM KONSTRUKCJI
–DOZBRAJAJĄC PŁYTĘ PRZY OTWORACH PRĘTY ZBROJENIA DOPAOWAĆ DO GABARYTÓW OTWORU WG DETALU: "SCHEMAT DOZBROJENIA STROPU WOKÓŁ OTWORU W STROPIE"
–POD RURY SPU[illegible] INSTALACJI SANITARNYCH W STROPACH OSADZIĆ LUB WYKONAĆ PRZEW[illegible]
–POD RURĘ ø75 OTWÓR ø125
–POD RURĘ ø110 OTWÓR ø150
–POD RURĘ ø160 O[illegible]
–OTWORY NANIEŚĆ WG PRZ[illegible]YCH
–RYS. ROZPATRY[illegible] ZESTAWIENIOWYMI ORAZ RYS. POSZCZEGÓLNYCH ELEMENTÓW
–NA RYS. PODANO MIN. WARTŚCI ZAKŁADU PRĘTÓW SIATKI
–OSTATECZNE USYTUOWANIE ŚCIAN WYPEŁNIAJĄCYCH ORAZ ELEMENTÓW WITRYN WG P[illegible]

DOKUMENTACJA POWYKONAWCZA
WYKONANO ZGODNIE Z PROJEKTEM I NANIESIONYMI ZMIANAMI
KIEROWNIK BUDOWY
podpis
data
nr uprawnień

BETON C20/25 (B25)
Stal zbrojeniowa:
A–IIIN – RB500W (lub BSt500S) (oznczona: "ø średnica pręta")
A–I – St3SX (oznczona: "ø średnica pręta")
A–0 – St0S (oznczona: "ø średnica pręta")
grubość otulenia: c_{nom}=4,0cm – słupy
grubość otulenia: c_{nom}=2,5cm – ściany
grubość otulenia: c_{nom}=2,0cm – płyta żelbetowa
grubość otulenia: c_{nom}=3,0cm – podciągi, wieńce
Wykaz stali zbrojeniowej Nr 49

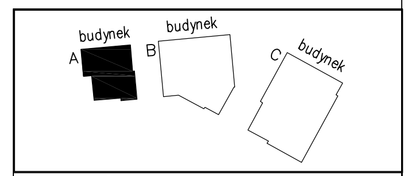

portal | pracownia projektowa
profesjonalnie zmieniamy marzenia w rzeczywistosc
Portal Sp. z o.o. Spółka Komandytowa
02-641 Warszawa, ul.Lekarska 8, tel./fax.022 8251432, portal@pp-portal.pl
71-604 Szczecin, ul. Szarotki 9, tel: 695 15 15 42, 091 81 22 199, biuro@pp-portal.pl
www.pp-portal.pl

PRACOWNIA PROJEKTOWA
KONSTRUKTOR S.C.
Krzysztof Walczak, Artur Urbański
ul.Królowej Korony Polskiej 24 / 203A
70-486 Szczecin
tel. 509-644-117

PROJEKTOWAŁ
mgr inż. Krzysztof Walczak
upr. nr ZAP/OO75/POOK/04
spec. konstr. bez ogr.

OPRACOWAŁ
mgr inż. Anna Kozłowska
mgr inż. Agnieszka Kamińska
mgr inż. Anna Kłosowska

SPRAWDZIŁ
inż. Artur Urbański
upr. nr ZAP/OO74/POOK/04
spec. konstr. bez ogr.

temat: **PROJEKT WYKONAWCZY KOMPLEKSU BUDYNKÓW BIUROWYCH NA POTRZEBY SZCZECIŃSKIEGO PARKU NAUKOWO - TECHNOLOGICZNEGO PRZY UL. NIEMIERZYŃSKIEJ W SZCZECINIE**

adres: Szczecin, ul. Niemierzyńska, dz. nr 5/7

inwestor: Szczeciński Park Naukowo - Technologiczny, ul.Kolumba, Szczecin

rysunek: budynek "A"

ZBROJENIE STROPU NAD I PIĘTREM –ZBROJENIE GÓRNE

faza:	branża:
P.W.	KONSTRUKCJA
skala: 1:75	miejsce i data: Szczecin VII.2010
	Nr rys: 90 /KW