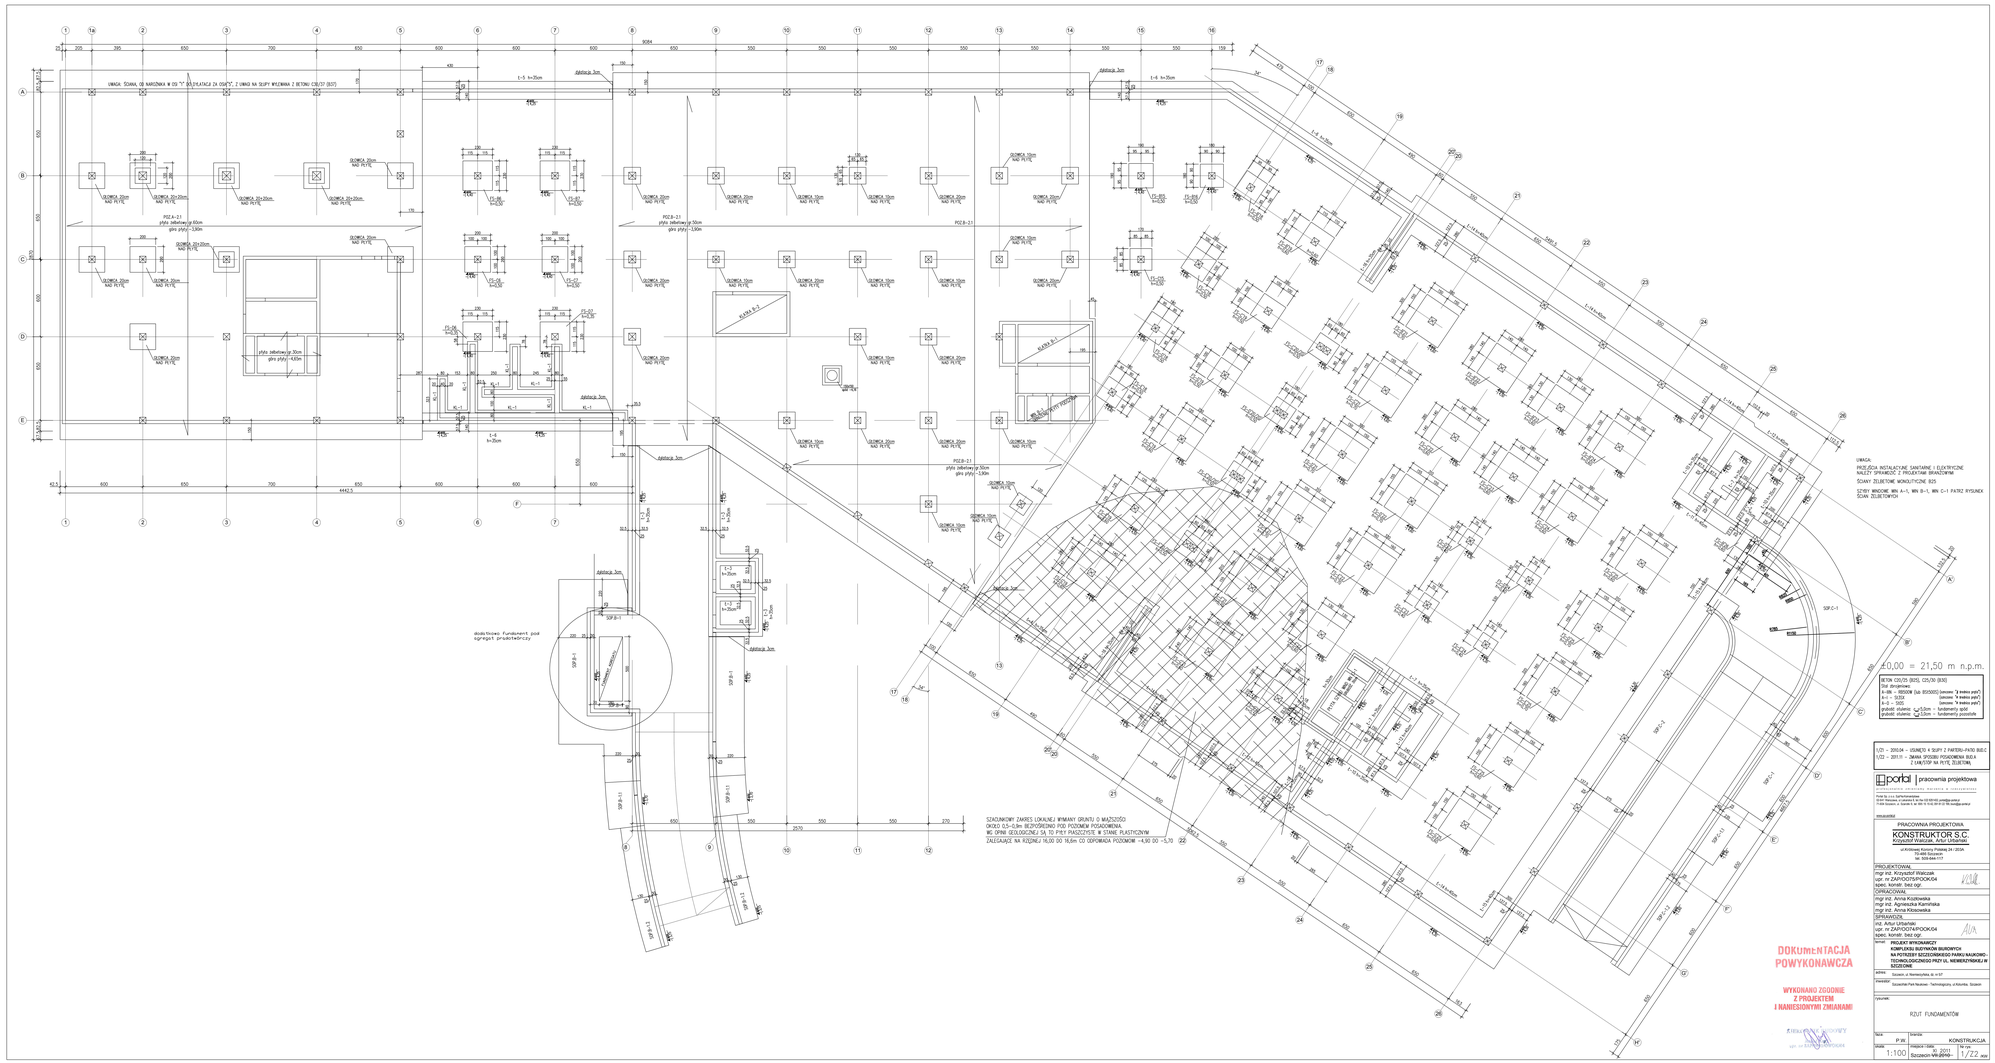
UWAGA:
PRZEJŚCIA INSTALACYJNE SANITARNE I ELEKTRYCZNE
ŚCIANY ŻELBETOWE MONOLITYCZNE B25
SZYBY WINDOWE WIN A-1, WIN B-1, WIN C-1 I PATRZ RYSUNEK
ŚCIAN ŻELBETOWYCH
±0,00 = 21,50 m n.p.m.
BETON C20/25 (B25), C25/30 (B30)
Stal zbrojeniowa
A-I - St0S (lub B500SP) (zamiana "I średnica pręta")
A-II - St3SX (zamiana "II średnica pręta")
A-III - 18G2 (zamiana "III średnica pręta")
grubość otuliny - 5,0cm - fundamenty ogólne
grubość otuliny - 7,0cm - fundamenty posadzka
I.ZD1 – 20024 – USUNIĘTO 4 SŁUPY Z PARTERU-PATIO B1EC
I.ZD1 – 20111 – ZMIANA SPOSOBU POSADOWIENIA BUD.A
portal pracownia projektowa
PRACOWNIA PROJEKTOWA
KONSTRUKTOR S.C.
Krzysztof Wielczak, Artur Urbański
70-648 Szczecin
tel. 502-944-717
PROJEKTOWAŁ:
mgr inż. Krzysztof Wielczak
upr. nr ZAP/0037/POOK/04
spec. konstr. bez ogr.
OPRACOWAŁ:
mgr inż. Anna Kuźlowska
mgr inż. Agnieszka Kamińska
mgr inż. Anna Kiślowska
SPRAWDZIŁ:
inż. Artur Urbański
upr. nr ZAP/0037/POOK/04
spec. konstr. bez ogr.
TEMAT: PROJEKT WYKONAWCZY
KOMPLEKSU BIUROWYCH
NA POTRZEBY SZCZECIŃSKIEGO PARKU NAUKOWO-TECHNOLOGICZNEGO PRZY UL. NIEMIERZYŃSKIEJ W SZCZECINIE
ADRES: Szczecin, ul. Niemierzyńska 26, nr 9-37
INWESTOR: Szczecińskie Parki Naukowo -Technologiczny, ul.Kolumba, Szczecin
RYSUNEK: RZUT FUNDAMENTÓW
FAZA: P.W.
BRANŻA: KONSTRUKCJA
SKALA: 1:100
Szczecin WIN-(plik)
NR RYS: 1/22
DOKUMENTACJA POWYKONAWCZA
WYKONANO ZGODNIE Z PROJEKTEM I NANIESIONYMI ZMIANAMI
