
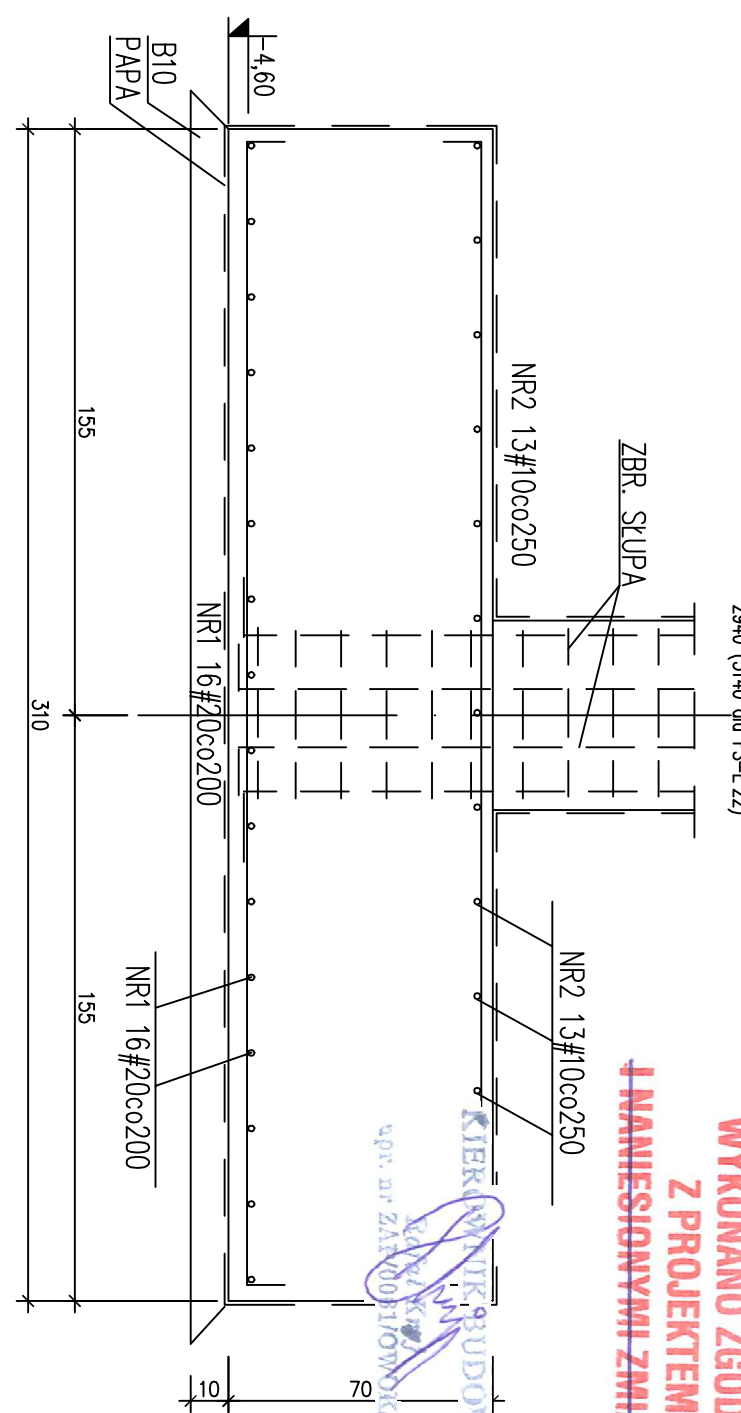
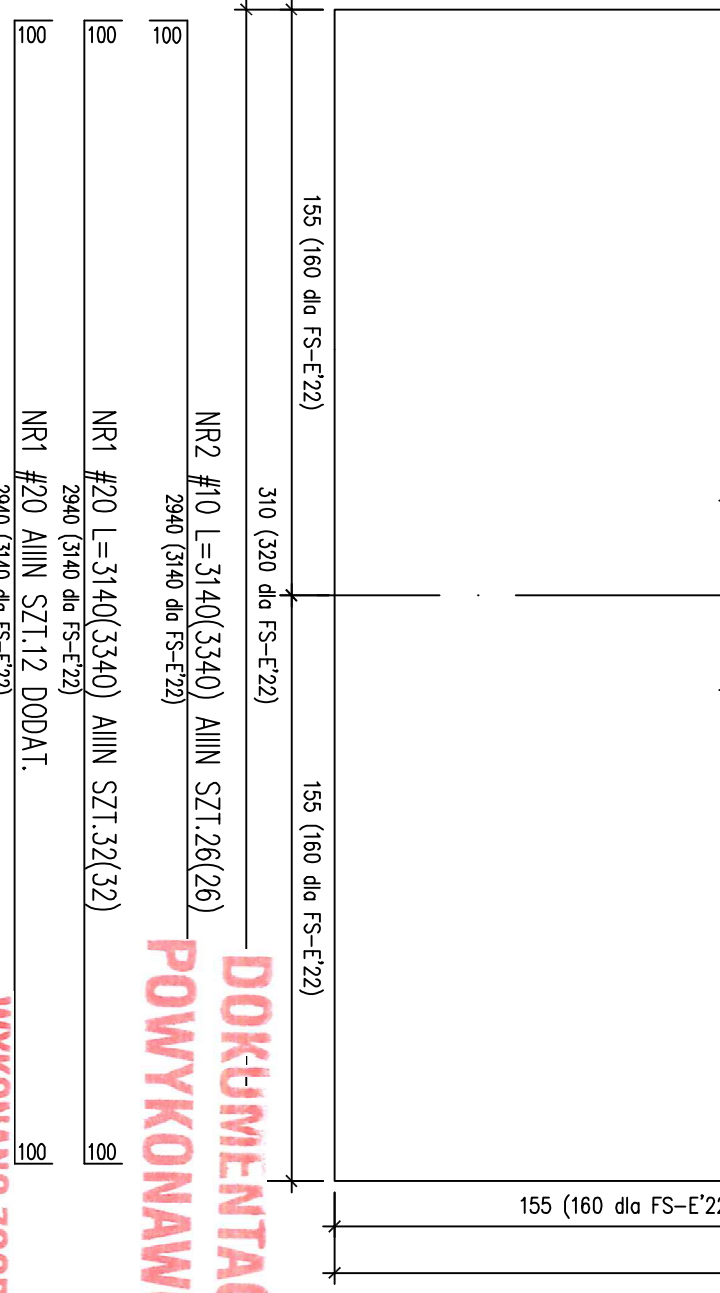


FS-C'21,E'21,F'21, (E'22) SZT.3+(1)

1:20

NR1 16#20c200 D
NR2 13#10c250 G

(19)(22)

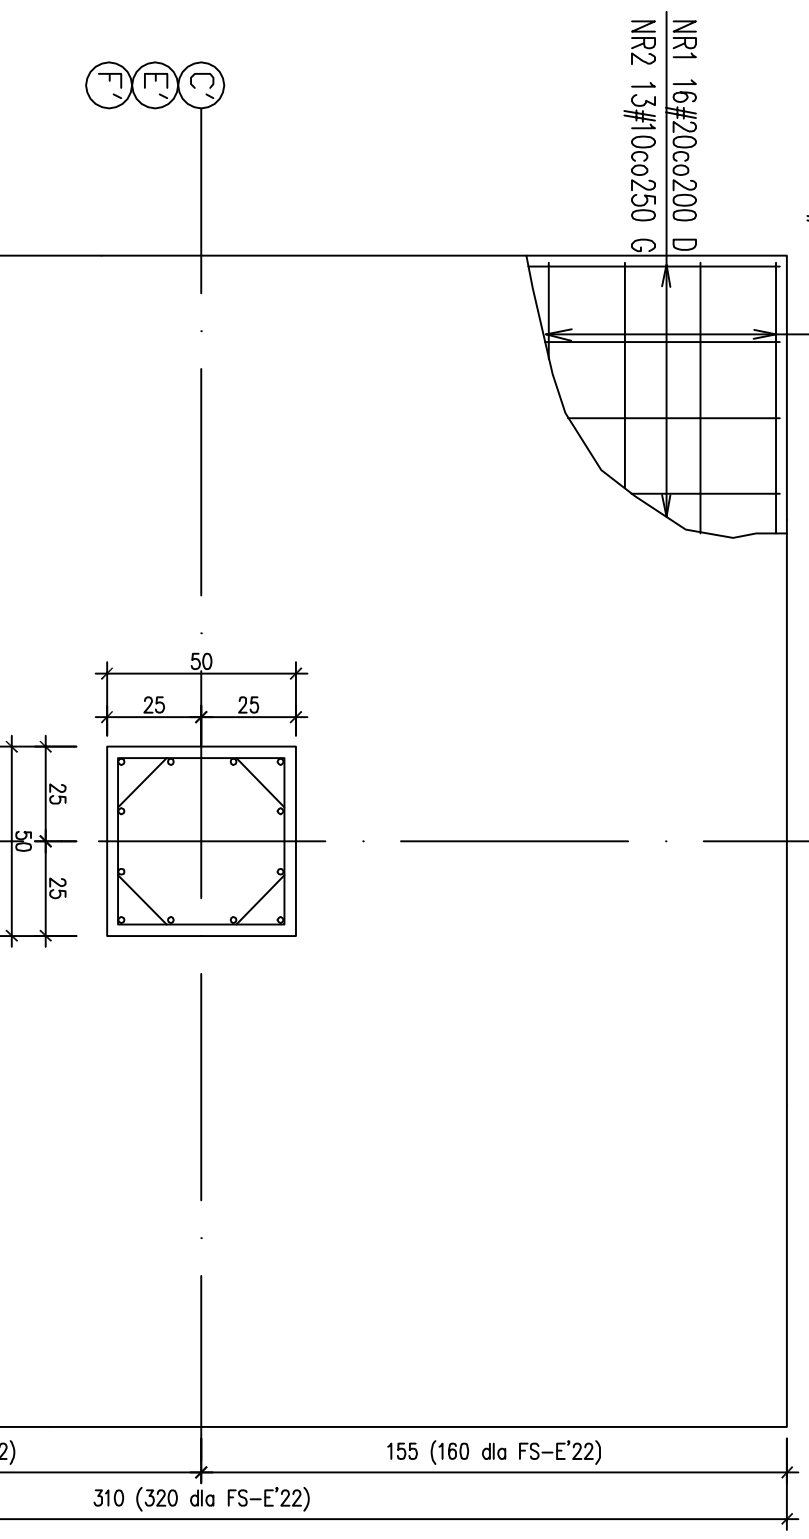

UWAGI:

RYSIUNEK STÓP FUNDAMENTOWYCH ROZPARZYWAĆ NR4Z Z RYSUNKAMI ZESTAWIENIOWYMI ORAZ RYSUNKAMI ELEMENTÓW STYKAJĄCYCH SIĘ ZE STÓPAMI

IZOLACJE FUNDAM. WYKONAĆ WG OPISU TECH.

PRETY ŁĄCZNIKOWE DO SLUPÓW – WYPUŚĆĆ WG RYS. SLUPÓW

W MIEJSZU ZMIANY WYSOKOŚĆ FUNDAMENTU WYKONAĆ PODKŁAD BETONOWY ZE SPADKIEM W STOS. 1:3

PRZEPUSZTY KANALIZACJI POD FUNDAMENTAMI WYKONAĆ W PODRUBIONYM BETONIE PODKŁADOWYM

KORYTKA MONTAŻOWE NIE UWZGLĘDNIONO W ZESTAWIENIU ZBROJENIA

2011.11 – 18/21

ZMIANA POSADOMIENIA BUD.A
Z STÓP/LAW FUND. NA PŁYTY FUND
USUNIĘTO FS-B1a, C1a, B2, D3

BETON B25

STAL. AIIIIN(BS1500s lub RB500W)
(oznaczo: - # średnica pręta*)
A1(S35X-b)
(oznaczo: - # średnica pręta*)
A4(S10S-b)
(oznaczo: - # średnica pręta*)
C=5,0cm (SPÓD FUNDAMENTOW)
OTULINA C=3,0cm

WYKAZ ZBROJENIA NR 2/21

portali | pracownia projektowa
PROJEKTOWANIE ZINTEGRALNY NADZÓR W ZAKRESIE
Pracę dla zlec. Spółki Komandytowa
02-661 Warszawa, ul. Łazienka 8, tel. 022 6034132, kontakt@portali.pl
71-604 Szczecin, ul. Starobit 5, tel. 095 15 42 091 81 22 789, kontakt@portali.pl
tel. 509-644-117

PRACOWNIA PROJEKTOWA

KONSTRUKTOR S.C.
Krzysztof Walczak, Artur Urbaniński

ul. Kłodzkiej 16c/m.1, Puckiej 241/203A

tel. 509-644-117

PROJEKTOWAŁ:

mgr inż. Krzysztof Walczak

upr. nr ZAP/O/O75/POC/KO4

Spec. konstr. bez ogr.

OPRACOWAŁ:

mgr inż. Anna Kozłowska

mgr inż. Agnieszka Kamińska

mgr inż. Anna Kłosowska

SPRAWDZIŁ:

inż. Artur Urbaniński

upr. nr ZAP/O/O074/POC/KO4

Spec. konstr. bez ogr.

PROJEKT WYKONAWCY

KOMPLEKSU BUDOWNIKÓW BIUROWYCH
NA POTRZEBY SZCZECIŃSKIEGO PARKU NAUKOWO-
TECHNOLOGICZNEGO PRZY UL. NIEMIEZYSKIEJ W
SZCZECINIE

adres: Szczecin, ul. Niemcewiczka, dz. nr 67

inwestor: Szczeciński Park Naukowy - Technologiczny ul. Kłodzkiej, Szczecin

rysunek: STOPY FUNDAMENTOWE:

FS-G'19(21),B'22,C'22(23),

FS-D'22(25),E'22,C'21,E'21,F'21

FS-E'19,F'19

tytuł: P.W.

skala: 1:20

Imię i nazwisko: KONSTRUKCJA

nr rys. 18/21

tytuł: Szczecin-VH-2010-18/21