POZ.A-2.2 SZT.1
1:50

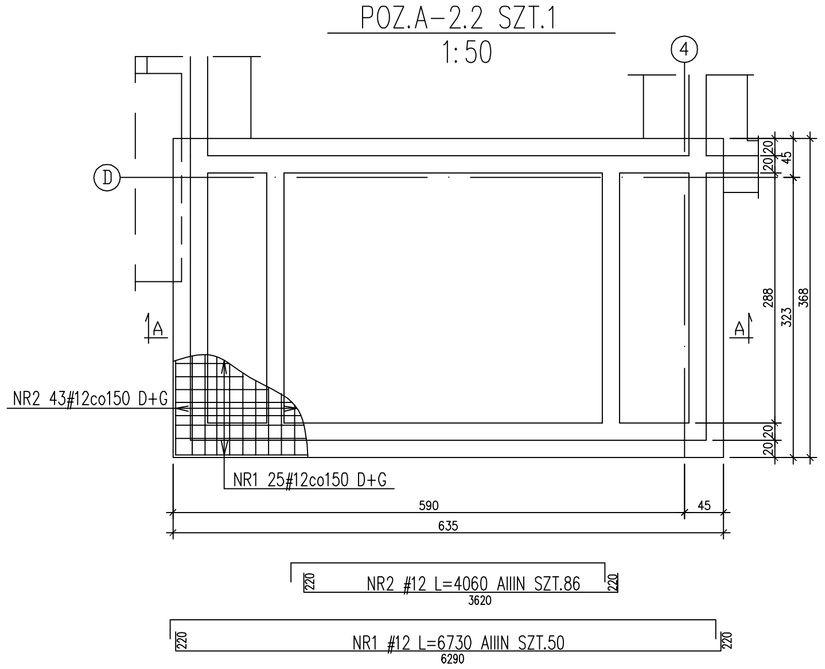

PRZEKRÓJ A-A
1:20

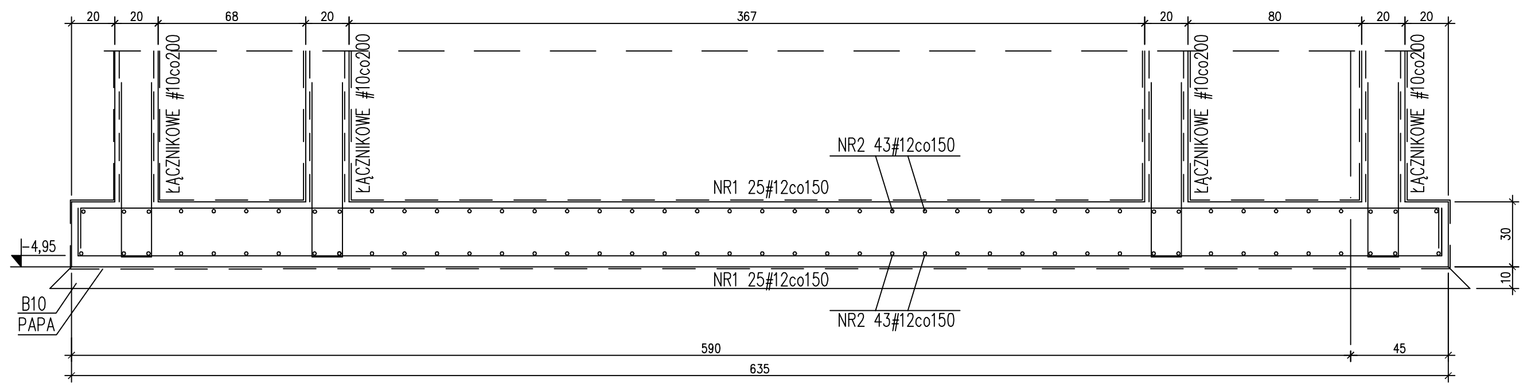

POZ.A-2.3 SZT.1
1:50

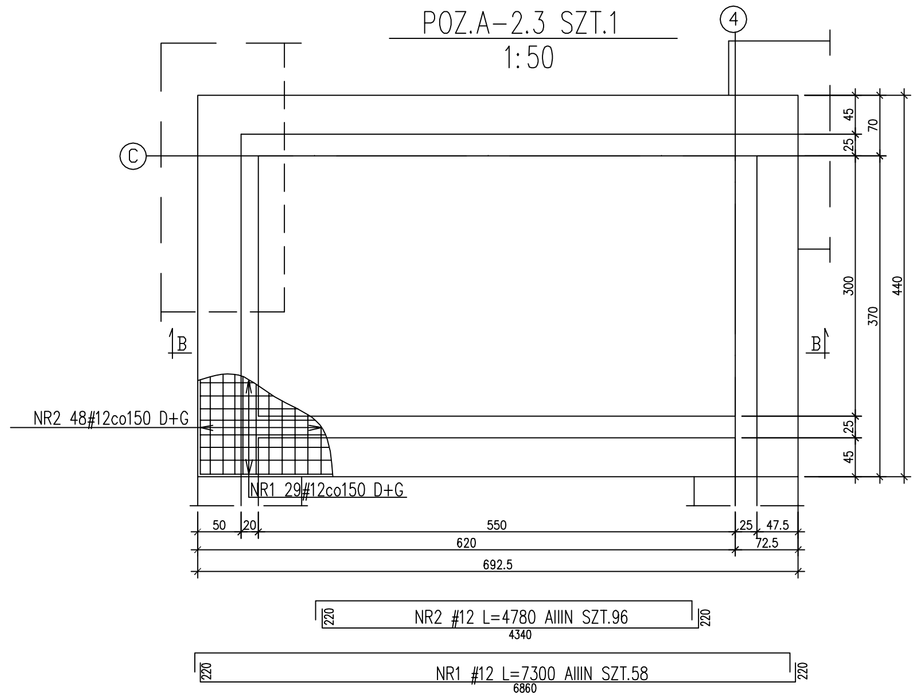

PRZEKRÓJ B-B
1:20

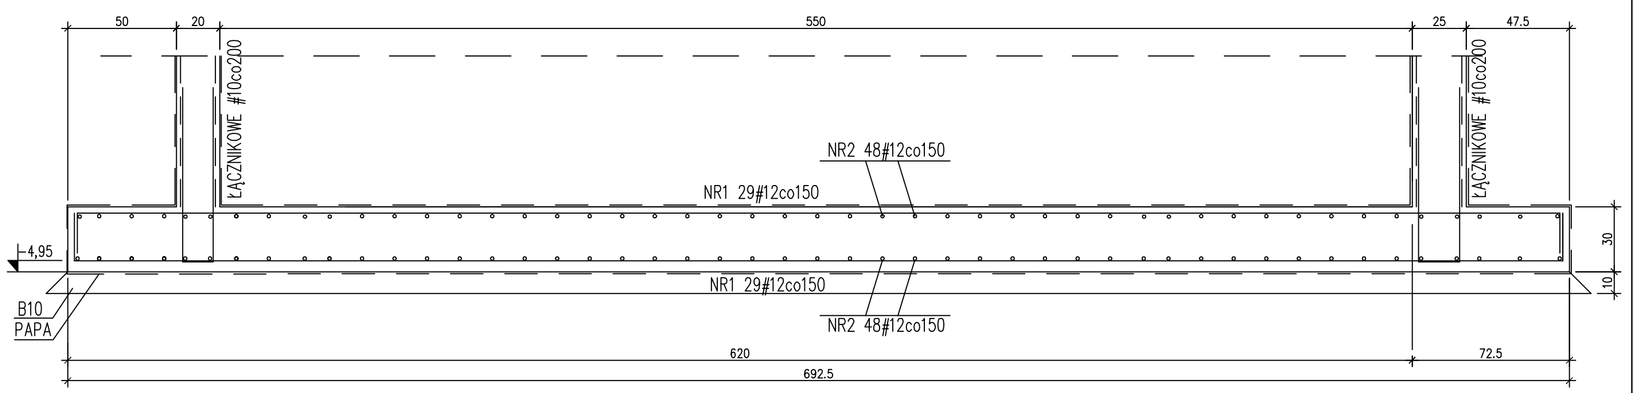

WN C-1 SZT.1
1:50

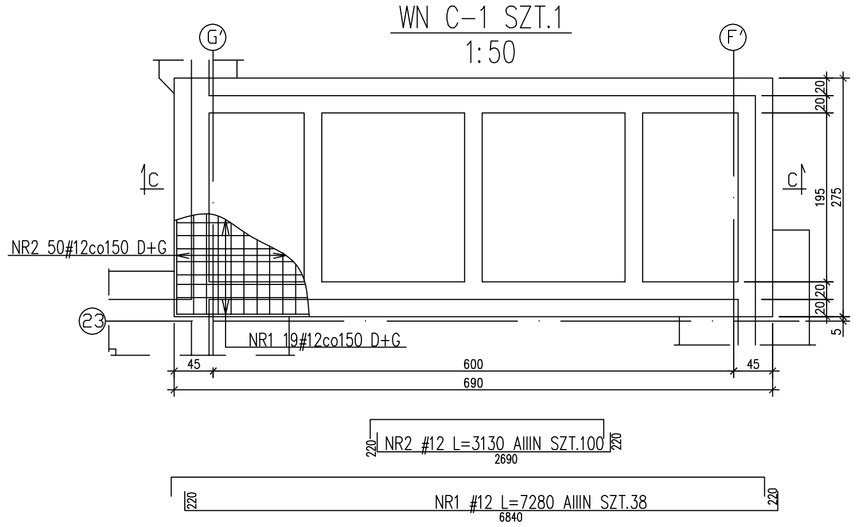

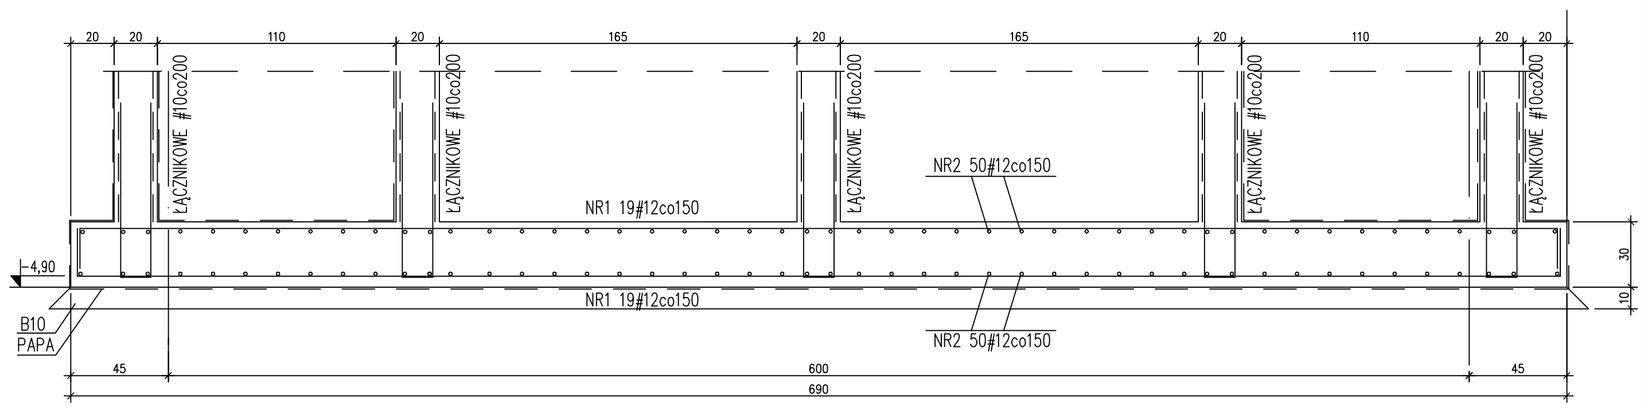

RYSUNEK NIEAKTUALNY

DOKUMENTACJA POWYKONAWCZA

KIEROWNIK BUDOWY
upr. nr ZAP/0091/POOK/04

BETON B25
STAL AIIIN(BSt500s lub RB500W)
(oznczono: "ø średnica pręta")
AI(S3SX-b)
(oznczono: "ø średnica pręta")
AO(St0S-b)
(oznczono: "ø średnica pręta")
OTULINA C=3,0cm
C=5,0cm (SPÓD FUNDAMENTÓW)

WYKAZ ZBROJENIA NR 3

UWAGI!

RYSUNEK STÓP FUNDAMENTOWYCH ROZPATRYWAĆ WRAZ Z RYSUNKAMI ZESTAWIENIOWYMI ORAZ RYSUNKAMI ELEMENTÓW STYKAJĄCYCH SIĘ ZE STOPAMII

IZOLACJE FUNDAM. WYKONAĆ WG OPISU TECH.

PRĘTY ŁĄCZNIKOWE DO SŁUPÓW – WYPUŚCIĆ WG RYS. ŚCIAN

W MIEJSCU ZMIANY WYSOKOŚCI FUNDAMENTU WYKONAĆ PODKŁAD BETONOWY ZE SPADKIEM W STOS. 1:3

PRZEPUSTY KANALIZACJI POD FUNDAMENTAMI WYKONAĆ W POGRUBIONYM BETONIE PODKŁADOWYM

KOBYŁKI MONTAŻOWE NIE UWZGLĘDNIONO W ZESTAWIENIU ZBROJENIA

portal | pracownia projektowa
profesjonalnie zmieniamy marzenia w rzeczywistość

Portal Sp. z o.o. Spółka Komandytowa
02-641 Warszawa, ul.Lekarska 8, tel./fax 022 8251432, portal@pp-portal.pl
71-604 Szczecin, ul. Szarotki 9, tel: 695 15 15 42, 091 81 22 199, biuro@pp-portal.pl

www.pp-portal.pl

PRACOWNIA PROJEKTOWA
KONSTRUKTOR S.C.
Krzysztof Walczak, Artur Urbański
ul.Królowej Korony Polskiej 24 / 203A
70-486 Szczecin
tel. 509-644-117

PROJEKTOWAŁ
mgr inż. Krzysztof Walczak
upr. nr ZAP/OO75/POOK/04
spec. konstr. bez ogr.

OPRACOWAŁ
mgr inż. Anna Kozłowska
mgr inż. Agnieszka Kamińska
mgr inż. Anna Kłosowska

SPRAWDZIŁ
inż. Artur Urbański
upr. nr ZAP/OO74/POOK/04
spec. konstr. bez ogr.

temat: **PROJEKT WYKONAWCZY KOMPLEKSU BUDYNKÓW BIUROWYCH NA POTRZEBY SZCZECIŃSKIEGO PARKU NAUKOWO - TECHNOLOGICZNEGO PRZY UL. NIEMIERZYŃSKIEJ W SZCZECINIE**

adres: Szczecin, ul. Niemierzyńska, dz. nr 5/7

inwestor: Szczeciński Park Naukowo - Technologiczny, ul.Kolumba, Szczecin

rysunek: STOPY FUNDAMENTOWE: POZ.A-2.2, POZ.A-2.3 WN C-1

faza:	branża:	
P.W.	KONSTRUKCJA	
skala: 1:50/1:20	miejsce i data: Szczecin VII.2010	Nr rys: 22 /KW