FS-B3(4) SZT.2
1:20

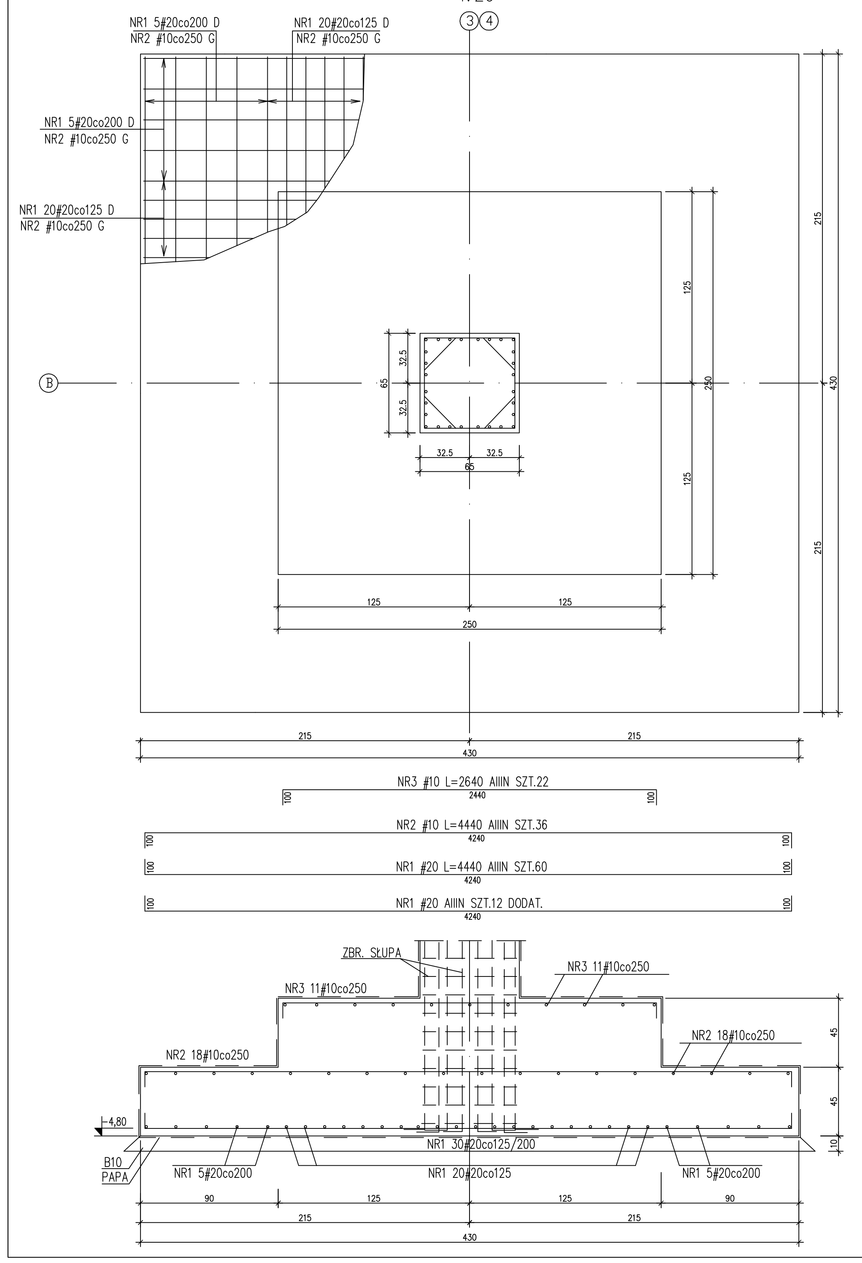

FS-C2 SZT.1
1:20

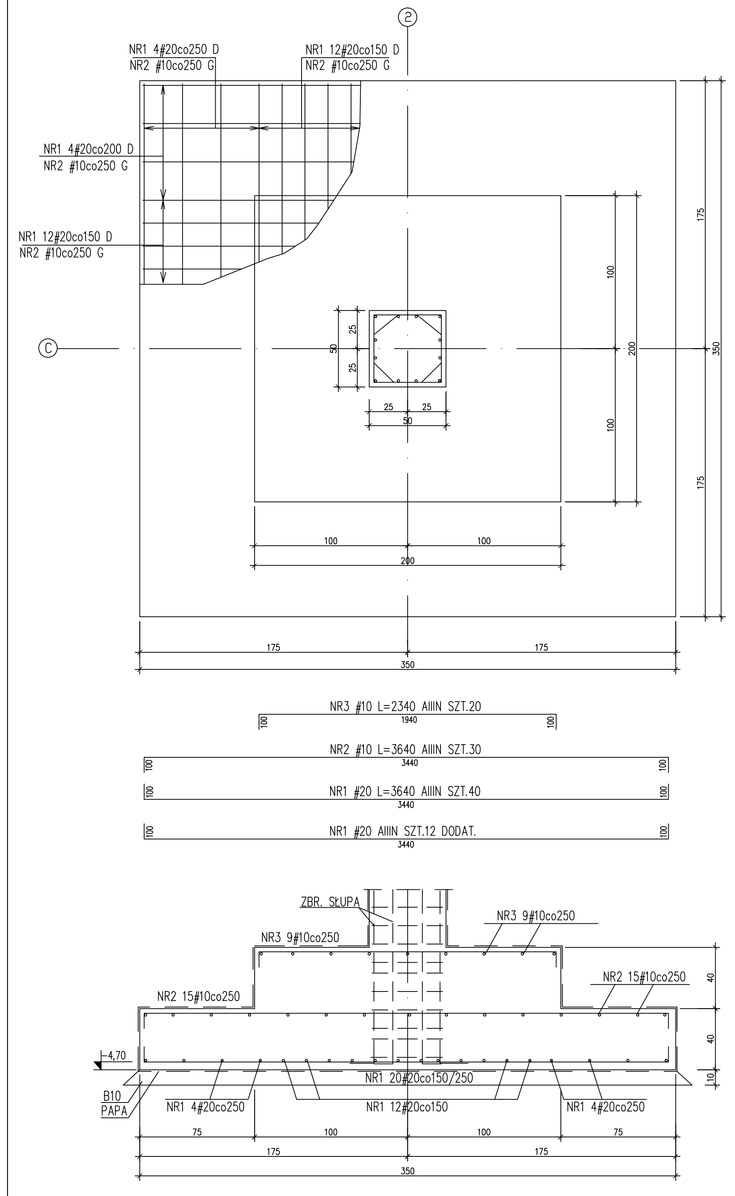

FS-C3 SZT.1
1:20

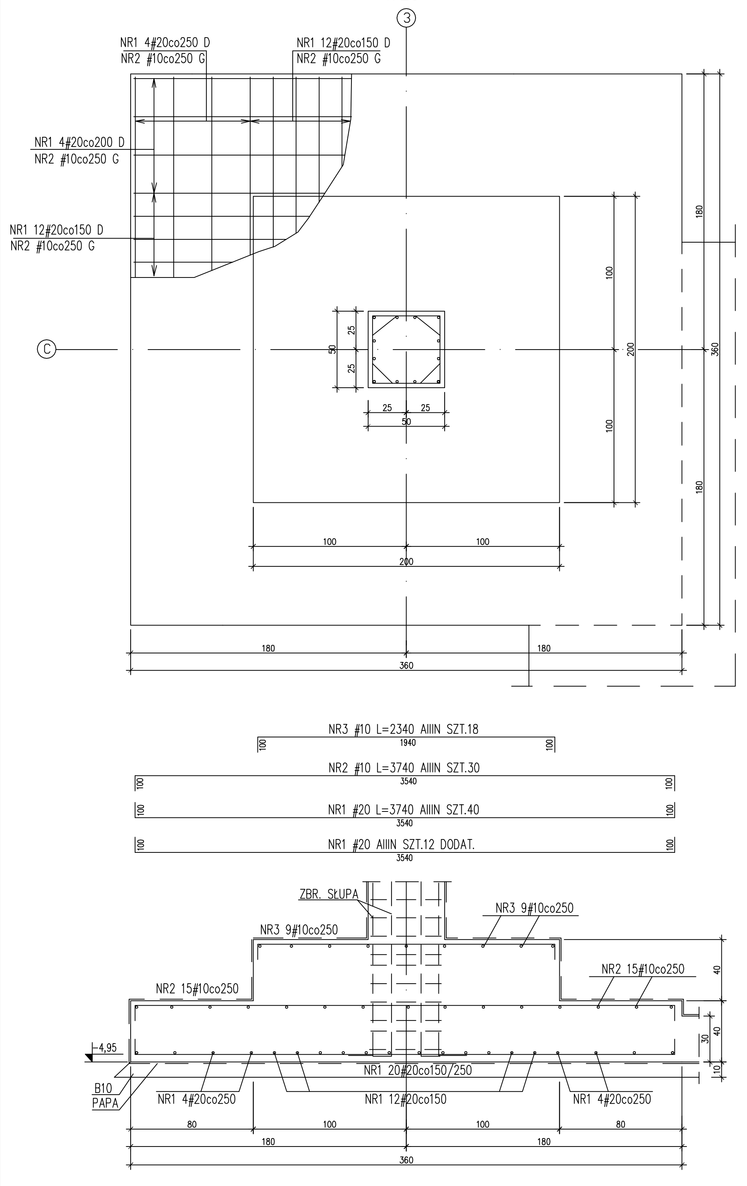

FS-B(C)5 SZT.2
1:20

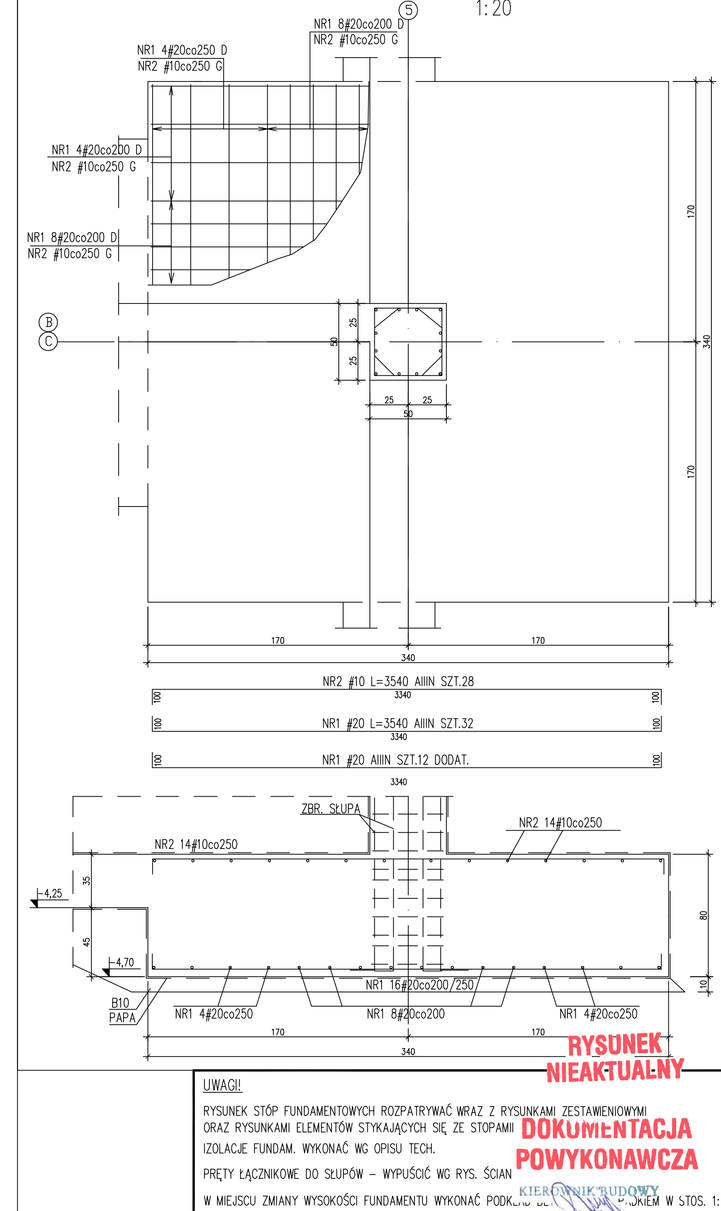

SCHEMATY DOZBROJENIA KRAWĘDZI SŁUPÓW
DOLNA WARSTWA

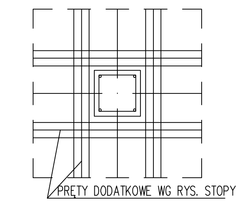

BETON B25
STAL AIIIN(BSt500s lub RB500W)
(oznczono: "#" średnica pręta")
AI(S3SX-b)
(oznczono: "ø średnica pręta")
AO(StOS-b)
(oznczono: "#" średnica pręta")
OTULINA C=3,0cm
C=5,0cm (SPÓD FUNDAMENTÓW)

WYKAZ ZBROJENIA NR 2

RYSUNEK NIEAKTUALNY

UWAGI!
RYSUNEK STÓP FUNDAMENTOWYCH ROZPATRYWAĆ WRAZ Z RYSUNKAMI ZESTAWIENIOWYMI ORAZ RYSUNKAMI ELEMENTÓW STYKAJĄCYCH SIĘ ZE STOPAMI
IZOLACJE FUNDAM. WYKONAĆ WG OPISU TECH.
PRĘTY ŁĄCZNIKOWE DO SŁUPÓW – WYPUŚCIĆ WG RYS. ŚCIAN
W MIEJSCU ZMIANY WYSOKOŚCI FUNDAMENTU WYKONAĆ PODK[illegible] SKIEM W STOS. 1:3
PRZEPUSTY KANALIZACJI POD FUNDAMENTAMI WYKONAĆ W POGR[illegible] OWYM
KOBYŁKI MONTAŻOWE NIE UWZGLĘDNIONO W ZESTAWIENIU ZBROJENIA

DOKUMENTACJA POWYKONAWCZA
KIEROWNIK BUDOWY
[illegible] ŻANNA
[illegible] ZAKRZEWSKA

portal | pracownia projektowa
profesjonalnie zmieniamy marzenia w rzeczywistość
Portal Sp. z o.o. Spółka Komandytowa
02-641 Warszawa, ul. Lekarska 8, tel /fax 022 825 1402, portal@pp-portal.pl
71-604 Szczecin, ul. Szarotki 9, tel. 695 15 15 42, 091 81 22 199, biuro@pp-portal.pl
www.pp-portal.pl

PRACOWNIA PROJEKTOWA
KONSTRUKTOR S.C.
Krzysztof Walczak, Artur Urbański
ul. Królowej Korony Polskiej 24 / 203A
70-486 Szczecin
tel. 509-644-117

PROJEKTOWAŁ	mgr inż. Krzysztof Walczak upr. nr ZAP/OO75/POOK/04 spec. konstr. bez ogr.
OPRACOWAŁ	mgr inż. Anna Kozłowska mgr inż. Agnieszka Kamińska mgr inż. Anna Klosowska
SPRAWDZIŁ	inż. Artur Urbański upr. nr ZAP/OO74/POOK/04 spec. konstr. bez ogr.
temat:	**PROJEKT WYKONAWCZY KOMPLEKSU BUDYNKÓW BIUROWYCH NA POTRZEBY SZCZECIŃSKIEGO PARKU NAUKOWO - TECHNOLOGICZNEGO PRZY UL. NIEMIERZYŃSKIEJ W SZCZECINIE**
adres:	Szczecin, ul. Niemierzyńska, dz. nr 5/7
inwestor:	Szczeciński Park Naukowo - Technologiczny, ul.Kolumba, Szczecin
rysunek:	STOPY FUNDAMENTOWE: FS-B3(4),C2,C3 FS-B(C)5
faza: P.W.	branża: KONSTRUKCJA
skala: 1:20	miejsce i data: Szczecin VII.2010
	Nr rys: 19 /KW