elewacja w osi A

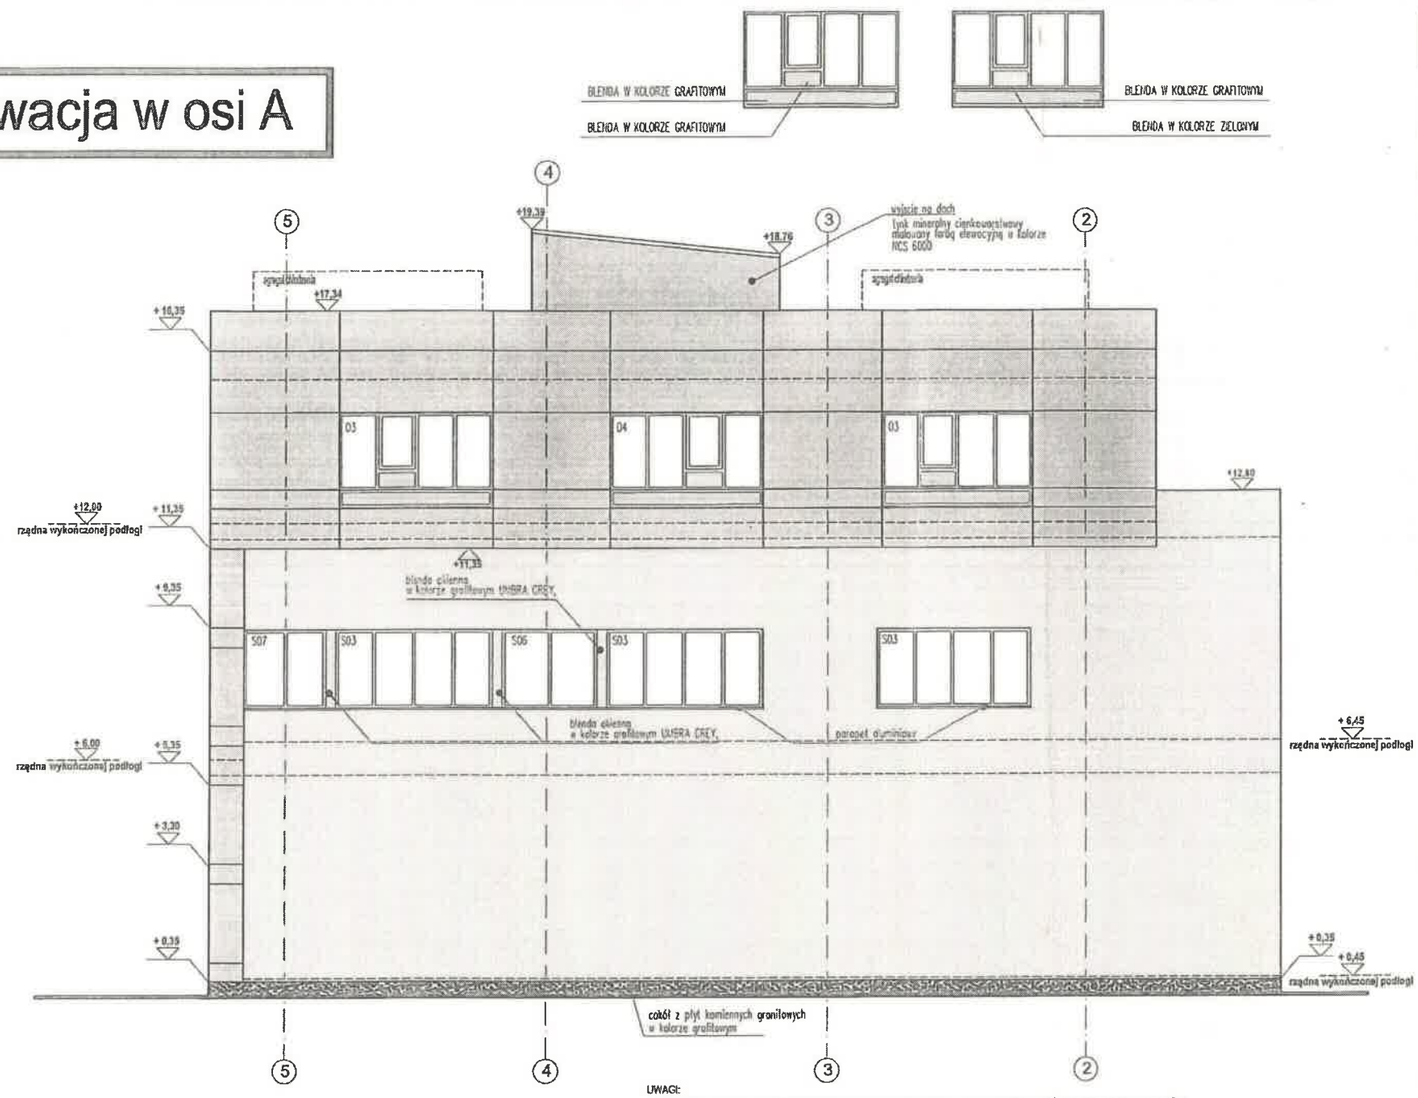

UWAGI:

1. PROJEKT JEST CHRONIONY PRAWEM AUTORSKIM I JAKIEKOLWIEK ZMIANY NIE SĄ MOŻLIWE BEZ ZGODY AUTORÓW
2. OTWORY I PRZEBICIA INSTALACYJNE BEZWZGLĘDNIE KOORDYNOWAĆ Z PROJ. KONSTRUKCJI I ARCHITEKTURY I DOKUMENTACJI ODPOWIEDNICH BRANŻ
4. UKŁAD WSZYSTKICH ELEMENTÓW KONSTRUKCYJNYCH WG. PROJ. KONSTRUKCJI
5. WSZYSTKIE SYSTEMOWE ROZWIĄZANIA DETALI WYKONAĆ ZGODNIE ZE SZTUKĄ BUDOWLANĄ
6. IZOLACJE PIONOWE I POZIOME WYKONAĆ ZGODNIE ZE SZTUKĄ BUDOWLANĄ ZAPEWNIAJĄC CIĄGŁOŚĆ IZOLACJI
7. OTWORY NA STOLARKĘ WYMIAROWANE Z LUZAMI MONTAŻOWYMI. DODATKOWE LUZY NALEŻY UWZGLĘDNIĆ PRZY WYKONAWSTWIEJ ZAMÓWIENIU STOLARKI.
8. WSZELKIE ZESTAWIENIA OKIEN, DRZWI, DETALI ZGODNIE Z PROJEKTEM WYKONAWCZYM
9. POZIOMY PARAPETU - HP- PODANO JAKO WYSOKOŚĆ WYKOŃCZONEGO PARAPETU OD POZIOMU WYKOŃCZONEJ POSADZKI
10. POZIOM SPODU NADPROŻA JAKO SPÓD KONSTRUKCJI LICZONY OD WYKOŃCZONEJ POW. POSADZKI
11. WSZYSTKIE NAZWY PRODUCENTÓW PODANO PRZYKŁADOWO, MOŻLIWE JEST ZASTOSOWANIE DOWOLNEGO PRODUCENTA ZACHOWUJĄC WSZYSTKIE PARAMETRY TECHNICZNE ORAZ KOLORYSTYKĘ WYKORZYSTANYCH W PROJEKCIE ROZWIĄZAŃ.
12. PROJEKT ŚCIANY SZKLANEJ WYKONUJE PRODUCENT PO UPRZEDNIM OBMIARZE W STANIE ISTNIEJĄCYM, DOSTOSOWUJĄC GO DO WYMIARÓW PROFILI, SŁUPÓW I RYGLI W PROJKCIE ARCHITEKTURY I KONSTRUKCJI.
13. NA DACHACH ZNAJDUJĄ SIĘ URZĄDZENIA TECHNICZNE POKAZANE NA RYSUNKACH RZUTÓW DACHÓW ORAZ W ODPOWIEDNICH PROJEKTACH BRANŻOWYCH

ŚCIANA ZEWNĘTRZNA WARSTWOWA – OKŁADZINA ALUMINIOWA

płyta aluminiowa systemowa ALUCOBLacopy/LARSON w kolorze grafitowym UMBRA GREY, na szkielecie aluminiowym

pustka powietrzna	3cm
wełna mineralna	12cm
bloczek silikatowy	25cm

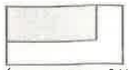

ŚCIANA ZEWNĘTRZNA – FARBA ELEWACYJNA NA TYNKU

elewacyjny tynk mineralny cienkowarstwowy malowany farbą elewacyjną w kolorze NCS S1060 – G 60 Y	2cm
wełna mineralna	12cm
bloczek silikatowy	25cm

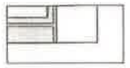

ŚLUSARKA ALUMINIOWA OKIENNA – BLENDA W KOLORZE GRAFITOWYM

- ślusarka aluminiowa w kolorze UMBRA GREY (dopasowany do kolorystyki elewacji zewnętrznej – aluminium)
- podział szprosów wg zestawienie stolarki i ślusarki okiennej
- blenda w kolorze UMBRA GREY (dopasowany do kolorystyki elewacji zewnętrznej – aluminium)

ŚLUSARKA ALUMINIOWA OKIENNA – BLENDA W KOLORZE ZIELONYM

- ślusarka aluminiowa w kolorze UMBRA GREY (dopasowany do kolorystyki elewacji zewnętrznej – aluminium)
- podział szprosów wg zestawienie stolarki i ślusarki okiennej
- blenda w kolorze BC GREEN VERDE BC (dopasowany do kolorystyki elewacji zewnętrznej – NCS S1050 – G 50 Y)

FASADA SZKLANA NA PROFILACH ALUMINIOWYCH

w systemie ALUPROF MB-SR50EFEKT, wkładana do stalowej konstrukcji słupowo-ryglowej o rozstawach w osiach wg rysunków szczegółowych oraz projekcie wykonawczego konstruktora

- profile aluminiowe w kolorze RAL 7016
- słupy i rygle stalowe skręcone, ocynkowane i malowane proszkowo w kolorze NCS S1060 – G 60 Y (dopasowane do kolorystyki holu)

BUDYNEK A - OŚ A

BUDYNEK A
- elewacja północno-wschodnia

OD STRONY PARKU

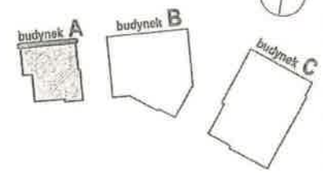

Bud. A:	PPP = ±0.00 = 21,50 m.n.p.m.
Bud. B:	PPP = ±0.00 = 21,50 m.n.p.m.
Bud. C:	PPP = ±0.00 = 21,50 m.n.p.m.

portal | pracownia projektowa
profesjonalnie zmieniamy marzenia w rzeczywistość

Portal-PP Sp. z o.o Spółka Komandytowa
71-604 Szczecin, ul. Szarotki 8, tel. 695 15 15 42, 091 81 22 169, biuro@pp-portal.pl

www.pp-portal.pl

KOMPLEKS ZABUDOWY USŁUGOWEJ NA POTRZEBY SZCZECIŃSKIEGO PARKU NAUKOWO-TECHNOLOGICZNEGO PRZY UL. NIEMIERZYŃSKIEJ W SZCZECINIE

ETAP II - ZAGOSPODAROWNIE TERENU, GARAŻ PODZIEMNY, BUDYNKI A I B

lokalizacja: Szczecin, ul. Niemierzyńska, dz. nr 3/7, 3/5 i 1/8

inwestor: Szczeciński Park Naukowo - Technologiczny, ul. Kolumba, Szczecin

projektant: mgr inż. arch. Agnieszka Wiśkowska, upr. nr 28/ZPOIA/2005

współautorzy projektu: mgr inż. arch. Agnieszka Galter, mgr inż. arch. Arkadiusz Nowakowski, mgr inż. arch. Anita Wojewoda

sprawdzający: mgr inż. arch. Maciej Zombirt, upr. nr 41/Sz/99

BUDYNEK A
- elewacja północno-wschodnia

branża: architektura	skala: 1:100	nr rys: A8/UG
P.W.	data: Szczecin, listopad 2009r	

DOKUMENTACJA POWYKONAWCZA

STAROSTWO POWIATOWE W GRYFINIE ... Nr ZAP.7062/POWOK/09

UWAGA:
Kopiowanie, publikacje oraz wszelkie inne formy wykorzystania projektu bez zgody autorów będą naruszeniem przepisów wynikających z Ustawy z dnia 4.02.1994 r. o prawie autorskim i prawach pokrewnych.

AKCEPTUJĘ

Okna rolety we wnętrzu okien ne elew. płn-wsch przeczytałem (am)