


CENTRUM KOMPUTEROWE

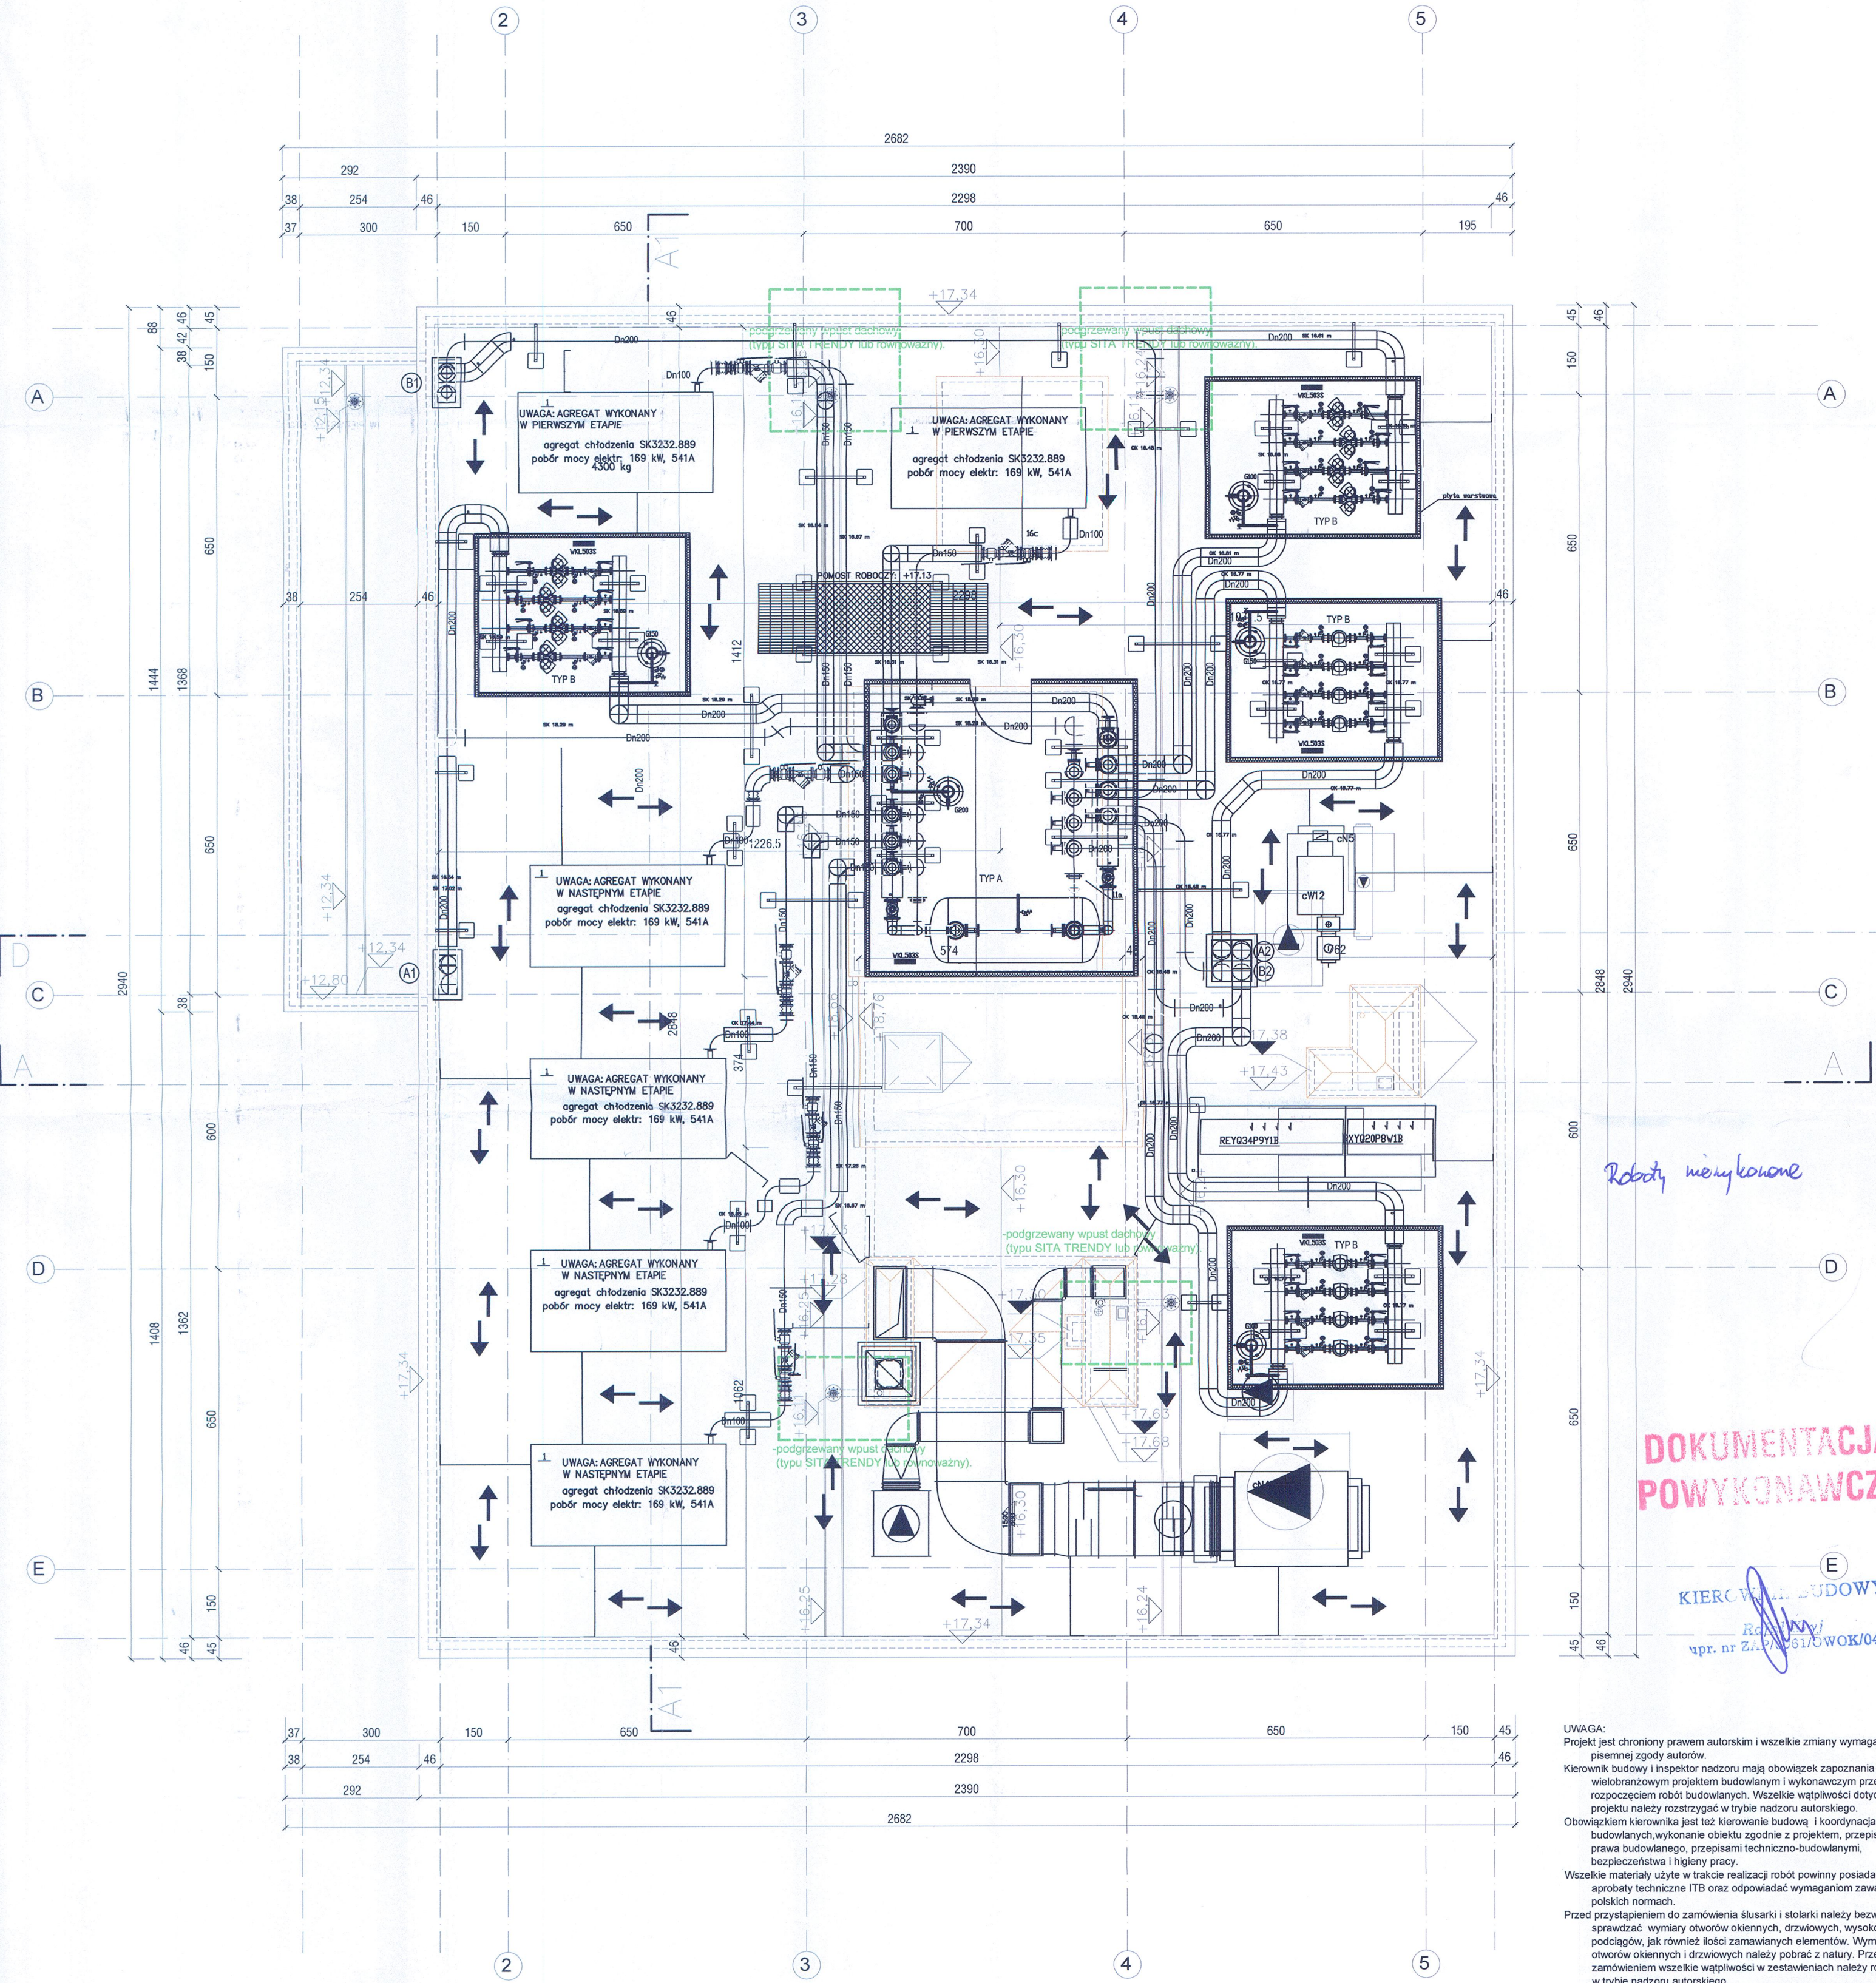


-zakres zmian zleconych przez inwestora

-zakres zmian wprowadzonych po konsultacjach z rzeczoznawcami ds.ppoż

- Zwiększenie wysokości drzwi w serwerowni (oraz na trasie od wejścia do budynku, do pomieszczeń technicznych) do 250cm w świetle :
- drzwi D 11a – skrzydło drzwiowe 200cm + uchyłne nasświetle 50cm (bez poprzeczki pomiędzy drzwiami a nasświetlem)
- drzwi D 12 – podwyższone do 250cm
- wprowadzenie uchylnego nasświetla w drzwiach do serwerowni (D 35) + zmiana szerokości drzwi w świetle na 120cm
- wprowadzenie uchylnego nasświetla w drzwiach zewnętrznych do budynku A i do magazynu sprzętu (Dz1a)

- Rezygnacja z drzwi z magazynu sprzętu do holu głównego (D27).
- Dodatkowe drzwi pomiędzy magazynem sprzętu a palarnią (D 23b).
- Wprowadzenie uchylnego nasświetla w drzwiach palarni (D 23a) + przesunięcie drzwi w kierunku osi korytarza.
- Zmiana szerokości w świetle (na 130cm) i materiału (z aluminium na stal) drzwi D 28
- Zmiana szerokości w świetle (na 130cm) i materiału (z aluminium na stal) drzwi z przedsionków do klatki schodowej (D 29)
- Zmiana wysokości okien pomiędzy korytarzem a pomieszczeniami serwerowni (Ow1) na 250cm.
- Zmiana szerokości w świetle (na 130cm) i materiału (z aluminium na stal) oraz dodatkowo wprowadzenie uchylnego nasświetla do drzwi D 28a (z przedsionka klatki schodowej na korytarz na I piętrze)
- Zmiana drzwi D30a (drzwi do przyszłej serwerowni na I piętrze) na drzwi D 35 (z uchylnym nasświetlem i odpornością EI 60)
- Dwa dodatkowe pionowe wod-kan (woda + odpływ z umywalki)
- Korekta układu pomieszczeń 2.05 i 2.06 (zmiana pom. gospodarczego 2.05 na łazienkę z natryskiem)
- Zmiana wpustów dachowych na podgrzewane (typu SITA TRENDY lub równoważne).

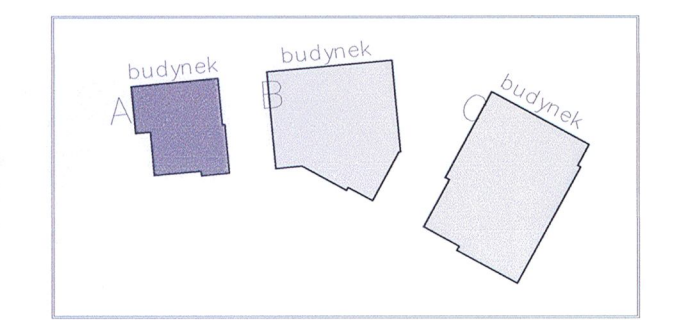

Wielobranzowy projekt budowlany i wykonawczy opracowany w okresie 2008-2010 przez pracownię Portal - pp sp. z ograniczoną odpowiedzialnością spk. Zmiany w zakresie opisanym na rysunkach i w opisie wprowadzone w sierpniu i wrześniu 2012

KOMPLEKS ZABUDOWY USŁUGOWEJ NA POTRZEBY SZCZECIŃSKIEGO PARKU NAUKOWO-TECHNOLOGICZNEGO PRZY UL. NIEMIERYŃSKIEJ W SZCZECINIE

temat: Szczecin, ul. Niemierzyńska, dz. nr 48, 49, 50
adres inwestycji: Szczeciński Park Naukowo-Technologiczny, ul. Niemierzyńska 17a, 71-441 Szczecin
inwestor:
mgr inż. arch. Agnieszka Witkowska, upr. nr 26/ZP.OIA/2005
projektant / autor projektu:
mgr inż. arch. Maciej Zombirt, upr. nr 41/SZ/99
architekt sprawdzający:

RZUT DACHU - zmiany
rys. architektura
skala: 1:100
data: Szczecin, maj 2012r.
nazwa: zmiany, sierpień/wrzesień 2012r.
nr rys.: A5z