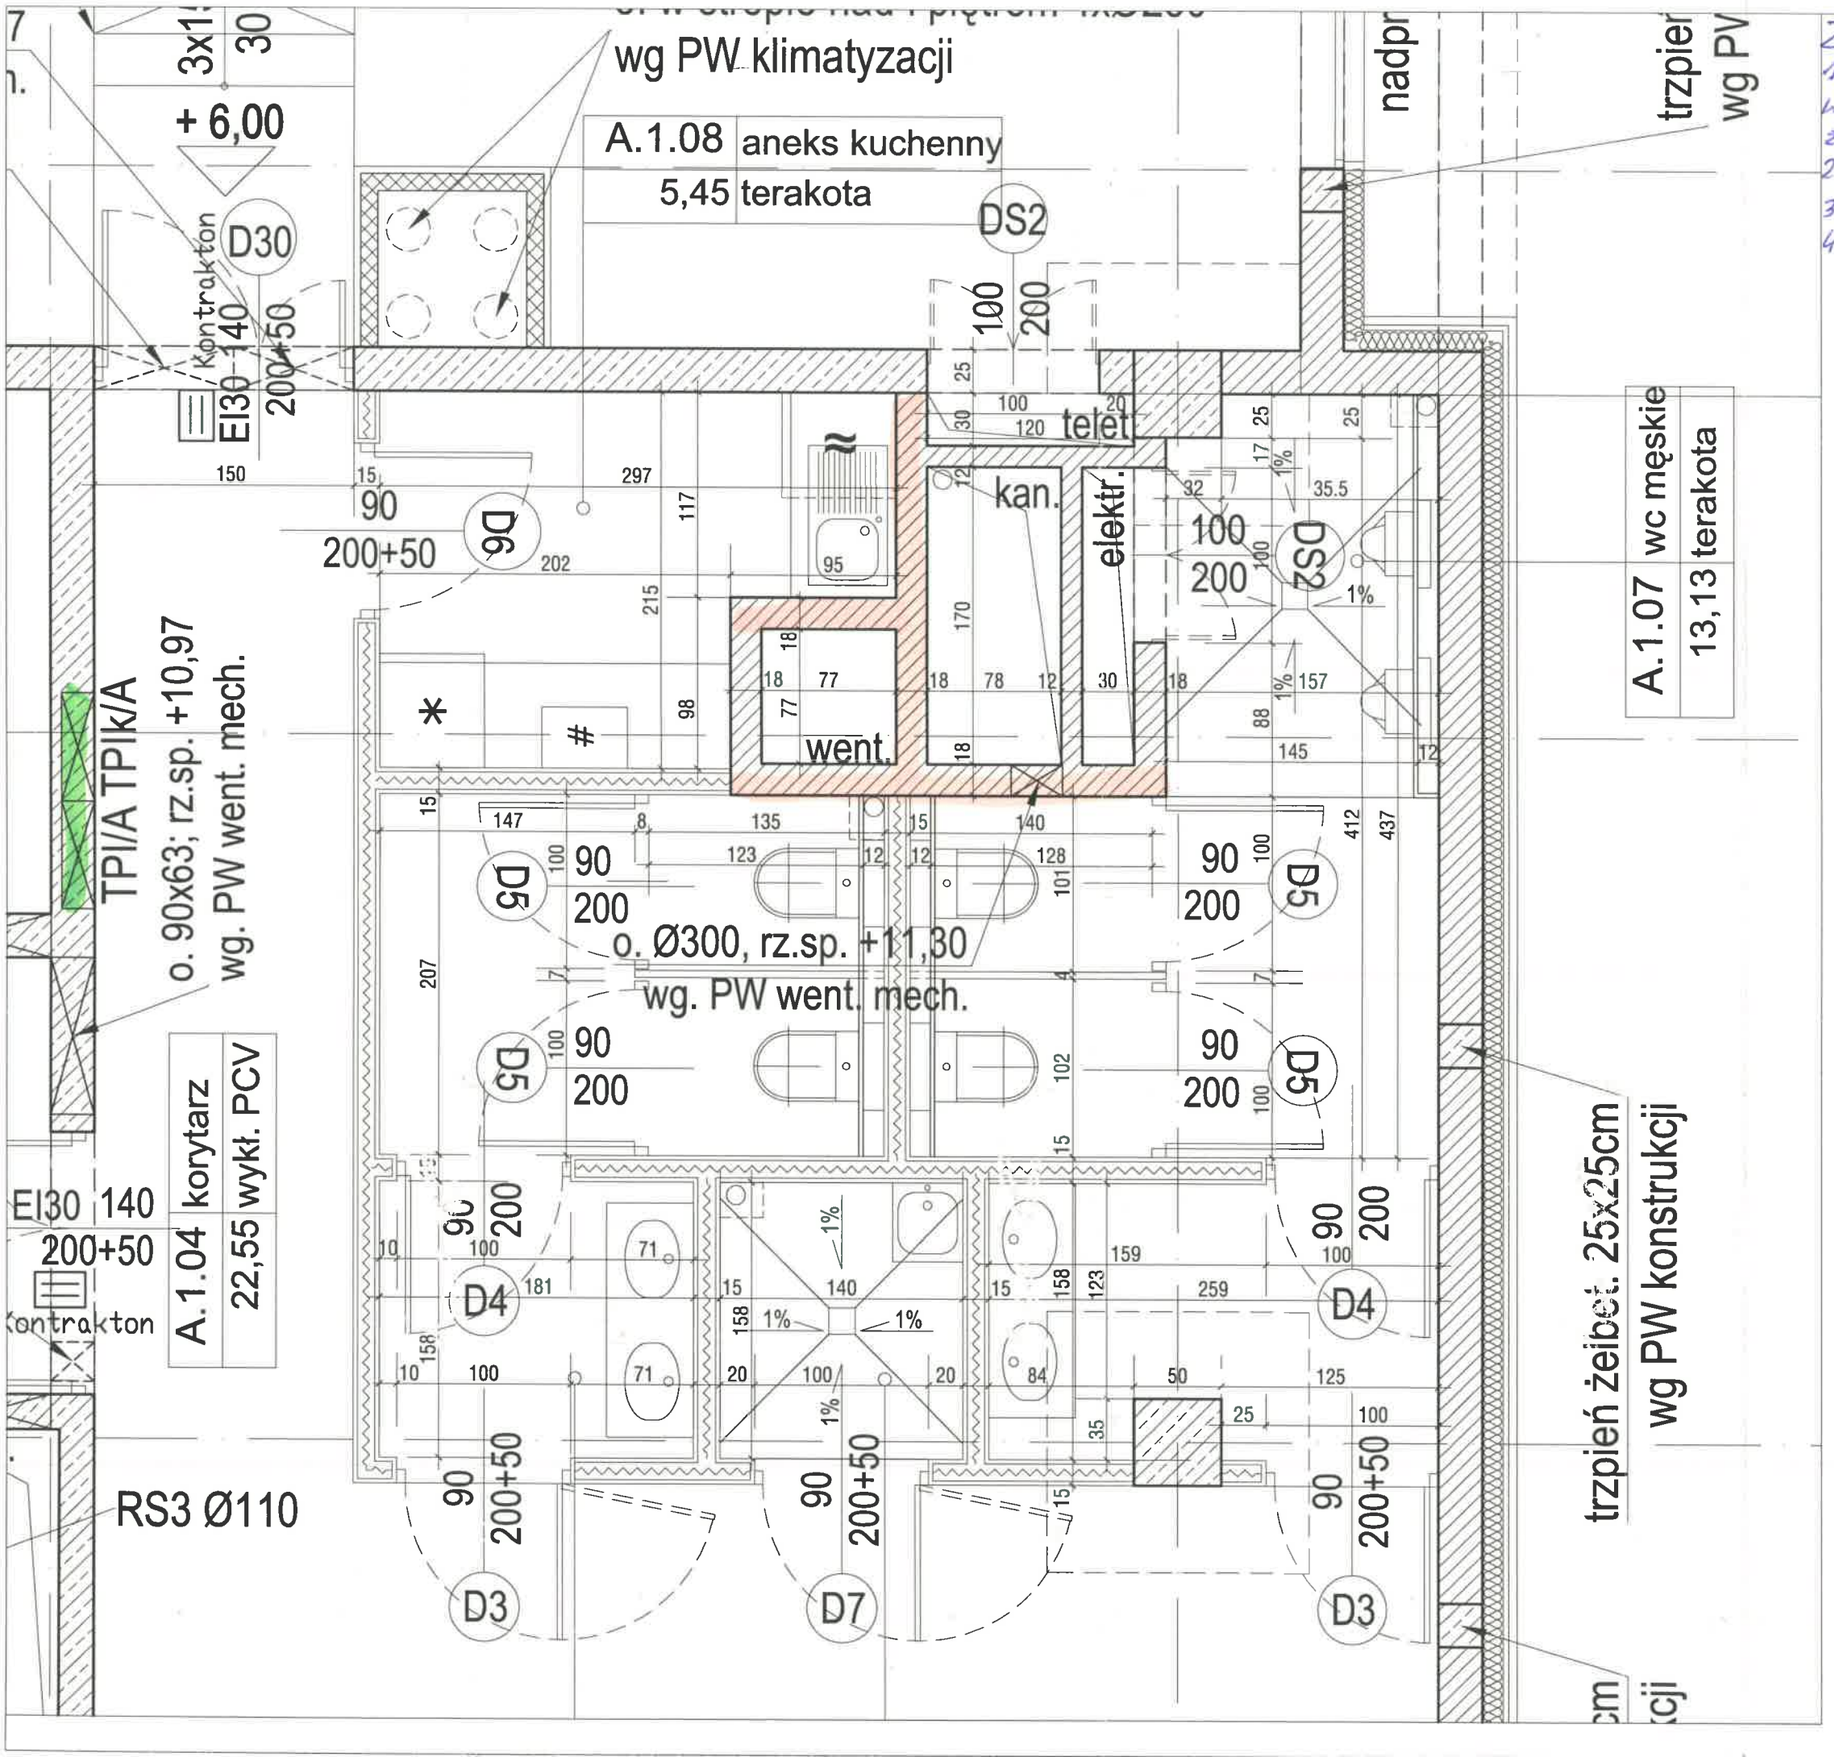

Zakres robót wykonanych
1. Ściany, słupy, podciągi, nadciągi, nadpraże, wieńce pośrednie, trzpienie, strop, schody żelbetowe w całości
2. Ściany murowane zewnętrzne (wypełniające) w całości
3. Ściany murowane wewnętrzne
4. Nie wykonano otworów mrąkowych przy klatce schodowej
Otworowanie wykonano zgodnie z projektem konstrukcji

DOKUMENTACJA POWYKONAWCZA

KIEROWNIK BUDOWY
Rafał Kryj
upr. nr ZAP/0061/OWOK/04

portal | pracownia projektowa
profesjonalnie zmieniamy marzenia w rzeczywistosc
Portal-PP Sp. z o.o. Spółka Komandytowa
71-604 Szczecin, ul. Szarotki 9, tel: 695 15 15 42, 091 81 22 199, biuro@pp-portal.pl
www.pp-portal.pl

KOMPLEKSU BUDYNKÓW BIUROWYCH NA POTRZEBY SZCZECIŃSKIEGO PARKU NAUKOWO - TECHNOLOGICZNEGO PRZY UL. NIEMIERZYŃSKIEJ W SZCZECINIE
ETAP II- ZAGOSPODAROWANIE TERENU, GARAŻ PODZIEMNY, BUDYNKI A I B

temat:

Szczecin, ul. Niemierzyńska, dz. nr 5/7
adres inwestycji:

Szczeciński Park Naukowo - Technologiczny, ul. Kolumba, Szczecin
inwestor:

mgr inż. arch. Agnieszka Witkowska, upr. nr 28/ZP/IA/2005
projektant:

mgr inż. arch. Agnieszka Geller
mgr inż. arch. Arkadiusz Nowakowski
mgr inż. arch. Bartosz Klinicki
architekt asystent:

mgr inż. arch. Maciej Zombirt, upr. nr 41/Sz/99
architekt sprawdzający:

RZUT WĘZŁA SANITARNO-SOCJALNEGO
rys.

architektura
branża:

1:50
skala:

P.W.
faza:

Szczecin, lipiec 2010r
data:

A15
nr rys.

UWAGA:
Kopiowanie, publikacje oraz wszelkie inne formy wykorzystania projektu bez zgody autorów będą naruszeniem przepisówwynikających z Ustawy z dnia 4.02.1994 r. o prawie autorskim i prawach pokrewnych .