Zakres robót wykonawca
1. Ściany, słupy, podciągi, nadciągi, nadproże miejsce pośrednie, tymczas, stop, schody żelbetowe itp w odrębnej
2. Ściany murowane zewnętrzne (wypełniające) w odrębnej
3. Ściany murowane zewnętrzne
4. Nic wykonane chwast wykonać przy klatce schodowej i szachcie wentylacyjnym
Otwarcie wykonać zgodnie z projektem konstrukcji
5. Stolarka drzwiowa zewnętrzna D210-2szt, D21-1szt

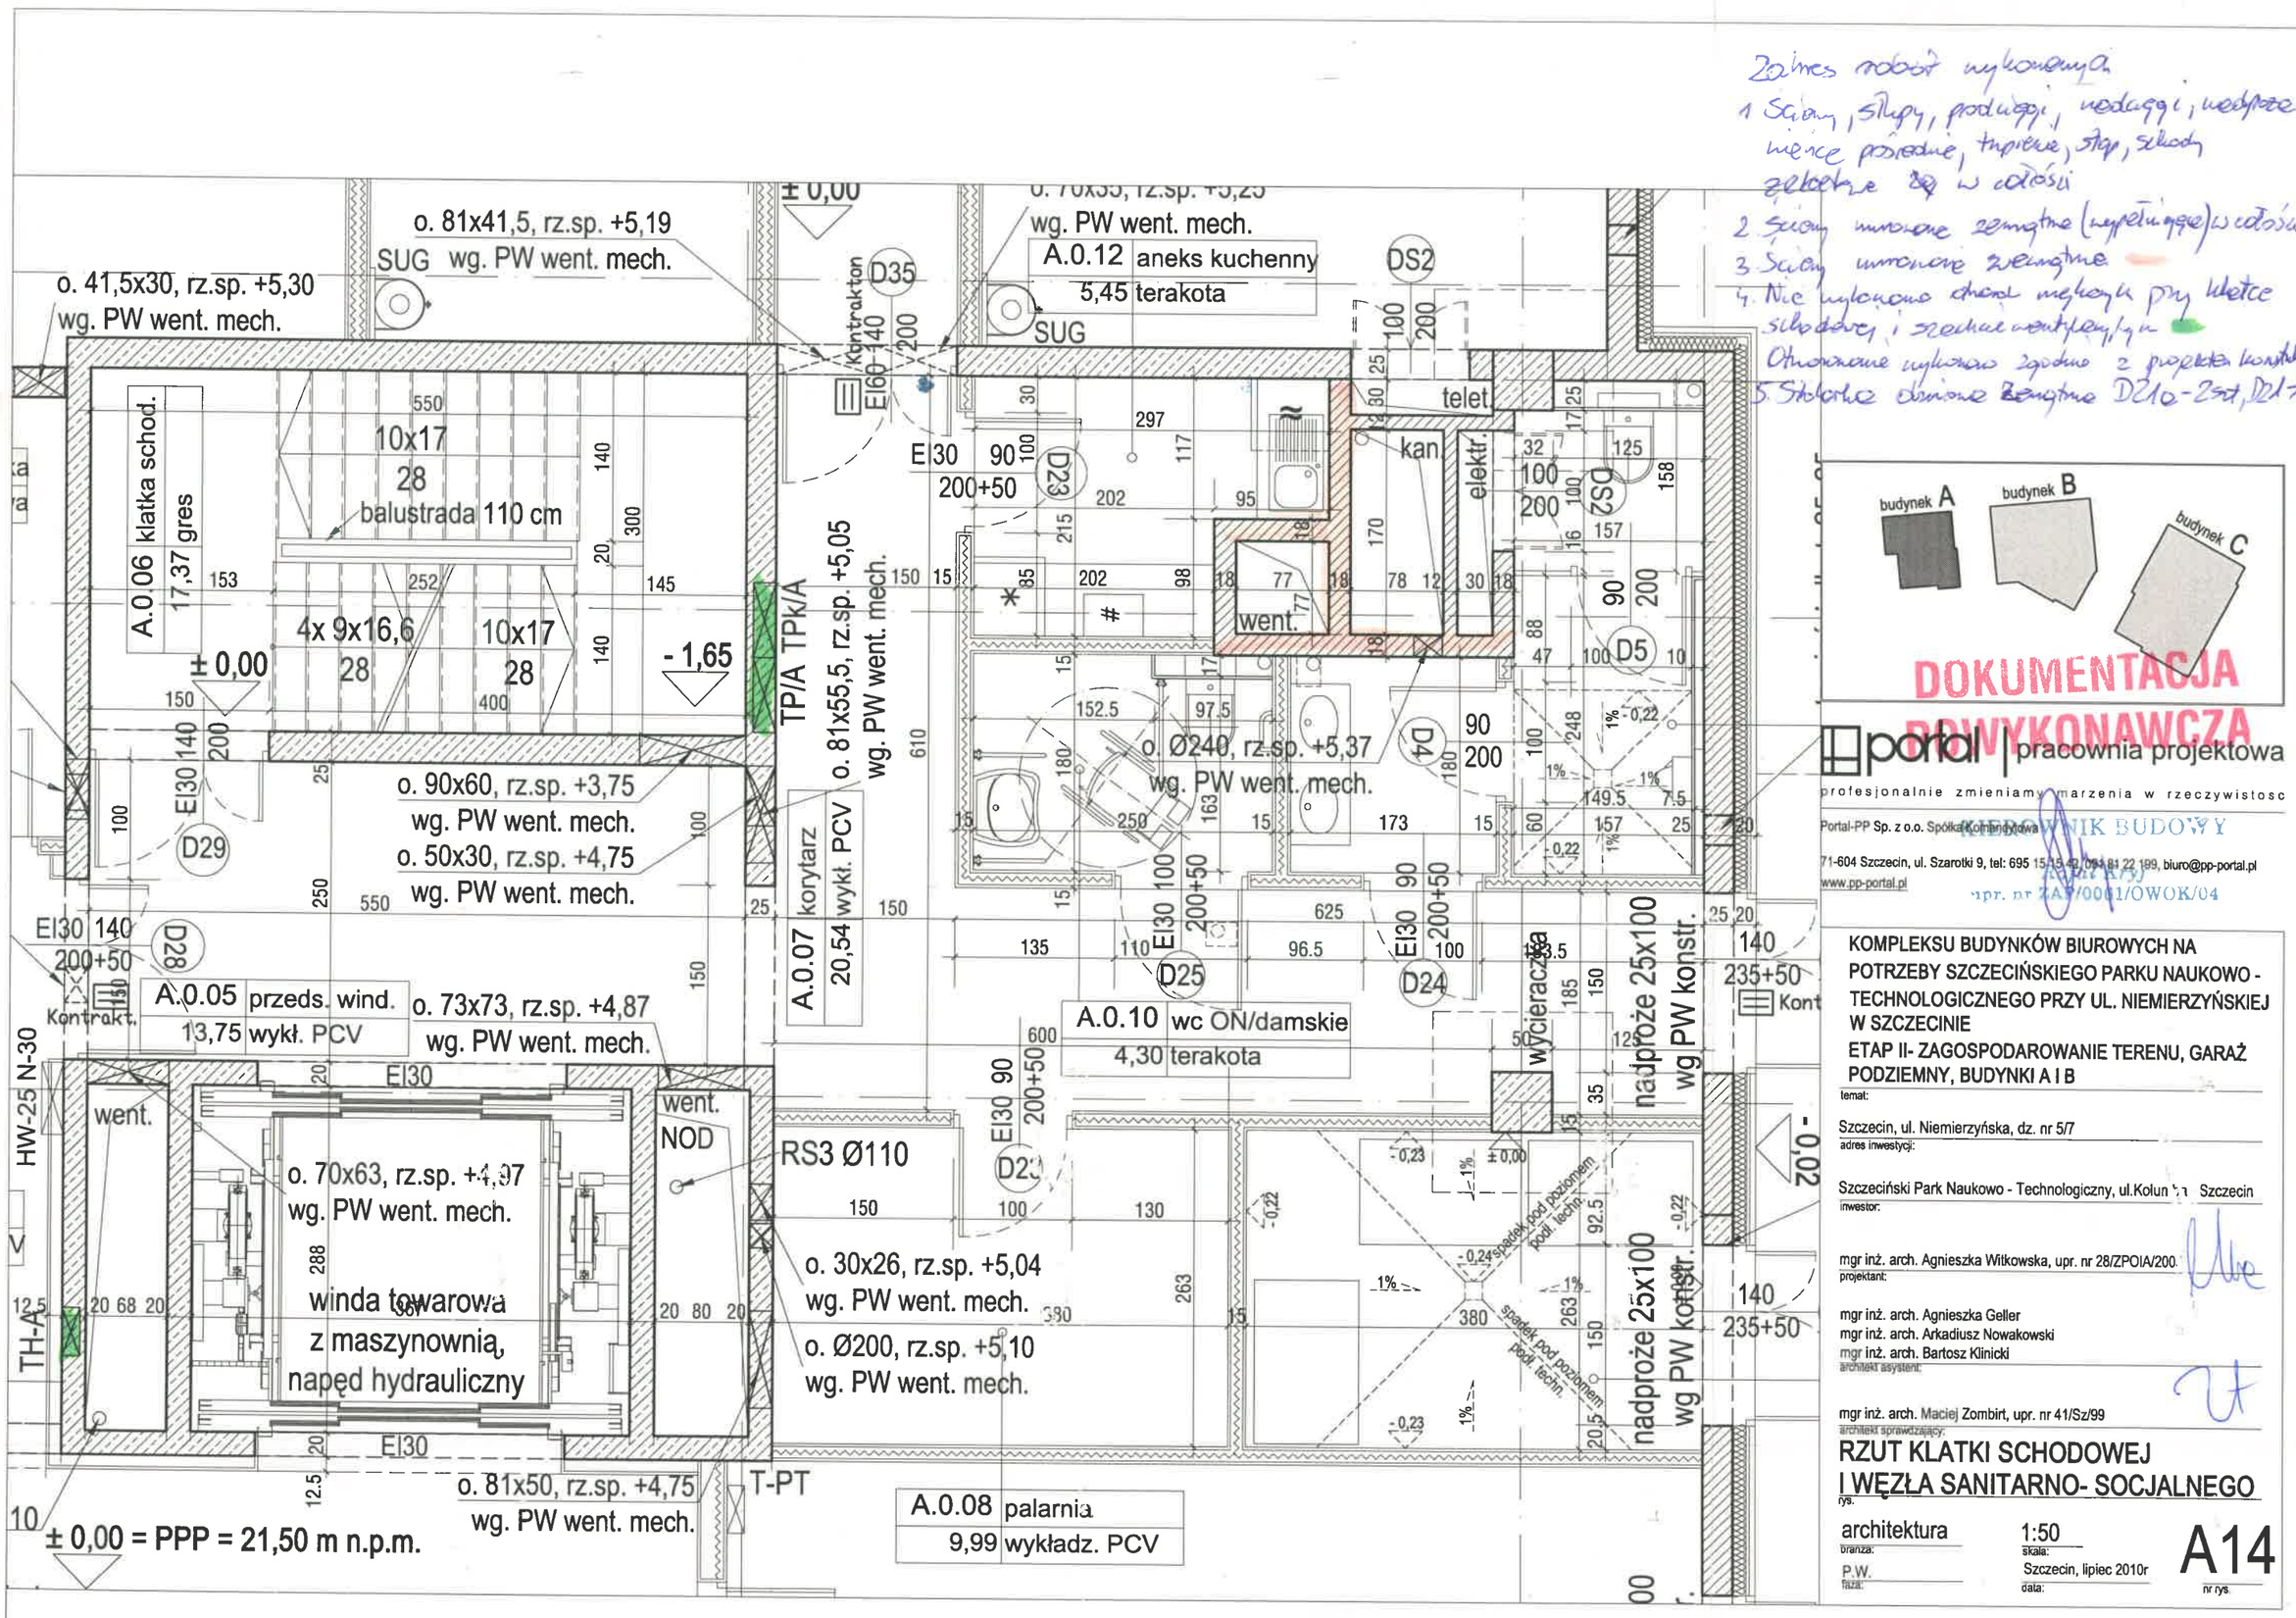

DOKUMENTACJA POWYKONAWCZA

portal | pracownia projektowa
profesjonalnie zmieniamy marzenia w rzeczywistosc
Portal-PP Sp. z o.o. Spółka Komandytowa
71-604 Szczecin, ul. Szarotki 9, tel: 695 15 15 42, 091 81 22 189, biuro@pp-portal.pl
www.pp-portal.pl

KIEROWNIK BUDOWY
upr. nr ZAP/0061/OWOK/04

KOMPLEKSU BUDYNKÓW BIUROWYCH NA POTRZEBY SZCZECIŃSKIEGO PARKU NAUKOWO - TECHNOLOGICZNEGO PRZY UL. NIEMIERZYŃSKIEJ W SZCZECINIE
ETAP II- ZAGOSPODAROWANIE TERENU, GARAŻ PODZIEMNY, BUDYNKI A I B
temat:

Szczecin, ul. Niemierzyńska, dz. nr 5/7
adres inwestycji:

Szczeciński Park Naukowo - Technologiczny, ul.Kolumba Szczecin
inwestor:

mgr inż. arch. Agnieszka Witkowska, upr. nr 28/ZPOIA/200
projektant:

mgr inż. arch. Agnieszka Geller
mgr inż. arch. Arkadiusz Nowakowski
mgr inż. arch. Bartosz Klinicki
architekt asystent:

mgr inż. arch. Maciej Zombirt, upr. nr 41/Sz/99
architekt sprawdzający:

RZUT KLATKI SCHODOWEJ I WĘZŁA SANITARNO- SOCJALNEGO
rys.

branża:	skala:		
architektura	1:50		
faza: P.W.	data: Szczecin, lipiec 2010r	nr rys. A14	

UWAGA:
Kopiowanie, publikacje oraz wszelkie inne formy wykorzystania projektu bez zgody autorów będą naruszeniem przepisówwynikających z Ustawy z dnia 4.02.1994 r. o prawie autorskim i prawach pokrewnych .