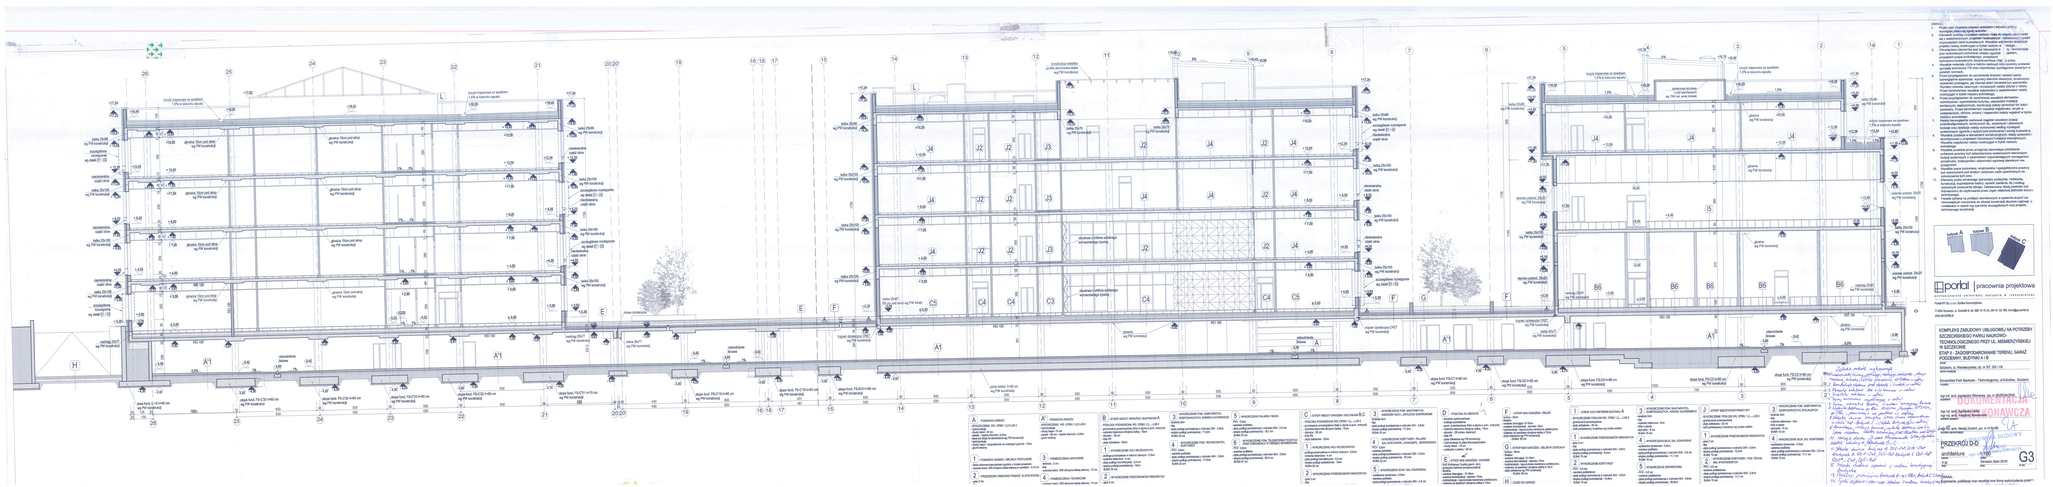

portal | pracownia projektowa




KOMPLEKS ZABUDOWY USŁUGOWEJ NA POTRZEBY SZCZECIŃSKIEGO PARKU NAUKOWO-TECHNOLOGICZNEGO PRZY UL. NIEMIERZYŃSKIEJ W SZCZECINIE

ETAP II - ZAGOSPODAROWANIE TERENU, GARAŻ PODZIEMNY, BUDYNKI A, I B

PRZEKRÓJ D-D

architektura

Skala 1:200

G3