FASADA SZKLANA - ŚCIANA NR 1

KONSTRUKCJA WITRYNY PRZY OSI "2" – WIDOK 1:50 –

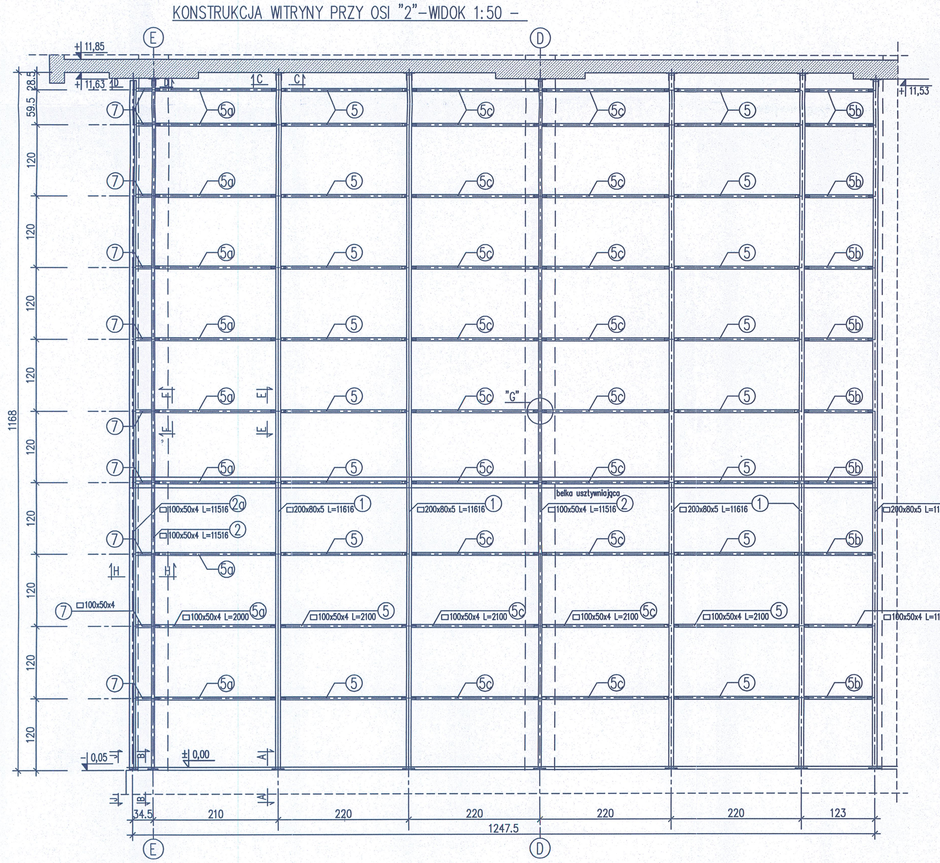

FASADA SZKLANA - ŚCIANA NR 2

KONSTRUKCJA WITRYNY PRZY OSI "E" – WIDOK 1:50

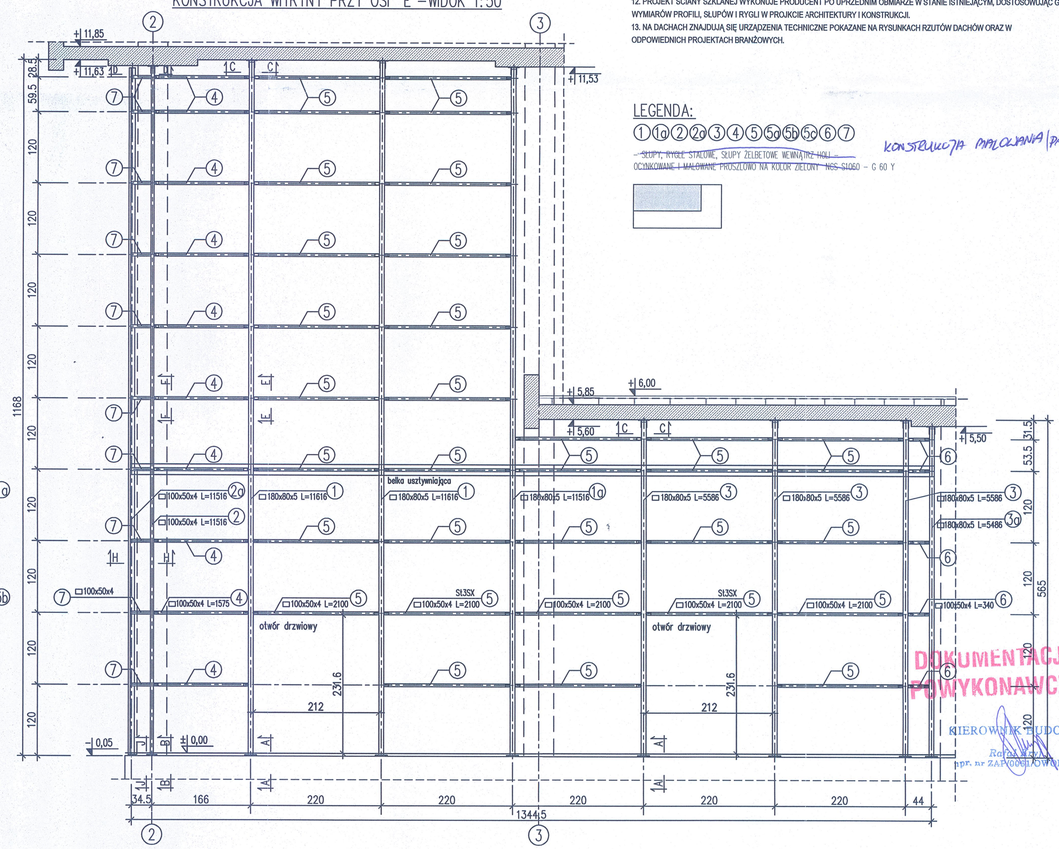

UWAGI:
1. PROJEKT JEST CHRONIONY PRAWEM AUTORSKIM I JAKIEKOLWIEK ZMIANY NIE SĄ MOŻLIWE BEZ ZGODY AUTORÓW
2. OTWORY I PRZEBICIA INSTALACYJNE BEZWZGLĘDNIE KOORDYNOWAĆ Z PROJ. KONSTRUKCJI I ARCHITEKTURY I DOKUMENTACJI ODPOWIEDNICH BRANŻ
4. UKŁAD WSZYSTKICH ELEMENTÓW KONSTRUKCYJNYCH WG. PROJ. KONSTRUKCJI
5. WSZYSTKIE SYSTEMOWE ROZWIĄZANIA DETALI WYKONAĆ ZGODNIE ZE SZTUKĄ BUDOWLANĄ
6. IZOLACJE PIONOWE I POZIOME WYKONAĆ ZGODNIE ZE SZTUKĄ BUDOWLANĄ ZAPEWNIAJĄC CIĄGŁOŚĆ IZOLACJI
7. OTWORY NA STOLARKĘ WYMIAROWANE Z LUZAMI MONTAŻOWYMI. DODATKOWE LUZY NALEŻY UWZGLĘDNIĆ PRZY WYKONAWSTWIEI ZAMÓWIENIU STOLARKI.
8. WSZELKIE ZESTAWIENIA OKIEN, DRZWI, DETALI ZGODNIE Z PROJEKTEM WYKONAWCZYM
9. POZIOMY PARAPETU - HP- PODANO JAKO WYSOKOŚĆ WYKOŃCZONEGO PARAPETU OD POZIOMU WYKOŃCZONEJ POSADZKI
10. POZIOM SPODU NADPROŻA JAKO SPÓD KONSTRUKCJI LICZONY OD WYKOŃCZONEJ POW. POSADZKI
11. WSZYSTKIE NAZWY PRODUCENTÓW PODANO PRZYKŁADOWO, MOŻLIWE JEST ZASTOSOWANIE DOWOLNEGO PRODUCENTA ZACHOWUJĄC WSZYSTKIE PARAMETRY TECHNICZNE ORAZ KOLORYSTYKĘ WYKORZYSTANYCH W PROJEKCIE ROZWIĄZAŃ.
12. PROJEKT ŚCIANY SZKLANEJ WYKONUJE PRODUCENT PO UPRZEDNIM OBMIARZE W STANIE ISTNIEJĄCYM, DOSTOSOWUJĄC GO DO WYMIARÓW PROFILI, SŁUPÓW I RYGLI W PROJEKCIE ARCHITEKTURY I KONSTRUKCJI.
13. NA DACHACH ZNAJDUJĄ SIĘ URZĄDZENIA TECHNICZNE POKAZANE NA RYSUNKACH RZUTÓW DACHÓW ORAZ W ODPOWIEDNICH PROJEKTACH BRANŻOWYCH.

BUDYNEK A - fasada nr 1,2

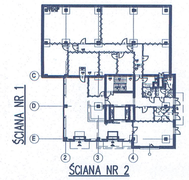

BUDYNEK A - fasada nr 1,2

LEGENDA:

① ①a ② ②a ③ ④ ⑤ ⑤a ⑤b ⑤c ⑥ ⑦

– SŁUPY, RYGLE STALOWE, SŁUPY ŻELBETOWE WEWNĄTRZ HALI – OCIEPLANE I MALOWANE PROSZKOWO NA KOLOR ZIELONY - NCS S1060 – G 60 Y

KONSTRUKCJA PREFABRYKOWANA (podciągi + wsp. dz.)

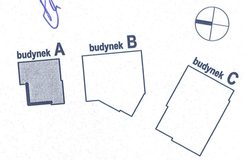

Bud. A:	PPP = ±0.00 = 21,50 m.n.p.m.
Bud. B:	PPP = ±0.00 = 21,50 m.n.p.m.
Bud. C:	PPP = ±0.00 = 21,50 m.n.p.m.

portal | pracownia projektowa
profesjonalnie zmieniamy marzenia w rzeczywistosc
Portal-PP Sp. z o.o Spółka Komandytowa
71-604 Szczecin, ul. Szarotki 9, tel. 695 15 15 42, 091 81 22 199, biuro@pp-portal.pl
www.pp-portal.pl

KOMPLEKS ZABUDOWY USŁUGOWEJ NA POTRZEBY SZCZECIŃSKIEGO PARKU NAUKOWO-TECHNOLOGICZNEGO PRZY UL. NIEMIERZYŃSKIEJ W SZCZECINIE

ETAP II - ZAGOSPODAROWANIE TERENU, GARAŻ PODZIEMNY, BUDYNKI A I B

tytuł:

Szczecin, ul. Niemierzyńska, dz. nr 3/7, 3/5 i 1/8
adres inwestycji:

Szczecińskii Park Naukowo - Technologiczny, ul.Kolumba, Szczecin
inwestor:

mgr inż. arch. Agnieszka Witkowska, upr. nr 28/ZPOIA/2005
projektant:

mgr inż. arch. Agnieszka Geller
mgr inż. arch. Arkadiusz Nowakowski
mgr inż. arch. Anita Wojewoda
architekci asystenci:

mgr inż. arch. Maciej Zombirt, upr. nr 41/Sz/99
architekt sprawdzający:

FASADA SZKLANA NR 1 I 2 BUDYNEK A

rys.

architektura	1:50	A13
branża:	skala:	nr rys.
P.W.	Szczecin, lipiec 2010r	
fazа:	data:	

DOKUMENTACJA POWYKONAWCZA
KIEROWNIK BUDOWY
upr. nr ZAP/0061/POOK/04

UWAGA:
Kopiowanie, publikacje oraz wszelkie inne formy wykorzystania projektu bez zgody autorów będą naruszeniem przepisówwynikających z Ustawy z dnia 4.02.1994 r. o prawie autorskim i prawach pokrewnych.