


-zakres zmian
zleconych
przez inwestora

-zakres zmian wprowadzonych po konsultacjach z rzeczoznawcami ds.ppoż

- Zwiększenie wysokości drzwi w serwerowni (oraz na trasie od wejścia do budynku, do pomieszczeń technicznych) do 250cm w świetle :
 - drzwi D 11a – skrzydło drzwiowe 200cm x uchyłne nasświetle 50cm (bez poprzeczki pomiędzy drzwiami a nasświetlem
 - drzwi D 12 – podwyższone do 250cm
- wprowadzenie uchylnego nasświetla w drzwiach do serwerowni (D 35) + zmiana szerokości drzwi w świetle na 120cm
- wprowadzenie uchylnego nasświetla w drzwiach zewnętrznych do budynku A i do magazynu sprzętu (Dz1a)

- Rezygnacja z drzwi z magazynu sprzętu do holu głównego (D27).
- Dodatkowe drzwi pomiędzy magazynem sprzętu a palarnią (D 23b).
- Wprowadzenie uchylnego nasłaniania w drzwiach palarni (D 23a) - przesunięcie drzwi w kierunku osi korytarza.
- Zmiana szerokości w świetle (na 130cm) i materiału (z aluminium na stal) drzwi D 28
- Zmiana szerokości w świetle (na 130cm) i materiału (z aluminium na stal) drzwi z przedślonków do klatki schodowej (D 29)
- Zmiana wysokości okien pomiędzy korytarzem a przedślonkami serwerowni (Ow1c) na 250cm.
- Zmiana szerokości w świetle (na 130cm) i materiału (z aluminium na stal) oraz dodatkowe wprowadzenie uchylnego nasłaniania do drzwi D 28a (z przedślonka klatki schodowej na korytarz i na piętrze)
- Zmiana drzwi D 28a (drzwi do przysyłek serwerowni na I piętrze) na drzwi D 35 (z uchylnym nasłaniem i dodatkową Eł 60)
- Dwa dodatkowe płoty wod -kan (woda + odpływ z umywalk)
- Korekta układu pomieszczeń 2.05 i 2.06 (zmiana pom. gołębokości 2.05 na haczyk z natykiem)
- Zmiana wstępuń dachowych na podgrzewane (typu SITA TRENDY lub równoważne).

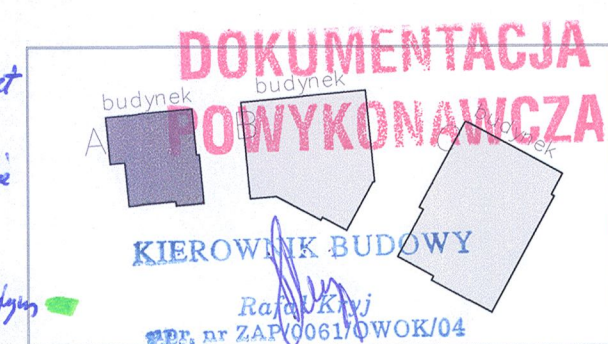

Wielobranżowy projekt budowlany i wykonawczy opracowany w okresie 2008-2010 przez pracownię Portal - pp sp. z ograniczoną odpowiedzialnością spk. zmiany w zakresie opisanym na rysunkach i w opisie wprowadzone w sierpniu i wrześniu 2012

KOMPLEKS ZABUDOWY USŁUGOWEJ NA POTRZEBY
SZCZECIŃSKIEGO PARKU NAUKOWO-
TECHNOLOGICZNEGO PRZY UL. NIEMIERYŃSKIEJ
W SZCZECINIE

temat:
Szczecin, ul. Niemierzyńska,
dz. nr 48, 49, 50
adres inwestycji:
Szczeciński Park Naukowo -
Technologiczny, ul.Niemierzyńska 17a, 71-441 Szczecin
inwestor:

mgr inż. arch. Agnieszka Witkowska, upr. nr 28/ZPOIA/2001
projektant / autor projektu:

mgr inż. arch. Maciej Zombirt, upr. nr 41/Sz/99

RZUT PARTERU - zmiany

rys.

architektura

branża:

P.B.

faza:

1:100

skala:

Szczecin, maj 2012r

Data:

projekt: aktualizacja 2012r

A1z

nr rys.

Stowarzyszenie wykonawcy 154 reVO z dnia 21.08.12
154 reV 1 z dnia 31.08.12

Zomowane izolacji od dolnej krawędzi Stropu
do 50cm ponad poziom terenu projekt.
na izolacji typu usłownego

