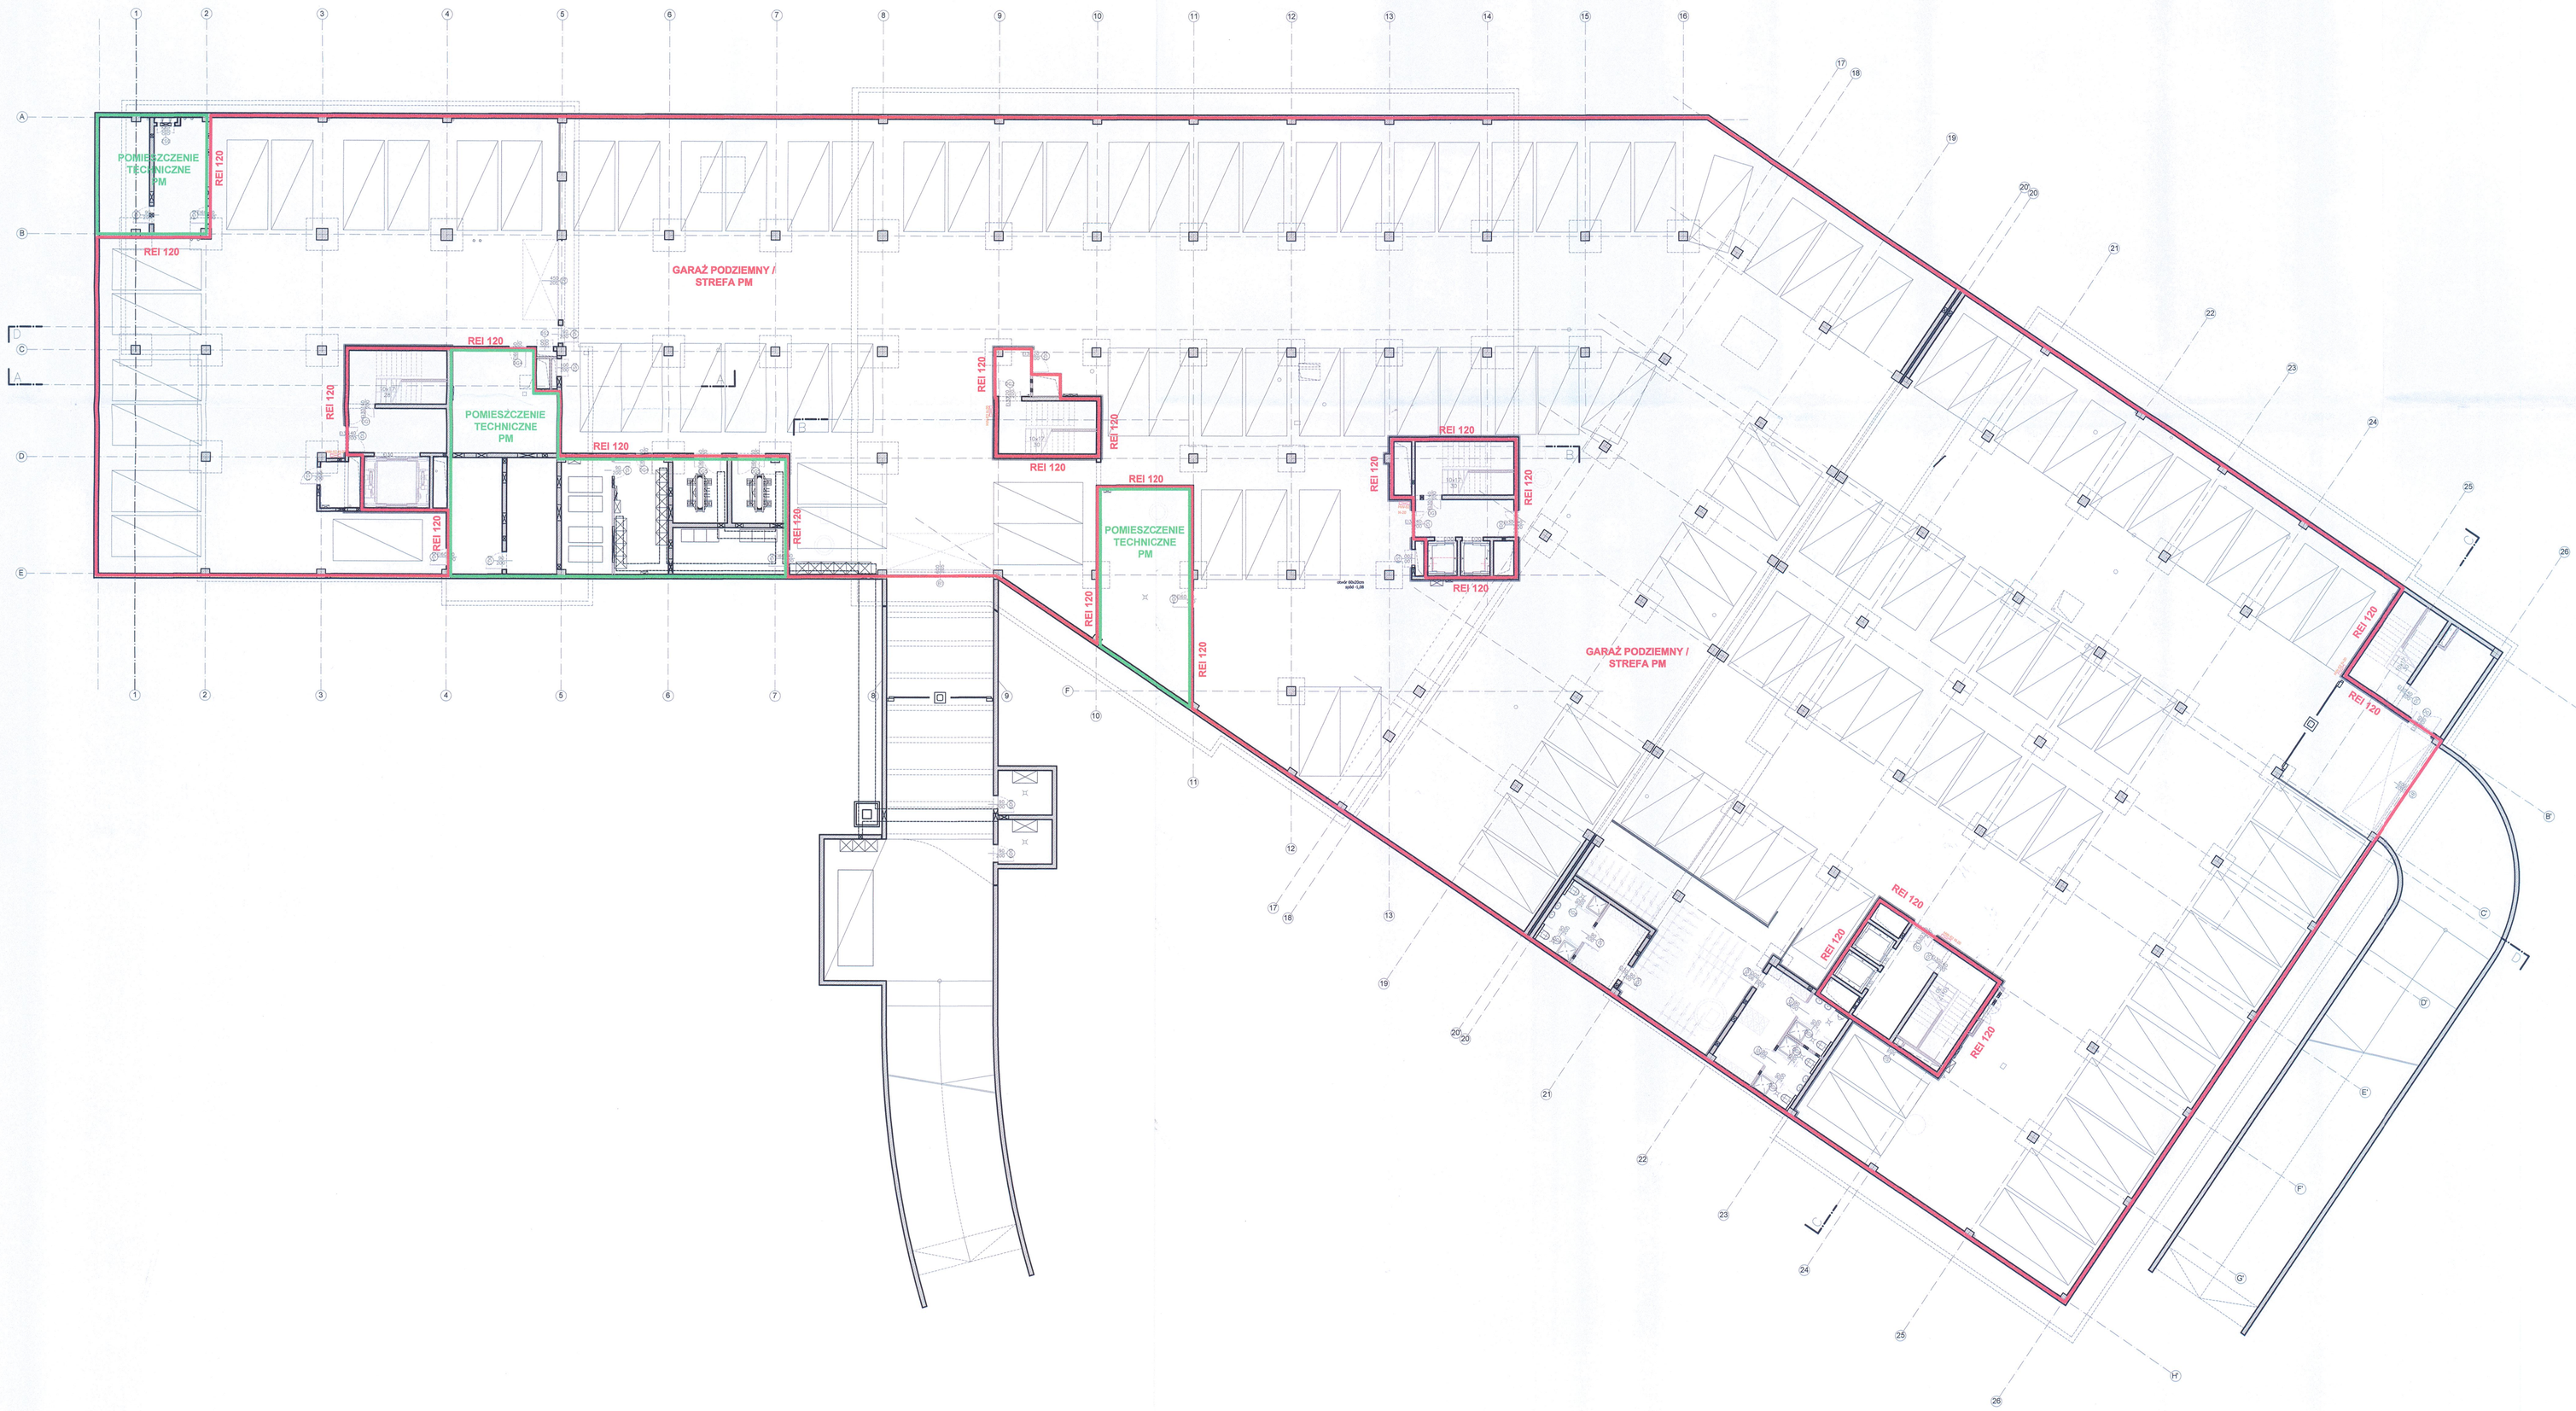

DOKUMENTACJA POWYKONAWCZA

Uwaga 1 Strop nad I piętrem budynku A nie spełnia REI 120
2. Przejście instalacyjne przez strefy pożarowe wykonane zgodnie z zakresem zamieszczonym na dokumentacji powykonawczej branż

KIEROWNIK BUDOWY
Rafał Kryj
upr. nr ZAP/1061/OWOK/04

KOMPLEKS ZABUDOWY USŁUGOWEJ NA POTRZEBY SZCZECIŃSKIEGO PARKU NAUKOWO-TECHNOLOGICZNEGO PRZY UL. NIEMIERZYŃSKIEJ W SZCZECINIE

temat:

Szczecin, ul. Niemierzyńska, dz. nr 48,49,50
adres inwestycji:

Szczeciński Park Naukowo – Technologiczny Sp. z o.o.
ul.Niemierzyńska 17a, Szczecin
inwestor:

mgr inż. arch. Agnieszka Witkowska,
upr. nr 28/ZPOIA/2005
projektant:

mgr inż. arch. Maciej Zombirt,
upr. nr 41/Sz/99
architekt sprawdzający:

SCHEMAT WYDZIELEŃ P.POŻ.
rys.: garaż
architektura
branża:
1:200
skala:
P.W.
faza:
Szczecin, wrzesień 2012r
data:
Gp2
nr rys.

UWAGA:
Projekt autorstwa pracowni Portal- PP Spółka z ograniczoną odpowiedzialnością Sp.k. / zmiany w opisanym i zaznaczonym zakresie sporządzono w ramach nadzoru autorskiego.