


BUD.A,B,C - DET.SYSTEM. - ALUPROF MB-SR50 EFEKT / ALUPROF MB-45

- schemat konstrukcji elektrycznych drzwi przesuwnych H=230, H=350 - widok w przekroju poziomym

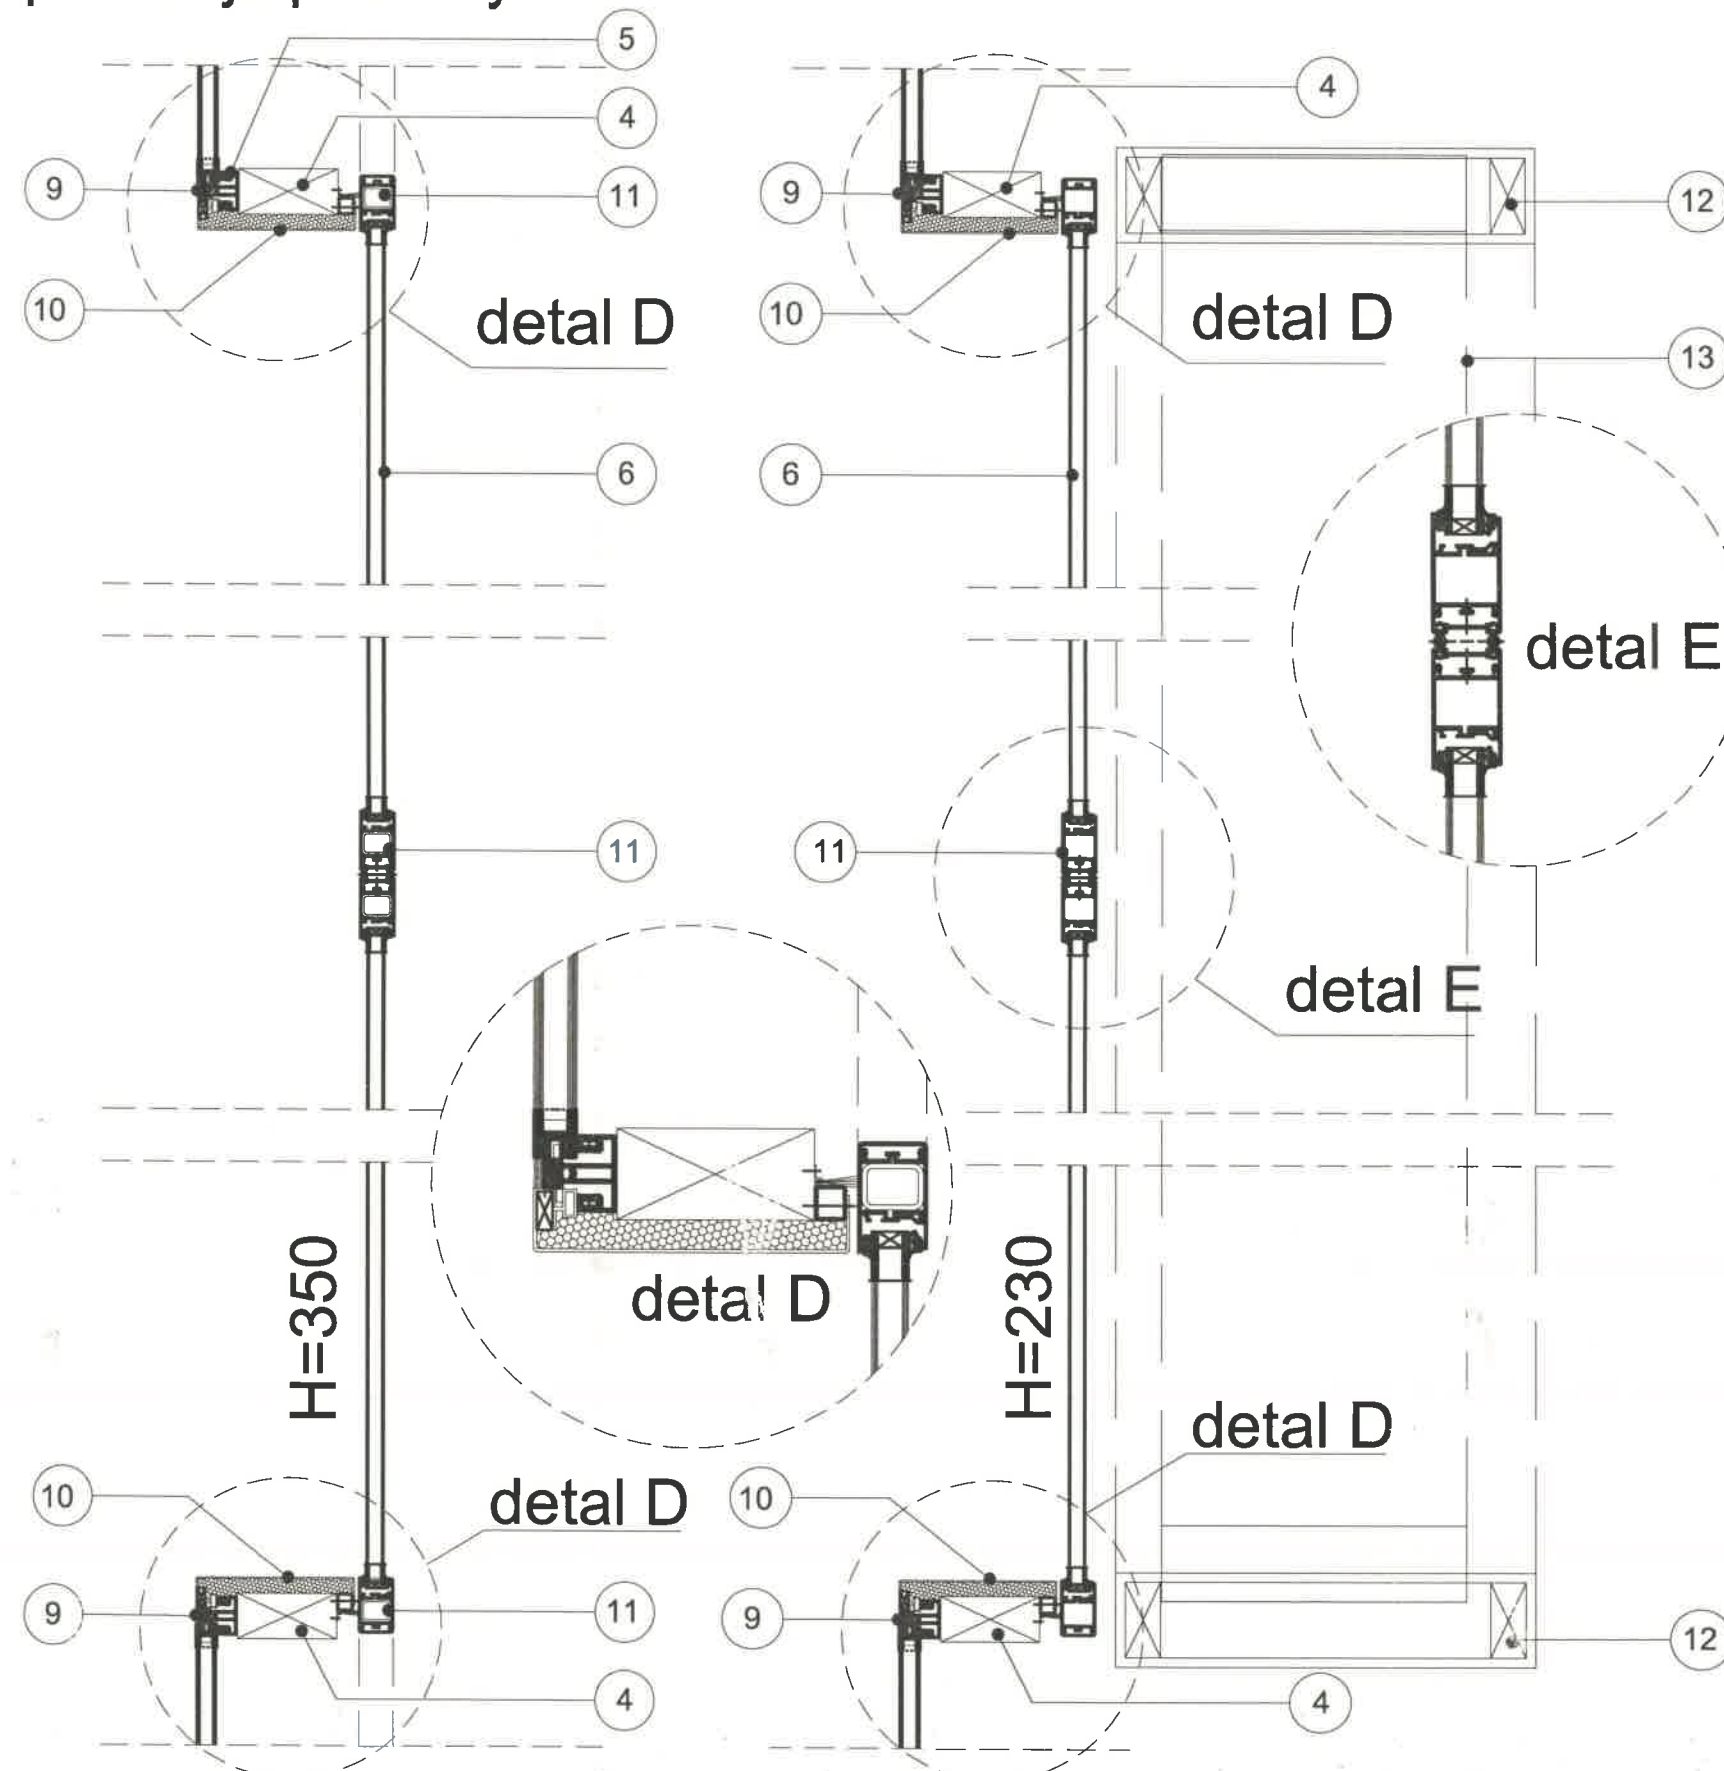

1. Systemowe uszczelnienie połączenia aluminiowego elementu ślusarki ALUPROF - MB-SR50EFEKT
2. Ściana murowana/żelbetowa budynku
3. Element aluminiowy maskujący izolację od wewnątrz- system ALUPROF - MB-SR50EFEKT
4. Konstrukcyjny słup stalowy stanowiący podkonstrukcję systemu aluminiowych profili elewacji szklanej Aluprof MB-SR50 EFEKT. Ocynkowany i malowany proszkowo na kolor NCS S1060 - G 60 Y.
5. Profil aluminiowy systemowy ALUPROF MB-SR50 Efekt ze spoina silikonową. Mocowane do podkonstrukcji stalowej - profil w ścianie płaskiej.
6. Szyba zespolona w fasadach szklanych podwójna.
Ipsol Neutral 48/25
Ug-1.1W/m²K
LT- przepuszczalność światła-48%
g-27% DIN EN 410
LRa -odbicie światła na zewnątrz-16 %, Grubość pakietów szybowych: 6 mm Ipsol ESG/16 Arg./ VSG 4.4.2
7. Profil aluminiowy systemowy ALUPROF MB-SR50 Efekt ze spoina silikonową. Mocowane do podkonstrukcji stalowej - profil w narożniku.
8. Docieplenie ściany zewnętrznej budynku - styropian gr.12cm
9. Uszczelka silikonowa łącząca dwie tafle szklane z profilem aluminiowym.
10. Systemowa aluminiowa maskownica - ALUPROF MB-45.
11. Profil elektrycznych drzwi przesuwnych ALUPROF MB-45.
12. Konstrukcja pod nagrzewnicę.
13. Nagrzewnica.

BUDYNEK A, B, C - detale systemowe - ALUPROF SR50 EFEKT ALUPROF MB-45

*Złóż robot wykonanych
+ Fasadę szklaną przez silikondowanie tafli
Wniosek materiałowy
1. 102REVO z dnia 17.08.2012r. załącznik 1. K. budynek A
2. 102REVO z dnia 21.08.2012r. załącznik 1. K. budynek B
3. 102REVO z dnia 04.10.2012r. załącznik 1. K. budynek C
4. 102REVO z dnia 05.10.2012r. załącznik 1. K. budynek C
Plan dopełnienia rysunku
1. 102REVO z dnia 07.10.2012r. załącznik 1. K. budynek C
2. 102REVO z dnia 14.12.2012r. załącznik 1. K. budynek C*

DOKUMENTACJA

Bud. A:	PPP = ±0.00 = 21,50 m.n.p.m.
Bud. B:	PPP = ±0.00 = 21,50 m.n.p.m.
Bud. C:	PPP = ±0.00 = 21,50 m.n.p.m.

portal | pracownia projektowa
profesjonalnie zmieniamy marzenia w rzeczywistość

Portal-PP Sp. z o.o. Spółka Komandytowa
71-604 Szczecin, ul. Szarotki 9, tel: 695 15 15 42, 691 81 22 119, 611 11 111 portal.pl
www.pp-portal.pl

KOMPLEKS ZABUDOWY USŁUGOWEJ NA POTRZEBY SZCZECIŃSKIEGO PARKU NAUKOWO-TECHNOLOGICZNEGO PRZY UL. NIEMIERYŃSKIEJ W SZCZECINIE
ETAP III - BUDYNEK C

temat:
Szczecin, ul. Niemierzyńska, dz. nr 3/7, 3/5 i 1/8
adres inwestycji:

Szczeciński Park Naukowo - Technologiczny, ul.Kolumbia, Szczecin
inwestor:

mgr inż. arch. Agnieszka Witkowska, upr. nr 28/ZPOIA/2005
projektant:

mgr inż. arch. Agnieszka Geller
mgr inż. arch. Arkadiusz Nowakowski
mgr inż. arch. Aneta Wojewoda
architekt asystent:

mgr inż. arch. Maciej Zombirt, upr. nr 41/Sz/99
architekt sprawdzający:

BUDYNEK A, B, C - detale systemowe ALUPROF SR50 EFEKT ALUPROF MB-45

architektura 1:10
branża:
P.W.
data: Szczecin, lipiec 2010r.

D3A
nr rys.

UWAGA!!!: Wszystkie nazwy producentów wymierzone w projekcie nie są wiążące. Podano je jako przykład rozwiązań systemowych. Dopuszcza się zmianę producenta, pod warunkiem zachowania rozwiązań technicznych charakteryzujących wybrany w Projekcie system.

UWAGA:
Kopiowanie, publikacje oraz wszelkie inne formy wykorzystania projektu bez zgody autorów będą naruszeniem przepisów wynikających z Ustawy z dnia 4.02.1994 r. o prawie autorskim i prawach pokrewnych.