


DETAL POŁĄCZENIA KĄTOWEGO ŚCIAN DZIAŁOWYCH

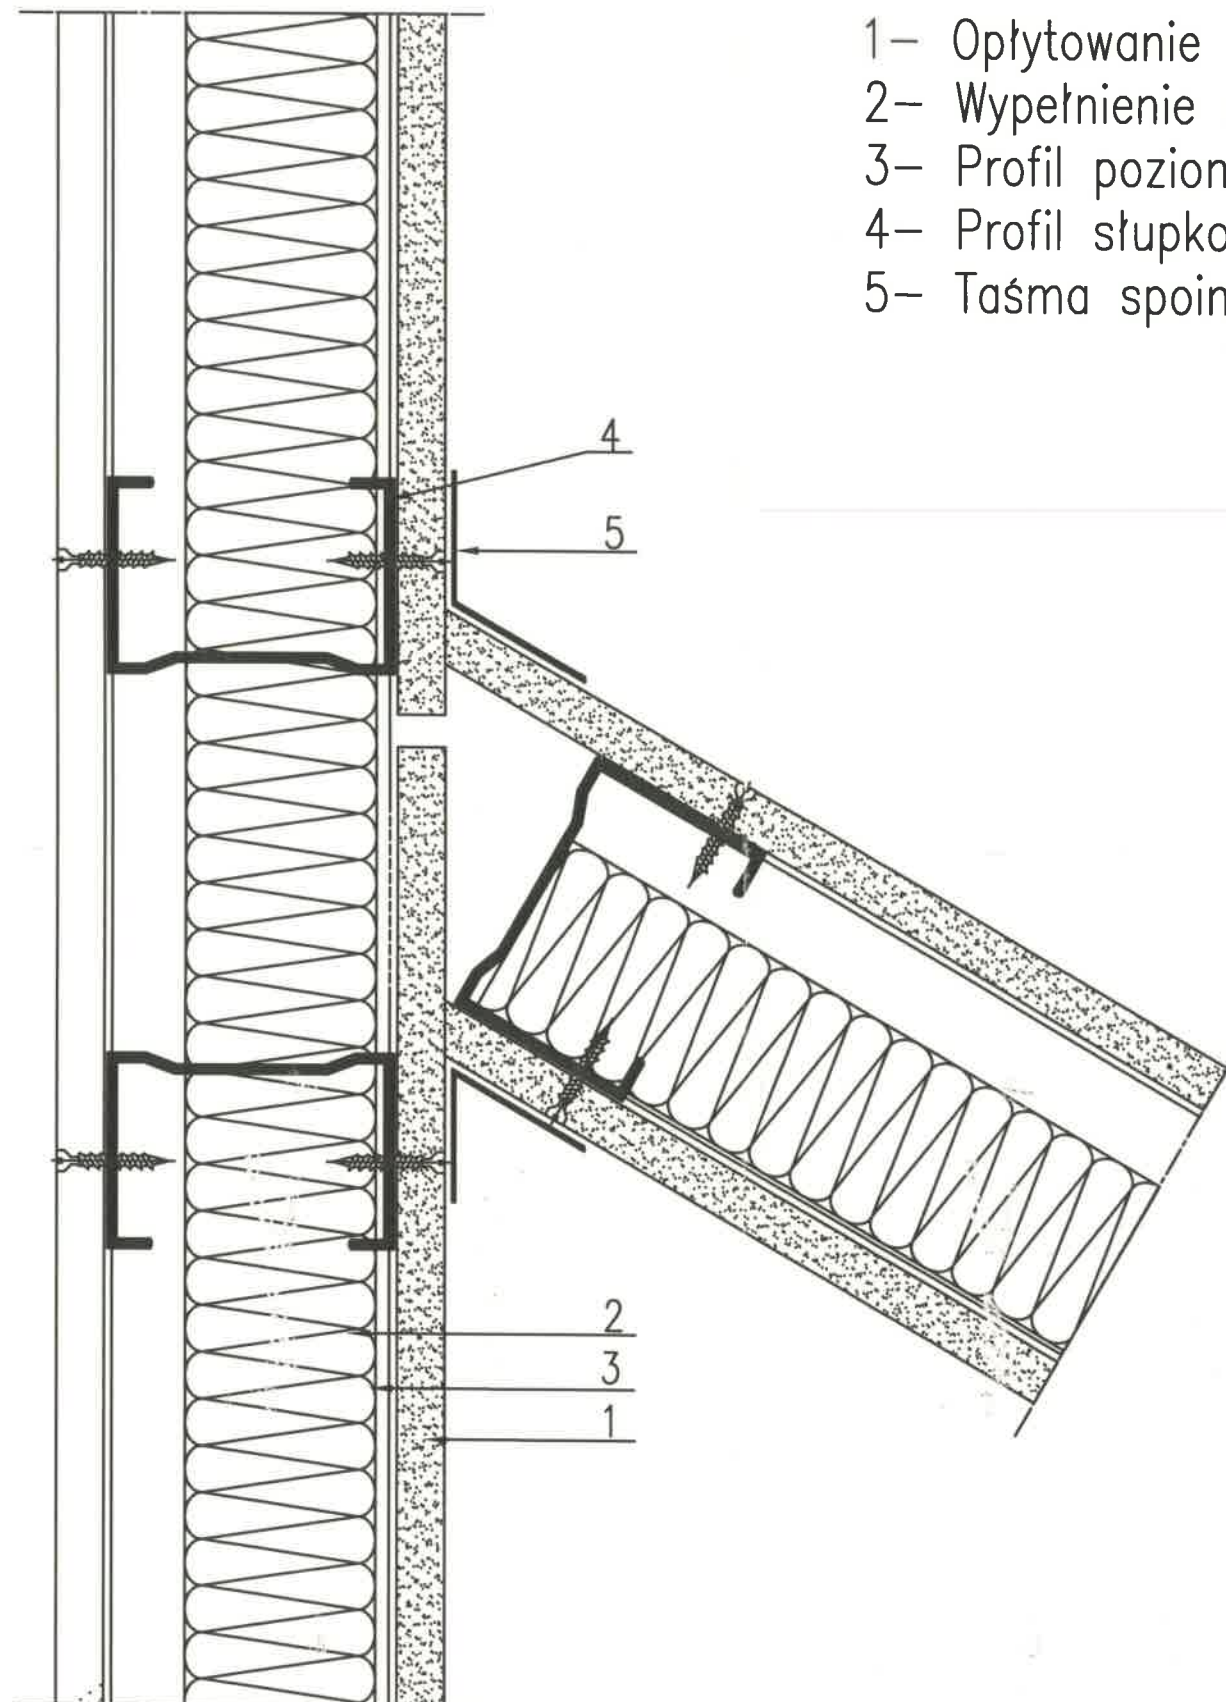

- 1- Oplątowanie z płyt gipsowo-kartonowych
- 2- Wypełnienie z wełny mineralnej kamiennej lub szklanej
- 3- Profil poziomy UW
- 4- Profil słupkowy CW
- 5- Taśma spoinowa

Zdmes robot wykonanych
1. Szary z płyt GK (szary dielowe kotowane
do stopów zosadnionych) zgodnie z rys. C12,
C22; C3202; C4202

Wniosek miodendae
1. 152REVO z dnia 16.11.2012r. zotniadany proz 1.k
w dniu 28.11.2012r.
2. 152REV1 z dnia 18.11.2012r zotniadany proz 1.k
w dniu 30.11.2012r.
3. 154REVO z dnia 11.12.2012r. zotniadany proz 1.k
w dniu 18.12.2012r.
Plan Zapewnienie Jekiości
1. 13REVO z dnia 02.12.2012r. zotniadany proz 1.k
w dniu 04.01.2013r.

DOKUMENTACJA
PORTAL | pracownia projektowa
profesjonalnie zmieniamy marzenia w rzeczywistość

Portal-PP Sp. z o.o. Spółka Komandytowa
71-604 Szczecin, ul. Szarotki 9, tel: 695 15 15 42, 091 81 02 113, biuro@pp-portal.pl
www.pp-portal.pl

KOMPLEKS ZABUDOWY USŁUGOWEJ NA POTRZEBY
SZCZECIŃSKIEGO PARKU NAUKOWO-
TECHNOLOGICZNEGO PRZY UL. NIEMIERZYŃSKIEJ
W SZCZECINIE
ETAP III- BUDYNEK C

temat:
Szczecin, ul. Niemierzyńska, dz. nr 3/7, 3/5 i 1/8
adres inwestycji:
Szczeciński Park Naukowo - Technologiczny, ul.Kolumba, Szczecin
in. kadr:
mgr inż. arch. Agnieszka Witkowska, upr. nr 28/ZPOIA/2005
pro. wariant:
mgr inż. arch. Agnieszka Geller
mgr inż. arch. Arkadiusz Nowakowski
architekt asystent:
mgr inż. arch. Maciej Zombirt, upr. nr 41/Sz/99
architekt sprawozdający:

DETAL NR 12
rys.
architektura
branża:
P.W.
tytuł:
1:20
skala:
Szczecin, lipiec 2010r
data:
D12
nr rys.

UWAGA:
Kopowanie, publikacje oraz wszelkie inne formy wykorzystania projektu
bez zgody autorów będą naruszeniem przepisów wynikających z
Ustawy z dnia 4.02.1994 r. o prawie autorskim i prawach pokrewnych