


DETAL POŁĄCZENIA OKŁADZINY ŚCIENNEJ ZE ŚCIANĄ DZAŁOWĄ

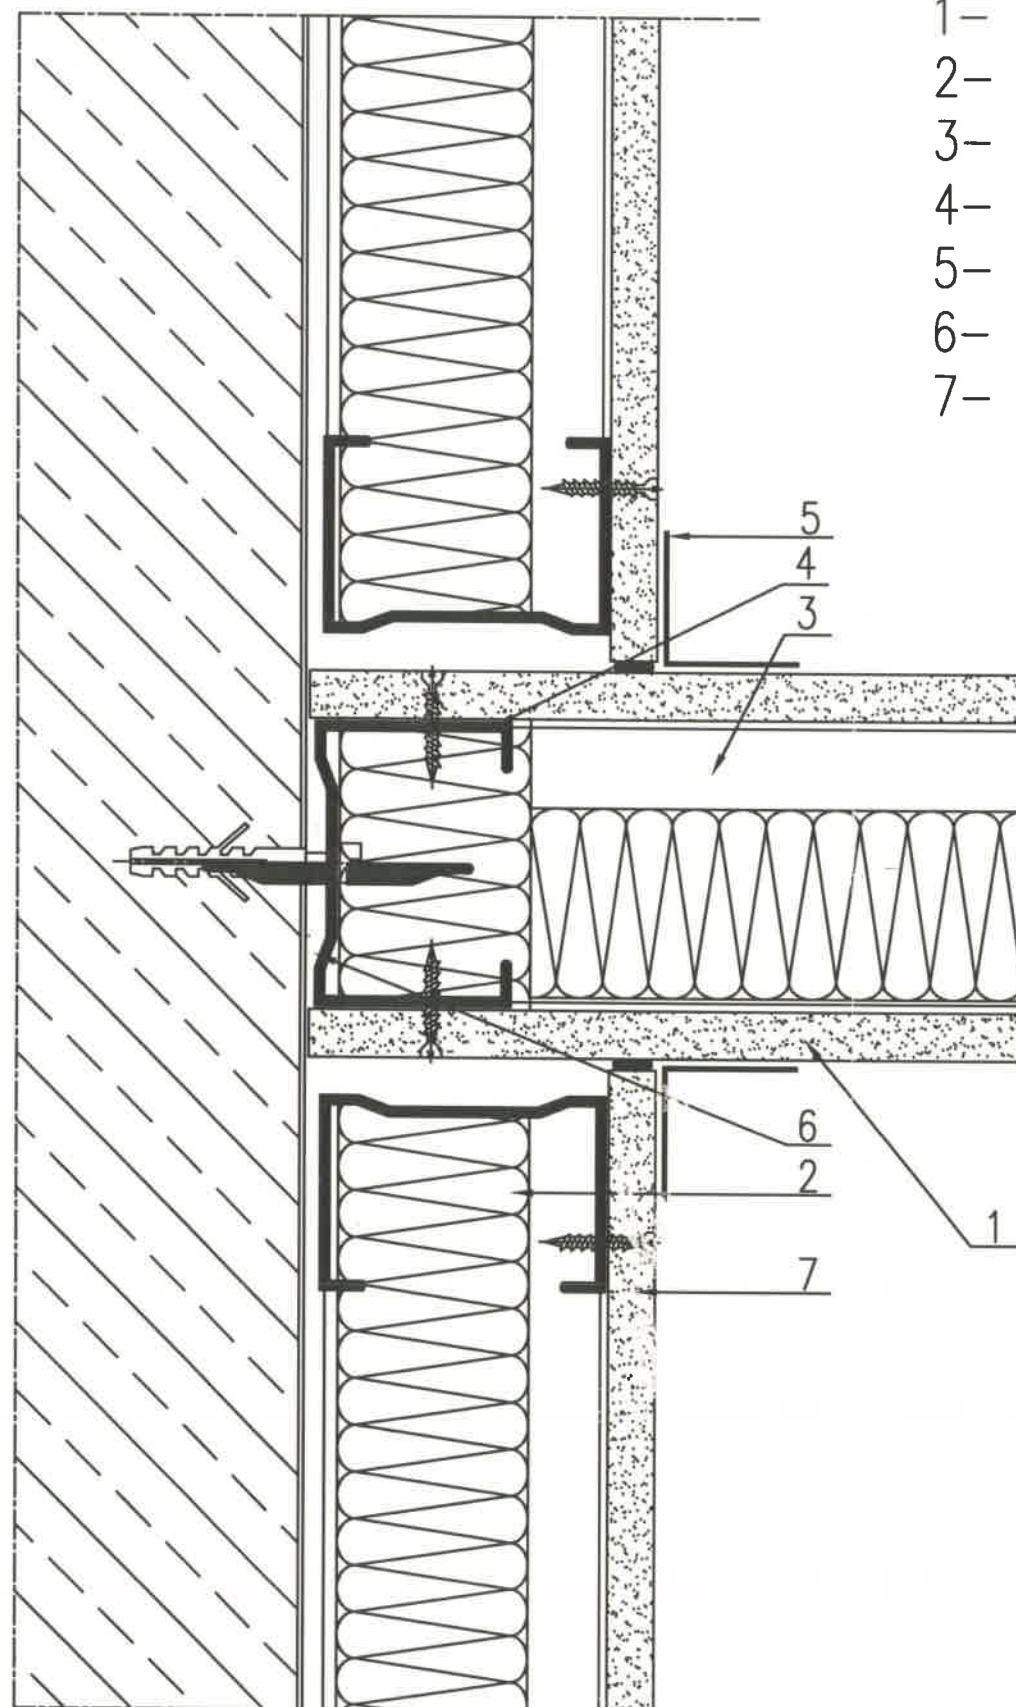

- 1- Opłytywanie z płyt gipsowo-kartonowych
- 2- Wypełnienie z wełny mineralnej kamiennej lub szklanej
- 3- Profil poziomy UW
- 4- Profil słupkowy CW
- 5- Taśma spoinowa
- 6- Taśma uszczelniająca
- 7- Okładzina ścienna

Zobacz roboty wykonawcze
1. Ściany z płyt GK (ściany działowe kotłowne)
dostropane z osadami z podłogi C12, C22,
C3202, C4202

Wniosek materiałowy
1. 152 REVO z dnia 16.11.2012r. zatwierdzony przez I.K.
w dniu 28.11.2012r.
2. 152 REVA z dnia 18.11.2012r. zatwierdzony przez I.K.
w dniu 30.11.2012r.
3. 154 REVO z dnia 11.12.2012r. zatwierdzony przez I.K.
w dniu 18.12.2012r.

Plan zapewnienia jakości
1. 13 REVO z dnia 02.12.2012r. zatwierdzony przez
I.K. w dniu 04.01.2013r.

**DOKUMENTACJA
 WYKONAWCZA**

portal | pracownia projektowa
 profesjonalnie zmieniamy marzenia w rzeczywistość

Portal-PP Sp. z o.o. Spółka Komandytowa
 71-604 Szczecin, ul. Szarotki 9, tel: 695 15 15 42, e-mail: biuro@portal.pl
 www.pp-portal.pl

KIEROWNIK
mgr inż. Krzysztof Krawiec
mgr inż. ZAP/0061/OWOK/04

KOMPLEKS ZABUDOWY USŁUGOWEJ NA POTRZEBY
 SZCZECIŃSKIEGO PARKU NAUKOWO-
 TECHNOLOGICZNEGO PRZY UL. NIEMIERZYŃSKIEJ
 W SZCZECINIE
 ETAP III- BUDYNEK C

temat:

Szczecin, ul. Niemierzyńska, dz. nr 3/7, 3/5 i 1/8
 adres inwestycji:

Szczeciński Park Naukowo - Technologiczny, ul. Kolumba, Szczecin
 inwestor:

mgr inż. arch. Agnieszka Witkowska, nr. nr 28/ZPOIA/2005
 projektant:

mgr inż. arch. Agnieszka Geller
 mgr inż. arch. Arkadiusz Nowakowski
 architekt asystent:

mgr inż. arch. Maciej Zombirt, upr. nr 41/Sz/99
 architekt sprawdzający:

DETAL NR 11

tytuł:
 architektura
 branża:
 P.W.
 tytuł:

skala:
 1:20
 data:
 Szczecin, lipiec 2010r.

D11
 nr rys.

UWAGA:
 Kopiowanie, publikacje oraz wszelkie inne formy wykorzystania projektu
 bez zgody autorów będą naruszeniem przepisów wynikających z
 Ustawy z dnia 4.02.1994 r. o prawie autorskim i prawach pokrewnych.