


Zelmes niezrealizowany

DETAL POŁĄCZENIA SUFITÓW PODWIESZANYCH ZE ŚCIANAMI

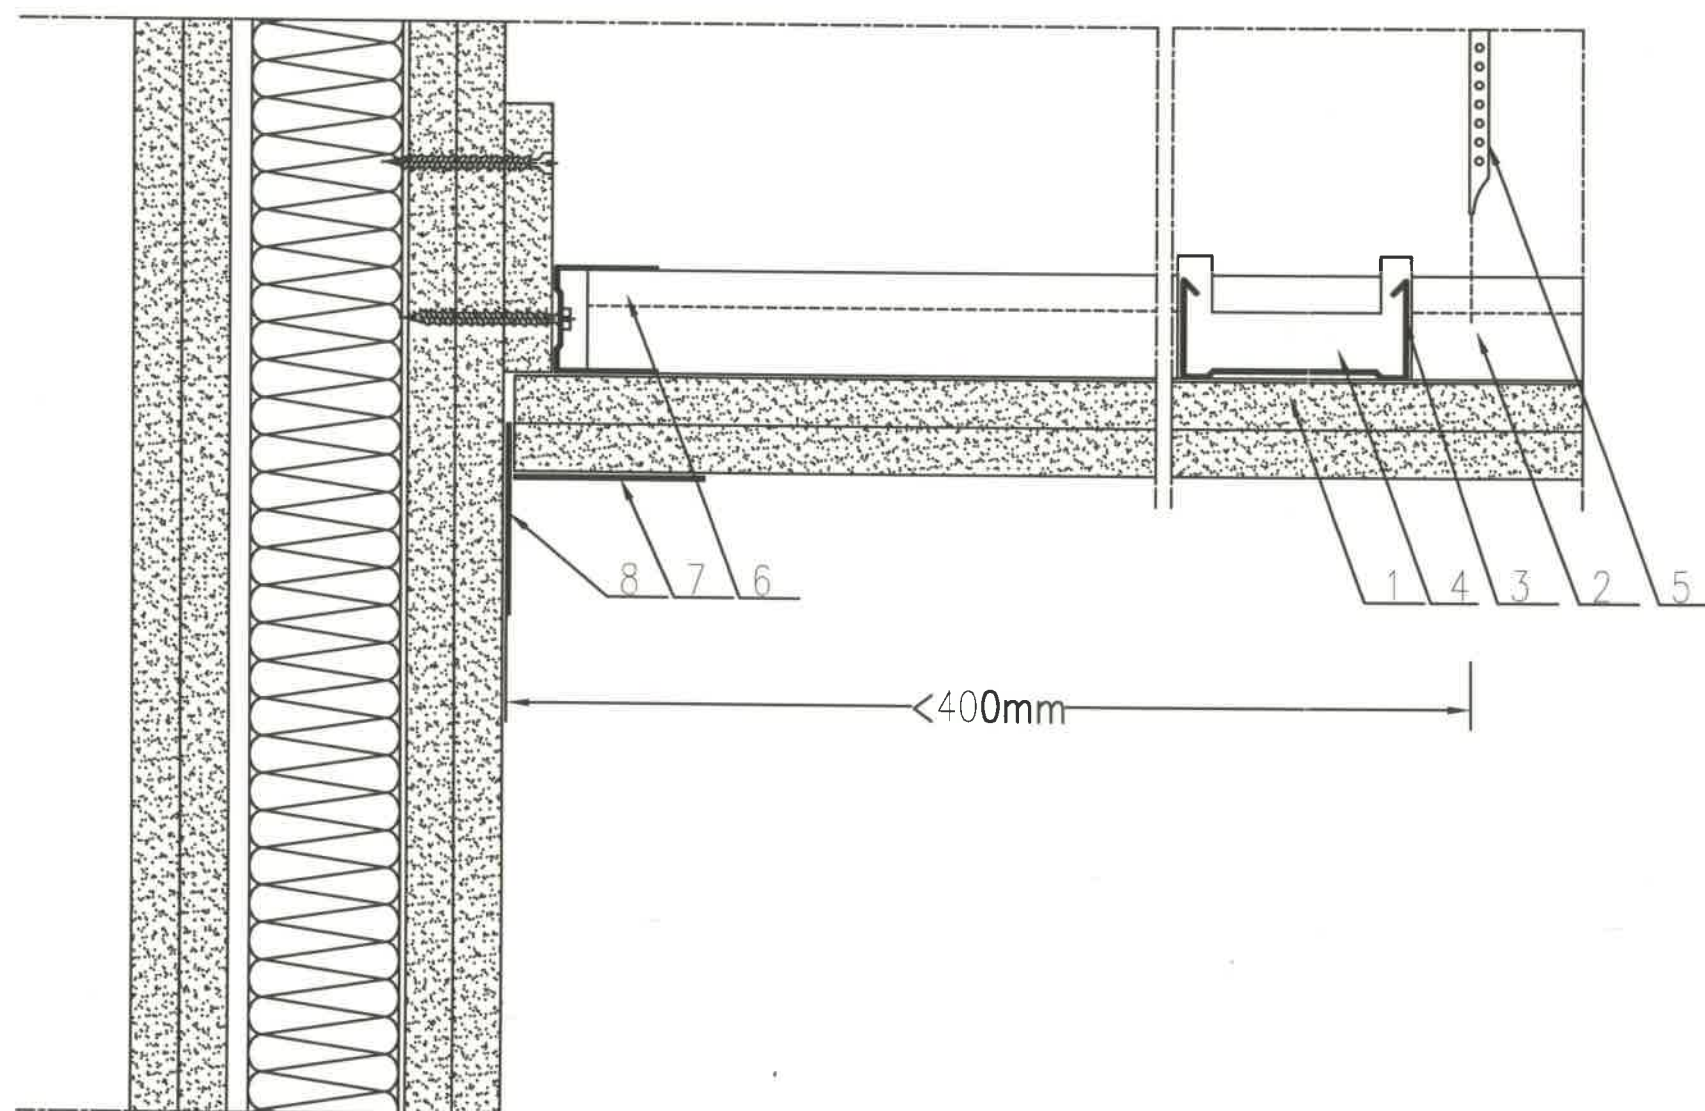

- 1- Oplątowanie z płyt gipsowo-kartonowych
- 2- Profil sufitowy CD60 – główny
- 3- Profil sufitowy CD60 – nośny
- 4- Łącznik krzyżowy
- 5- Wieszak
- 6- Profil sufitowy UD30
- 7- Taśma spoinowa
- 8- Samoprzylepna taśma poślizgowa

**DOKUMENTACJA
BOWYKONAWCZA**

KIEROWNIK BUDOWY

Robert Kryj

upr. nr 202/0001/OWOK/04

portal | pracownia projektowa

profesjonalnie zmieniamy marzenia w rzeczywistość

Portal-PP Sp. z o.o. Spółka Komandytowa
71-604 Szczecin, ul. Szarotki 9, tel: 695 15 15 42, 091 81 22 199, biuro@pp-portal.pl

www.pp-portal.pl

KOMPLEKS ZABUDOWY USŁUGOWEJ NA POTRZEBY
SZCZECIŃSKIEGO PARKU NAUKOWO-
TECHNOLOGICZNEGO PRZY UL. NIEMIERZYŃSKIEJ
W SZCZECINIE
ETAP III- BUDYNEK C

temat:

Szczecin, ul. Niemierzyńska, dz. nr 3/7, 3/5 i 1/8

adres inwestycji:

Szczeciński Park Naukowo - Technologiczny, ul. Kolumba, Szczecin

inwestor:

mgr inż. arch. Agnieszka Witkowska, upr. nr 28/ZPOIA/2005

projektant:

mgr inż. arch. Agnieszka Geller
mgr inż. arch. Arkadiusz Nowakowski

architekt asystent:

mgr inż. arch. Maciej Zombirt, upr. nr 41/Sz/99

architekt sprawdzający:

DETAL NR 16


architektura

1:20

skala:
P.W.
data:

Skala:
Szczecin, lipiec 2010r
data:

D16
nr rys.

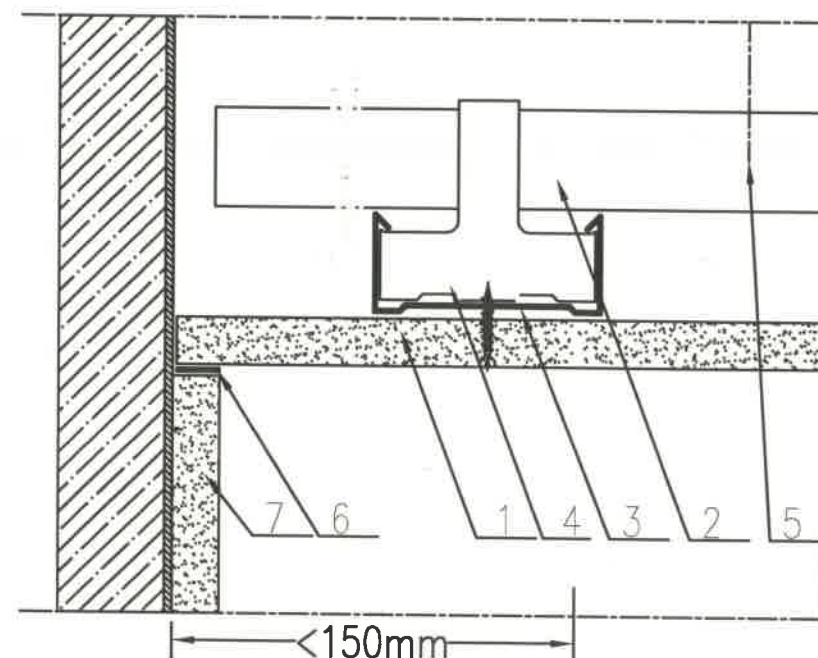

- 1- Oplątowanie z płyt gipsowo-kartonowych
- 2- Profil sufitowy CD60 – główny
- 3- Profil sufitowy CD60 – nośny
- 4- Łącznik krzyżowy
- 5- Wieszak
- 6- Samoprzylepna taśma poślizgowa
- 7- Tynk

UWAGA:

Kopiowanie, publikacje oraz wszelkie inne formy wykorzystania projektu bez zgody autorów będą naruszeniem przepisów wynikających z Ustawy z dnia 4.02.1994 r. o prawie autorskim i prawach pokrewnych.