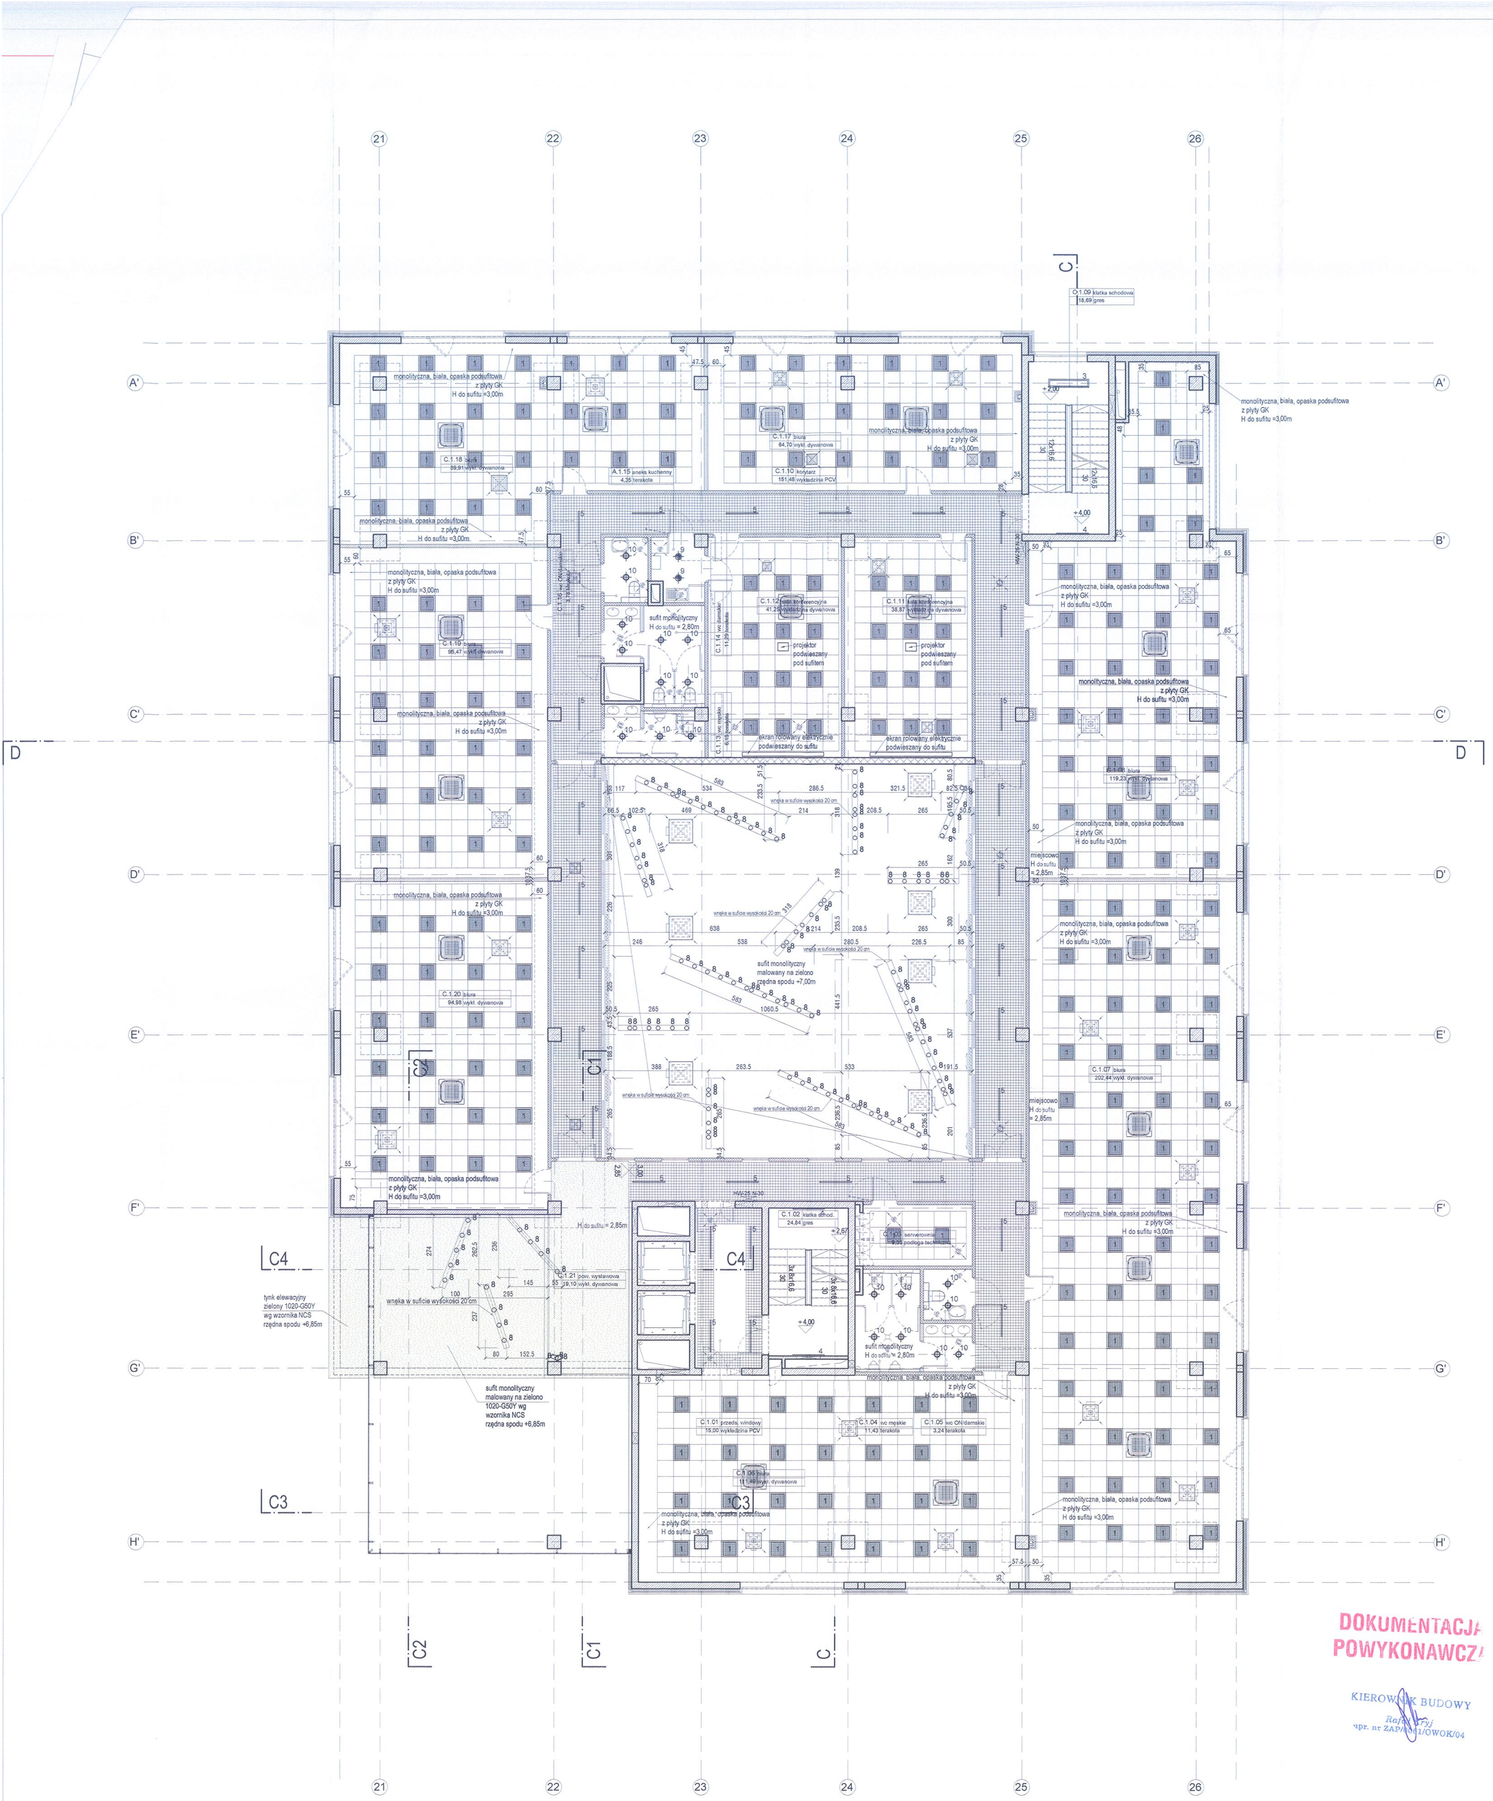

CENTRUM INNOWACYJNOŚCI

Spis opraw:

1	LugClassic pt 3x14 T5 lub inna równoważna
2	LugClassic pt 4x14 T5 lub inna równoważna
3	Rubia 2x28W lub inna równoważna
4	Katamaran Kinkiet 1x28W lub inny równoważny
5	Katamaran 2x35W lub inna równoważna
6	LugTrack5 1x35W z rastrem lub inna równoważna
7	Robin 70W CDMR111 lub inna równoważna
8	Robin 35W CDMR111 lub inna równoważna
9	LugStar nt MH 70W lub inna równoważna
10	LugStar nt 2x26 + szyba IP44 lub inna równoważna
11	Robin 35W CDMR111 lub inna równoważna
12	Atlantyk 2x36W lub inna równoważna
13	Lider 70W lub inna równoważna
14	LugClassic pt 4x18 IP40 lub inna równoważna
15	CIRRUS 2x49 IP20 lub inna równoważna
16	Atlantyk 2x18W lub inna równoważna
E1	Brick Down 2x18W IP54 lub inna równoważna

UWAGA:

1. Projekt jest chroniony prawem autorskim i wszelkie zmiany wymagają pisemnej zgody autorów.
2. Kierownik budowy i inspektor nadzoru mają obowiązek zapoznania się z wielobranżowym projektem budowlanym i wykonawczym przed rozpoczęciem robót budowlanych. Wszelkie wątpliwości dotyczące projektu należy rozstrzygać w trybie nadzoru autorskiego.
3. Obowiązkiem kierownika jest tak kierowania budową, i koordynacja prac budowlanych,wykonania obiektu,zgodnie z projektem, przepisami prawa budowlanego, przepisami techniczno-budowlanymi, bezpieczeństwa i higieny pracy.
4. Wszelkie materiały użyte w trakcie realizacji robót powinny posiadać aprobaty techniczne ITB oraz odpowiadać wymaganiom zawartym w polskich normach.
5. Przed przystąpieniem do zamówienia ślusarki i stolarki należy bezwzględnie sprawdzać wymiary otworów okiennych, drzwiowych, wysokości podciągów, jak również ilości zamawianych elementów. Wymiary otworów okiennych i drzwiowych należy pobrać z natury. Przed zamówieniem wszelkie wątpliwości w zestawieniach należy rozstrzygać w trybie nadzoru autorskiego.
6. Przed przystąpieniem do zamówienia wszelkich elementów wykończenia i wyposażenia budynku, elementów instalacji sanitarnych, elektrycznych, konstrukcji należy sprawdzić ich ilości i parametry. Przed zamówieniem wszelkie wątpliwości, omyłki w zestawieniach, różnice, zmiany i niejasności należy wyjaśnić w trybie nadzoru autorskiego.
7. Należy bezwzględnie zachować ciągłość wszelkich izolacji przeciwwilgociowych, termicznych (tj., poziomych i pionowych. Izolacje oraz dylatacje należy wykonywać według rozwiązań systemowych zgodnie z wytycznymi producenta i sztuką budowlaną.
8. Wszelkie przebicia w elementach konstrukcyjnych należy sprawdzić i skoordynować z projektami branżowymi instalacji wewnętrznych. Wszelkie wątpliwości należy rozstrzygać w trybie nadzoru autorskiego.
9. Wszelkie przebicia przez przegrody stanowiące oddzielenie pożarowe powinny być zabezpieczone systemowymi elementami izolacji pożarowych o parametrach odpowiadających wymaganiom szczelności, izolacyjności i odporności ogniowej stawianym ww. przegrodom.
10. Wszelkie prace budowlane, wnętrzarskie i specjalistyczne powinny być wykonywane pod ścisłym nadzorem osób uprawnionych do wykonywania tych prac.
11. Elementy szyby windowego (parametry podszybia, nadszybia, konstrukcji, wyposażenia kabiny, sposób zasilania, itp.) według wytycznych producenta dźwigu. Zastosowany dźwig powinien być dopuszczony do użytkowania przez organ właściwej jednostki dozoru technicznego.
12. Fasada szklana na profilach aluminiowych w systemie aluprof lub równoważnym mocowana do stalowej konstrukcji słupowo-ryglowej o rozstawach w osiach wg rysunków szczegółowych oraz projektu technicznego konstrukcji.
13. Oświetlenie należy wykonać zgodnie z projektem wykonawczym elektryki.
14. Instalacje klimatyzacji i wentylacji należy wykonać zgodnie z odpowiednimi projektaem wykonawczymi branży sanitarnej.

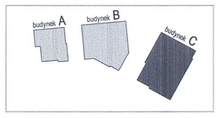

portal | pracownia projektowa
profesjonalnie zmieniamy marzenia w rzeczywistość
Portal-PP Sp. z o.o. Spółka Komandytowa
71-604 Szczecin, ul. Szarotki 9, tel. 695 15 15 42, 091 81 22 199, biuro@po-portal.pl
www.po-portal.pl

KOMPLEKS ZABUDOWY USŁUGOWEJ NA POTRZEBY SZCZECIŃSKIEGO PARKU NAUKOWO-TECHNOLOGICZNEGO PRZY UL. NIEMIERZYŃSKIEJ W SZCZECINIE
ETAP III- BUDYNEK C
temat

Szczecin, ul. Niemierzyńska, dz. nr 3/7, 3/5 i 1/8
adres inwestycji

Szczeciński Park Naukowo - Technologiczny, ul.Kolumba, Szczecin
inwestor

mgr inż. arch. Agnieszka Witkowska, upr. nr 28/ZPOIA/2005
projektant

mgr inż. arch. Agnieszka Geller
mgr inż. arch. Arkadiusz Nowakowski
mgr inż. arch. Bartosz Klinicki
sprawdzający projekt

mgr inż. arch. Maciej Zembrt, upr. nr 418/s/99
sprawdzający projekt

KOLORYSTYKA SUFITÓW
RZUT I PIĘTRA
rys

architektura
branża

1:100
skala

P.W.
fazy

Szczecin, lipiec 2010r
data

W24
nr rys

DOKUMENTACJA POWYKONAWCZA

KIEROWNIK BUDOWY
upr. nr ZAP/0117/UOWOK/04

UWAGA:
Kopiowanie, publikacja oraz wszelkie inne formy wykorzystania projektu bez zgody autorów będą naruszeniem przepisówwynikających z Ustawy z dnia 4.02.1994 r. o prawie autorskim i prawach pokrewnych .