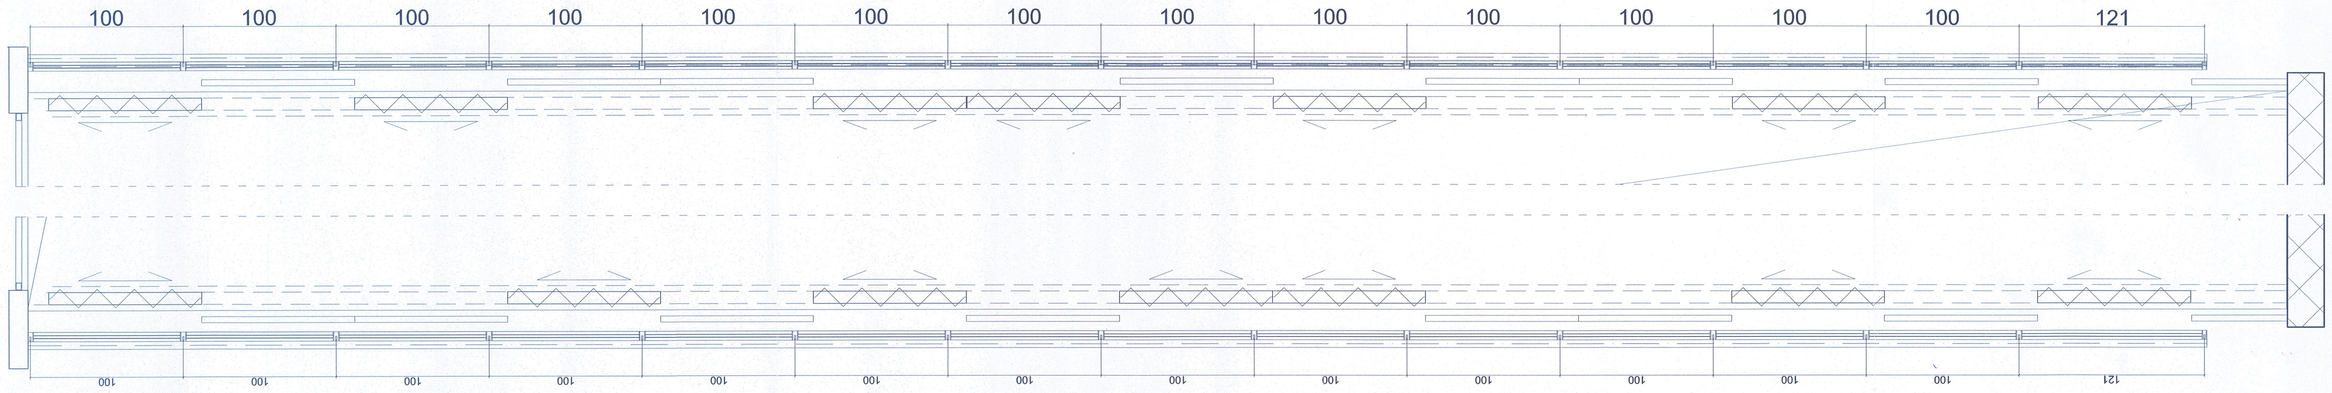

BALUSTRADA DETAL SKALA 1:2

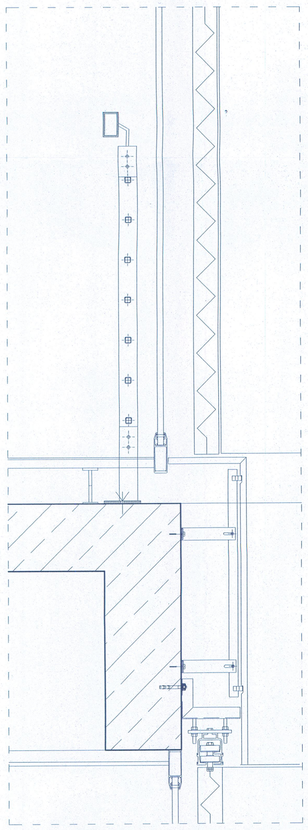

BALUSTRADA DETAL SKALA 1:10

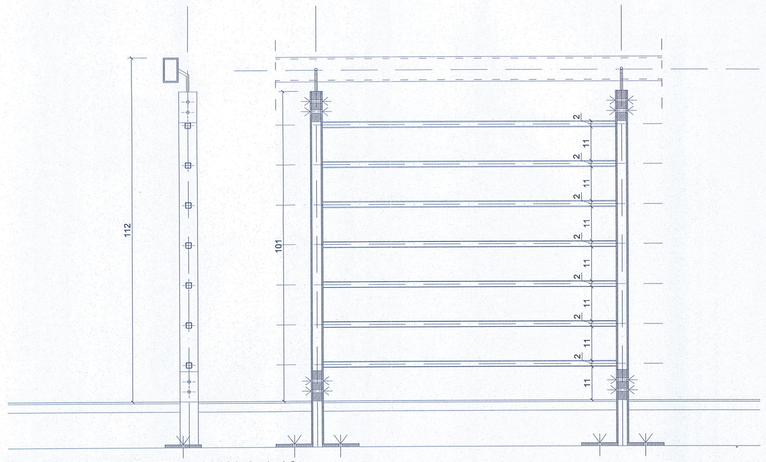

BALUSTRADA DETAL SKALA 1:10

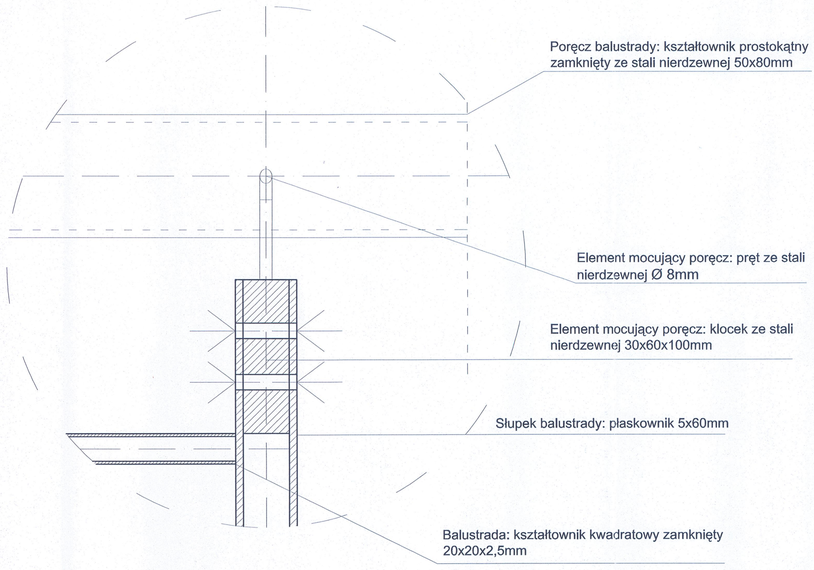

BALUSTRADA DETAL SKALA 1:2

Zakres niezrealizowany

DOKUMENTACJA POWYKONAWCZA

KIEROWNIK BUDOWY
upr. nr KOWOK/0WOK/04

portal | pracownia projektowa
profesjonalnie zmieniamy marzenia w rzeczywistosc

Portal-PP Sp. z o.o. Spółka Komandytowa

71-604 Szczecin, ul. Szarotki 9, tel: 695 15 15 42, 091 81 22 199, biuro@pp-portal.pl
www.pp-portal.pl

KOMPLEKS ZABUDOWY USŁUGOWEJ NA POTRZEBY SZCZECIŃSKIEGO PARKU NAUKOWO-TECHNOLOGICZNEGO PRZY UL. NIEMIERZYŃSKIEJ W SZCZECINIE
ETAP III - BUDYNEK C

temat:
Szczecin, ul. Niemierzyńska, dz. nr 3/7, 3/5 i 1/8
adres inwestycji:

Szczeciński Park Naukowo - Technologiczny, ul.Kolumba, Szczecin
inwestor:

mgr inż. arch. Agnieszka Wilkowska, upr. nr 28/ZPOIA/2005
projektant:

mgr inż. arch. Agnieszka Geller
mgr inż. arch. Arkadiusz Nowakowski
mgr inż. arch. Anna Kobylka
architekt asystent:

mgr inż. arch. Maciej Zombirt, upr. nr 41/Sz/99
architekt sprawdzający:

BALUSTRADA STALOWA
nr.

architektura branża:	1:20/ 1:5/ 1:2 skala:	D9
P.W. faza:	Szczecin, lipiec 2010r data:	nr rys.

UWAGA:
Kopiowanie, publikacje oraz wszelkie inne formy wykorzystania projektu bez zgody autorów będą naruszeniem przepisówwynikających z Ustawy z dnia 4.02.1994 r. o prawie autorskim i prawach pokrewnych .