ROZDZIELNICA WENTYLACJI – RW–B

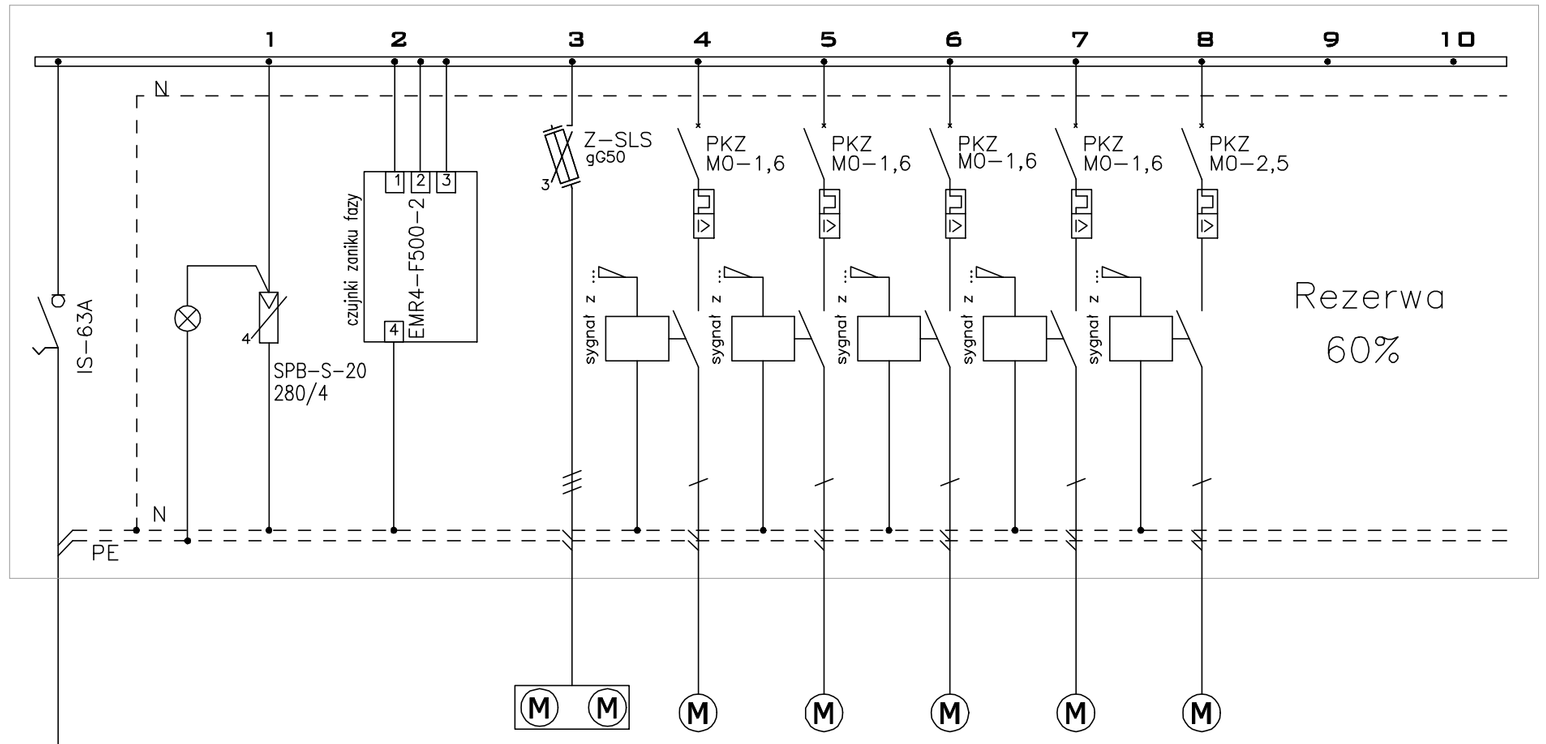

YDY 5x10
z RG-B

RW–B/cN3W7	RW–B/W8	RW–B/W9	RW–B/W15	RW–B/W19	RW–B/Wg2	RW–B/R
Centrala	Wentylator	Wentylator	Wentylator	Wentylator	Wentylator	Rezerwa 60%
wentylacyjna	dachowy	dachowy	dachowy	dachowy	dachowy	
YKYżo 5x10	YKYżo 5x1.5	YKYżo 5x1.5	YKYżo 5x1.5	YKYżo 5x1.5	YKYżo 7x1.5	
17,01kW	0,28kW	0,28kW	0,28kW	0,01kW	2,2kW	

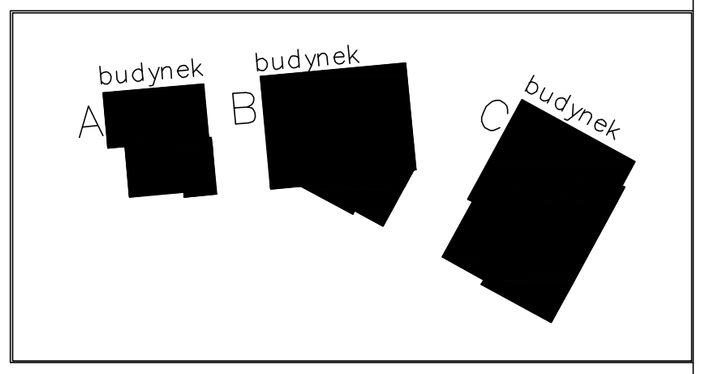

Wielobranżowy projekt budowlany i wykonawczy opracowany w okresie 2008-2010 przez pracownię Portal - PP Spółka z ograniczoną odpowiedzialnością Sp.k. Niniejsze rysunki stanowią dokumentację ujednoliconą, uwzględniającą zmiany wprowadzone podczas budowy oraz projektami zamiennymi i uzupełniającymi wykonanymi przez pracownię CITY architekci Spółka z ograniczoną odpowiedzialnością Sp.k. w ramach pełnienia nadzoru autorskiego.

PROJEKT ZAMIENNY KOMPLEKSU ZABUDOWY USŁUGOWEJ NA POTRZEBY SZCZECIŃSKIEGO PARKU NAUKOWO - TECHNOLOGICZNEGO PRZY UL. NIEMIERZYŃSKIEJ W SZCZECINIE

temat:

"Budowa i wyposażenie I etapu Pomerania Technopark w Szczecinie przy ul.Niemierzyńskiej / Cyfrowej, kontynuacja inwestycji"

nazwa projektu:

Szczecin, ul. Niemierzyńska 17,17a
dz. nr 48, 49, 50
adres inwestycji:

Szczeciński Park Naukowo - Technologiczny,
ul.Niemierzyńska 17a, 71-441 Szczecin
inwestor:

mgr inż. Patryk Dominiak, upr. nr ZAP/0107/POOE/12
projektant / autor projektu:

mgr inż. Mariusz Piątkowski, upr. nr ZAP/0125/PWOE/11
sprawdzający:

SCHEMAT ROZDZIELNICY RW-B

rys.

elektryczna
branża:

1:100
skala:

P. ZAMIENNY
faza:

Szczecin, lipiec 2013r
data:

E-RW-B
nr rys.