
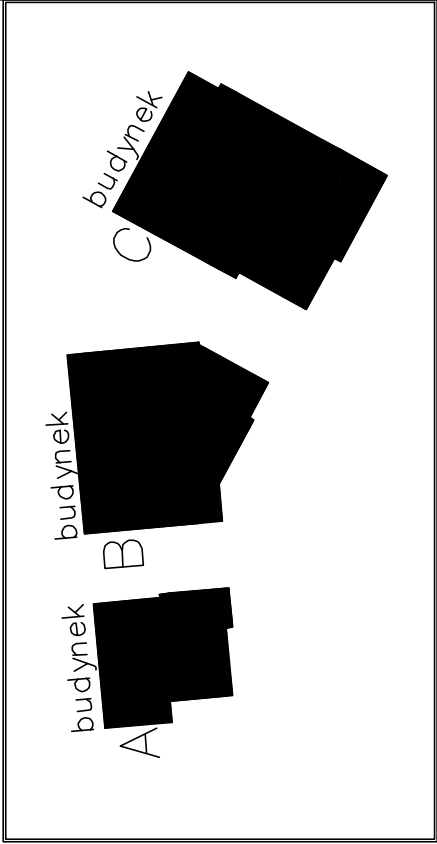


ROZDZIELNICA WENTYLACJI – RKL–C

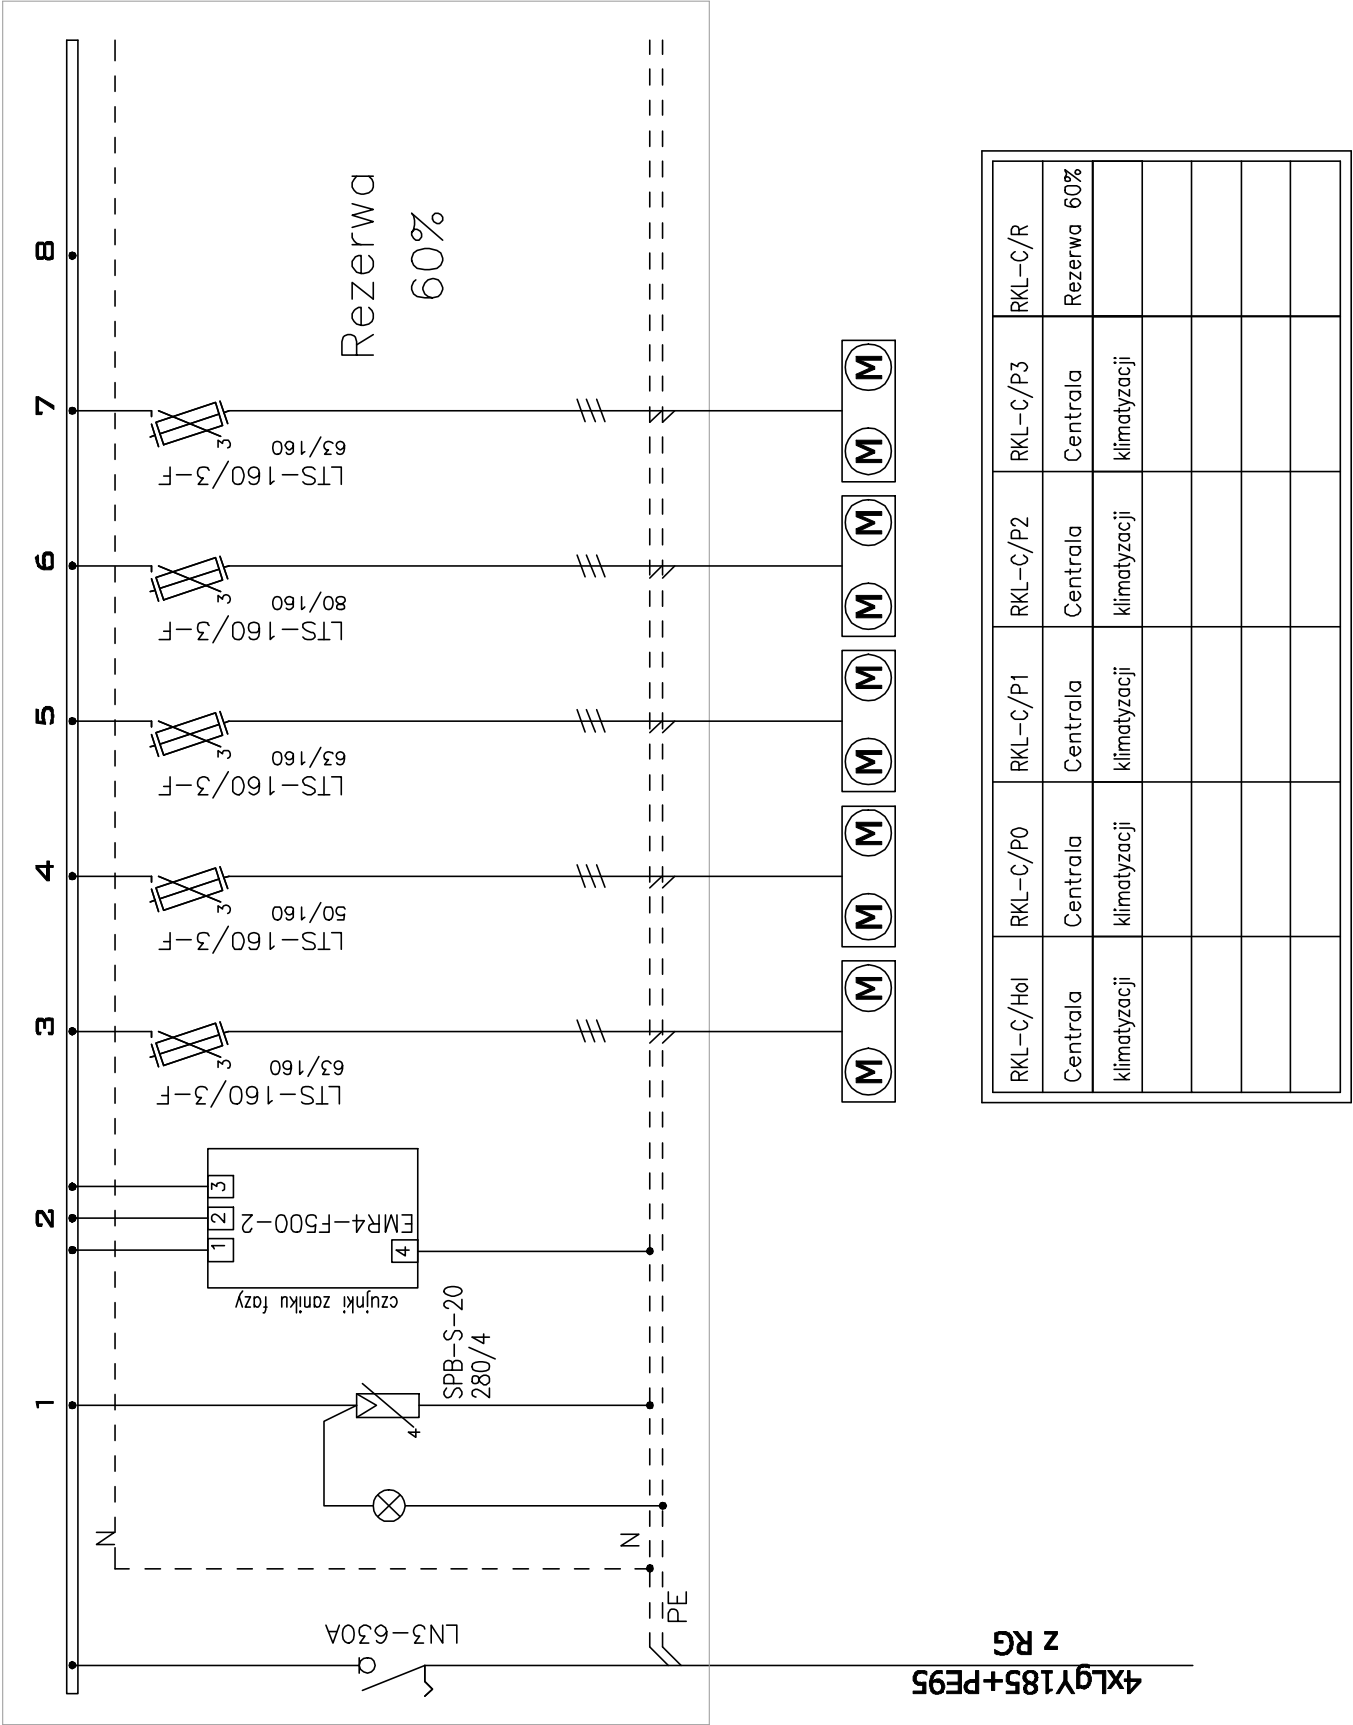

Wielobranżowy projekt budowlany i wykonawczy opracowany w okresie 2008-2010 przez Pracownię Portal - PP Spółka z ograniczoną odpowiedzialnością Sp.k. Niniejsze rysunki stanowią dokumentację ujednoliconą, uwzględniającą zmiany wprowadzone podczas budowy oraz projektami zamiennymi i uzupełniającymi wykonanymi przez Pracownię CITY architekti Spółka z ograniczoną odpowiedzialnością Sp.k. w ramach pełnienia nadzoru autorskiego.

PROJEKT ZAMIENNY KOMPLEKSU ZABUDOWY
USŁUGOWEJ NA POTRZEBY SZCZECIŃSKIEGO PARKU
NAUKOWO - TECHNOLOGICZNEGO PRZY UL.
NIEMIERYŃSKIEJ W SZCZECINIE

Temat:
"Budowa i wyposażenie I etapu Pomerania Technopark w Szczecinie przy ul.Niemierzyńskiej / Cyfrowej, kontynuacja inwestycji"

nazwa projektu:
Szczecin, ul. Niemierzyńska 17, 17a
dz. nr 48, 49, 50
adres inwestycji:
Szczeciński Park Naukowo - Technologiczny,
ul.Niemierzyńska 17a, 71-441 Szczecin
inwestor:
mgr inż. Patryk Dominiak, upr. nr ZAP/0107/POOE/12
projektant / autor projektu:
mgr inż. Mariusz Piątkowski, upr. nr ZAP/0125/PWOE/11
sprawdzający:

SCHEMAT ROZDZIELNICY
RKL-C

rys.
elektryczna
skala: 1:100
branża:
P. ZAMIENNY
Szczecin, lipiec 2013r
nr rys.
E-RKL-C